

SITUASJONSKART

Gnr/Bnr: 357/34_75
Adresse: Skorpo 2
Eigar/søkar: Mette Skjellanger

Kvalitet: FKB-B

Gjeldande plan: Kommuneplan
Planformål: LNF

Vår referanse: PAS

Sign.




Målestokk: 1:1000
Dato: 17.03.2020

ALVER
KOMMUNE



// # Gjerde
Usikker eigedomsgrense
Målt eigedomsgrense

☐ Bolighus
☐ Andre bygg

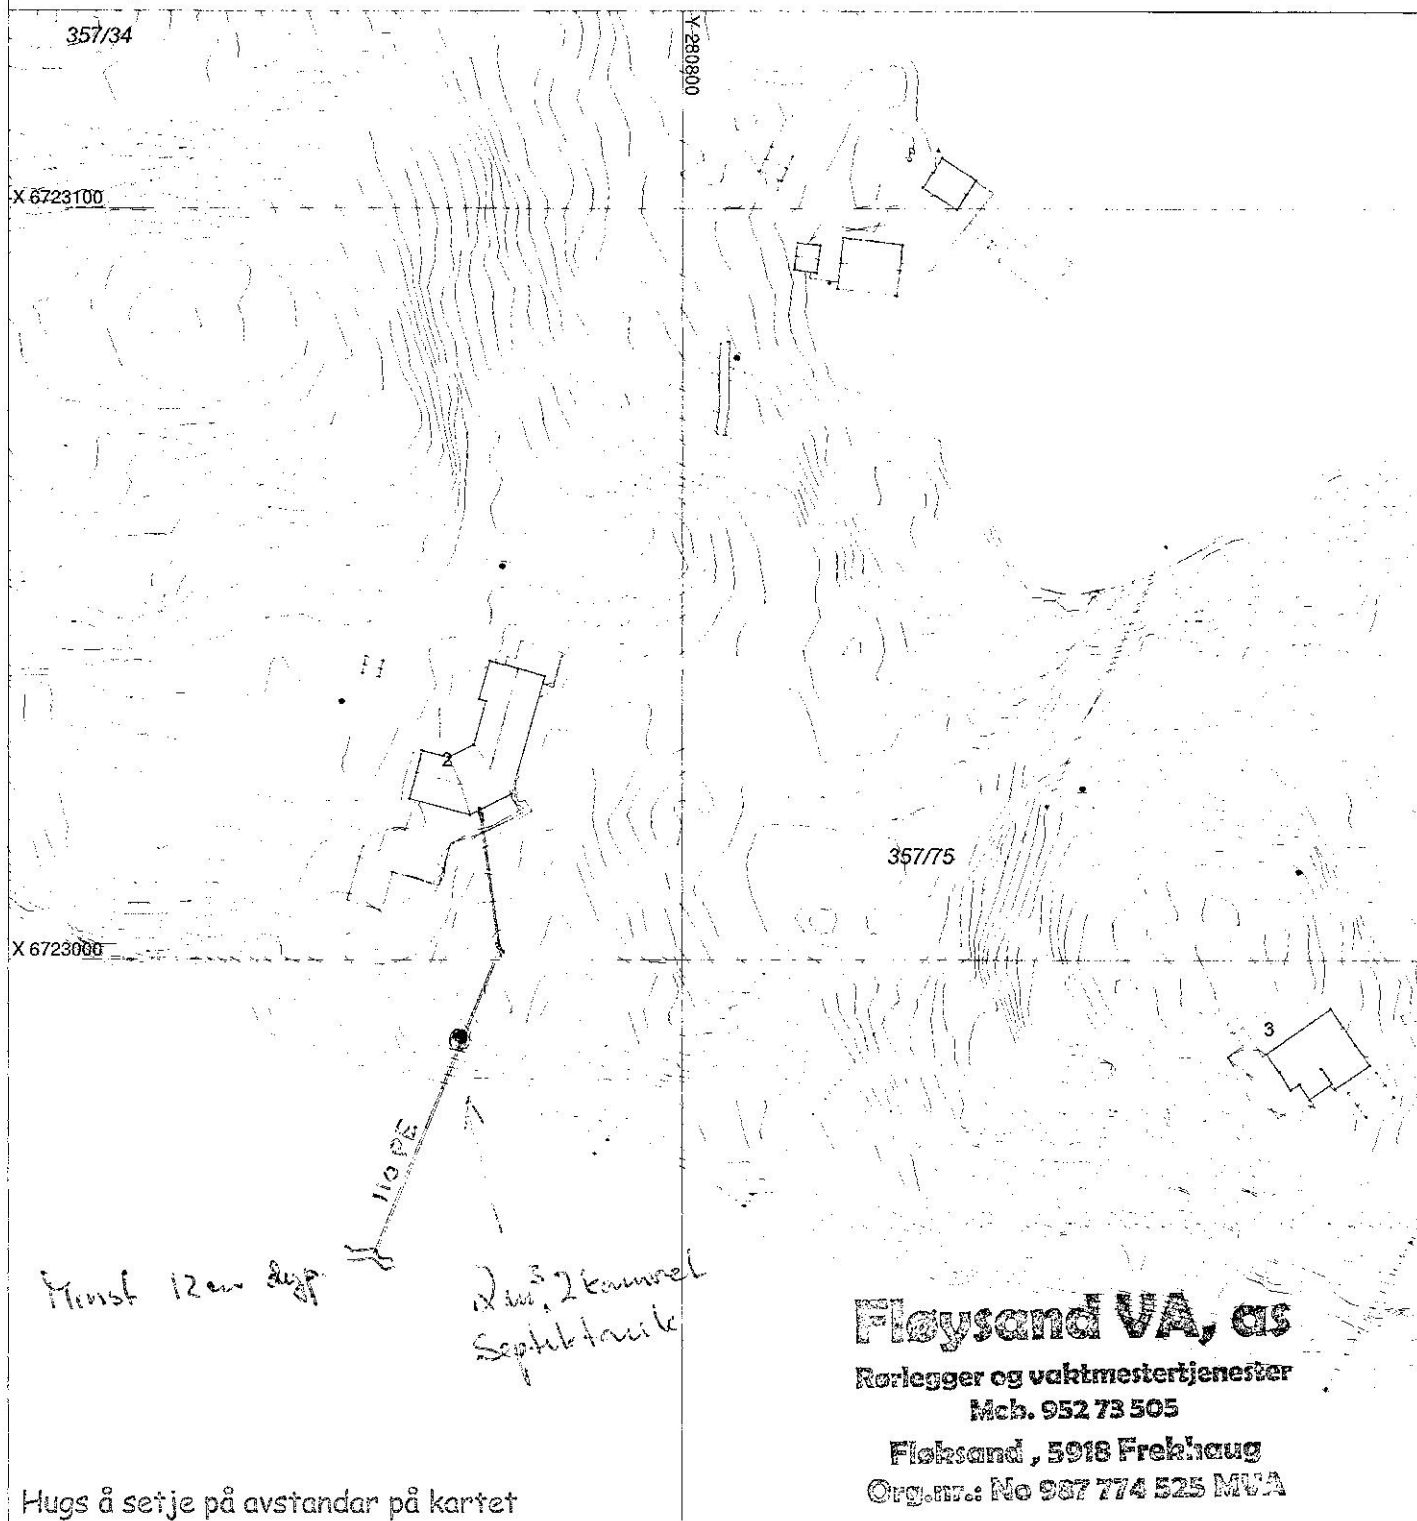

Hugs å setje på avstandar på kartet

SITUASJONSPLAN



Tiltak

Underskrift Situasjonsplan

Dato