

SITUASJONSKART

Gnr/Bnr: 357/33
Adresse: Skorpo 3
Eigar/søkar: Aud og Martin Seim

Kvalitet: FKB-B


Gjeldande plan: Kommuneplan
Planformål: LNF

Vår referanse: PAS

Sign.




ALVER
KOMMUNE

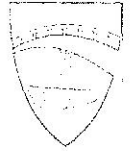

Målestokk: 1:1000
Dato: 17.03.2020

Gjerde
Usikker eigedomsgrense Bolighus
Målt eigedomsgrense Andre bygg

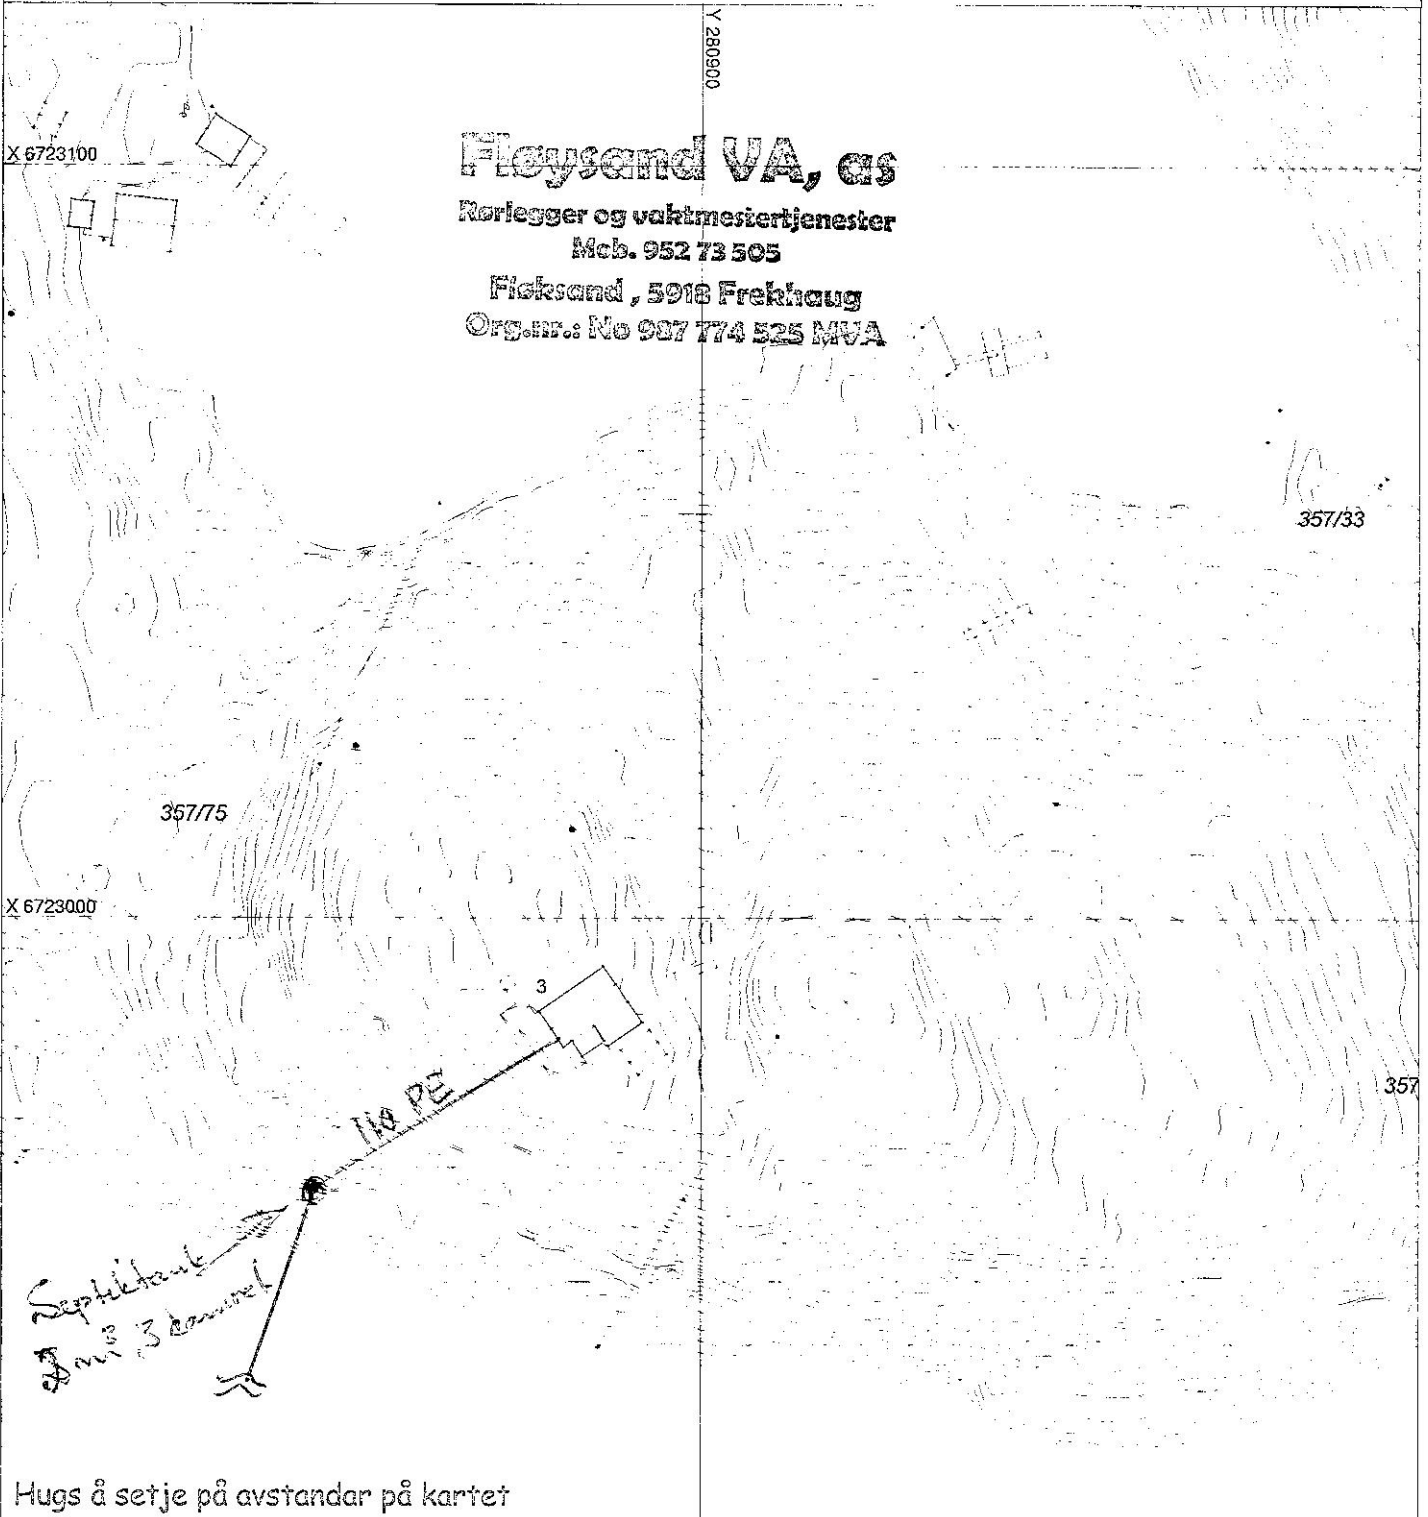

Hugs å setje på avstandar på kartet

SITUASJONSPLAN

 Tiltak

Underskrift Situasjonsplan

Dato