

Altan ferdig utbygd

My



FASADE MOT SØR



FASADE MOT ØST

↳ Trapp utgår!



FASADE MOT NORD



FASADE MOT VEST

DATE

SIGN




REVIDERINGEN GJELDER

REV. ANT

DATA DESIGN SYSTEM


ØISØ EIDE KORSVOLD, TUFTAMYRA 4, 5911 ALVERSUND

My

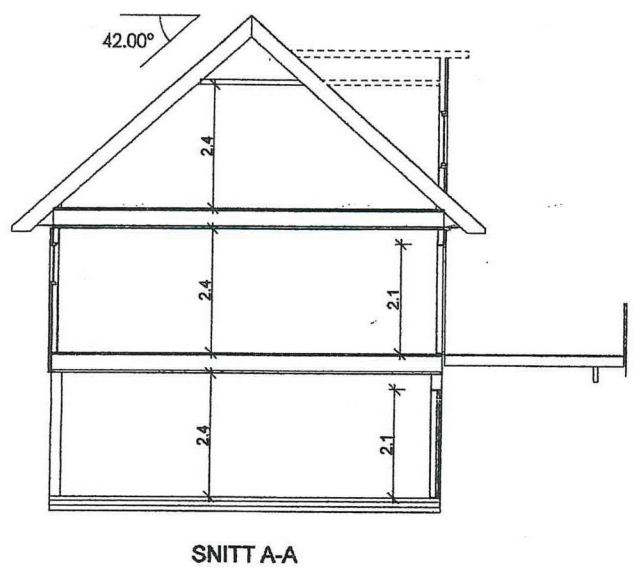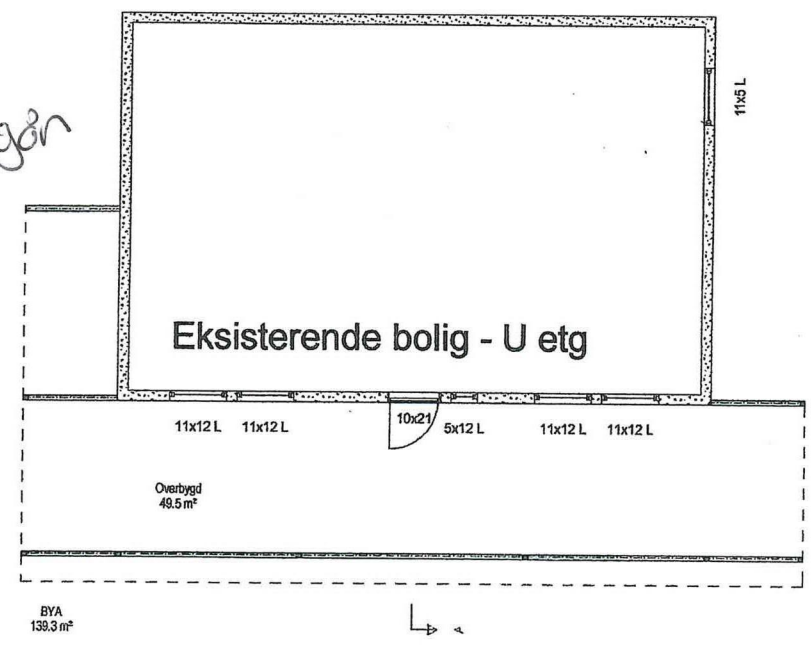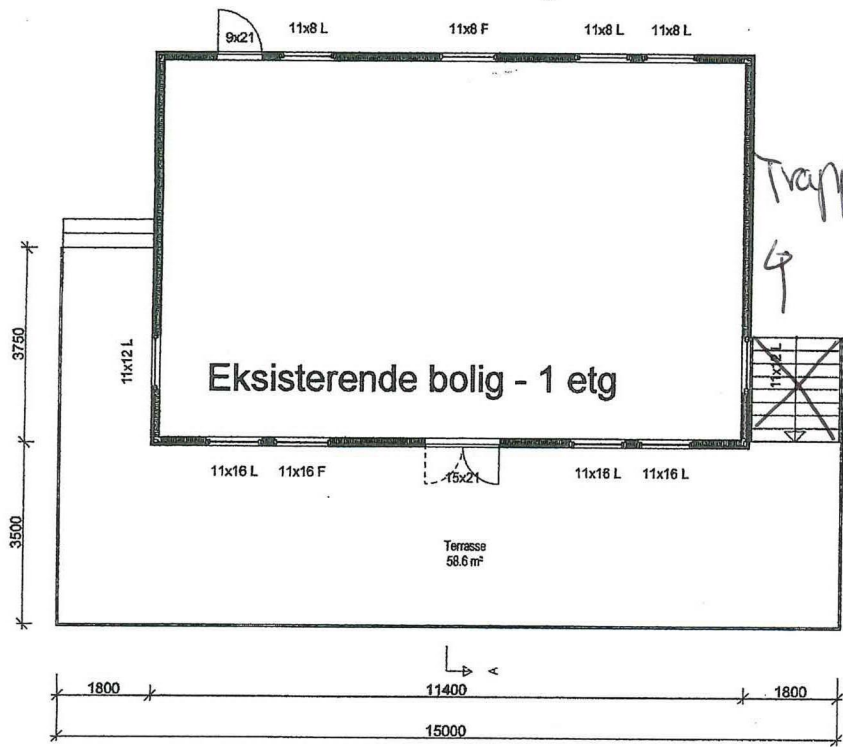


SISSEL EIDE KØRSVOLD, TUFNAMYRA 4, 5911 ALVERSUND

Eksisterende

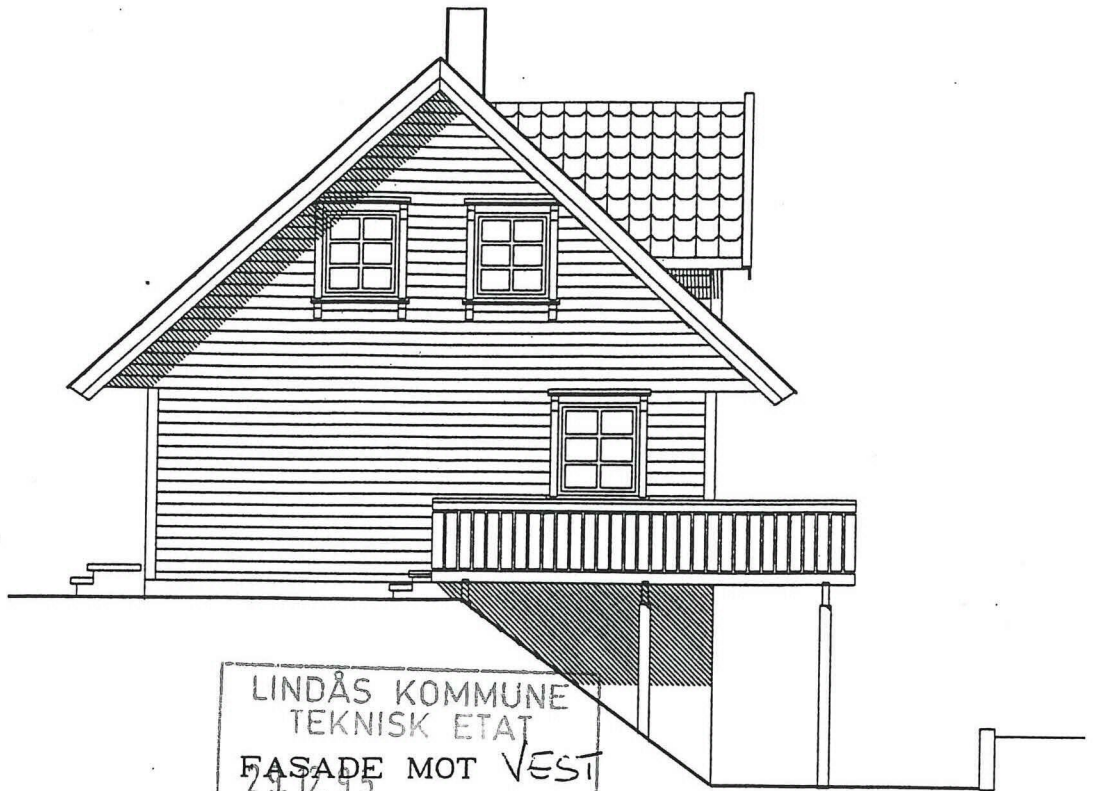

LINDÅS KOMMUNE  
TEKNISK ETAT  
FASADE MOT VEST  
29.12.95  
ARKIV NR. 137/2003/001

HANDSAM DEN  
28. MAR 1996  
BYGNINGSSJEFEN I LINDÅS

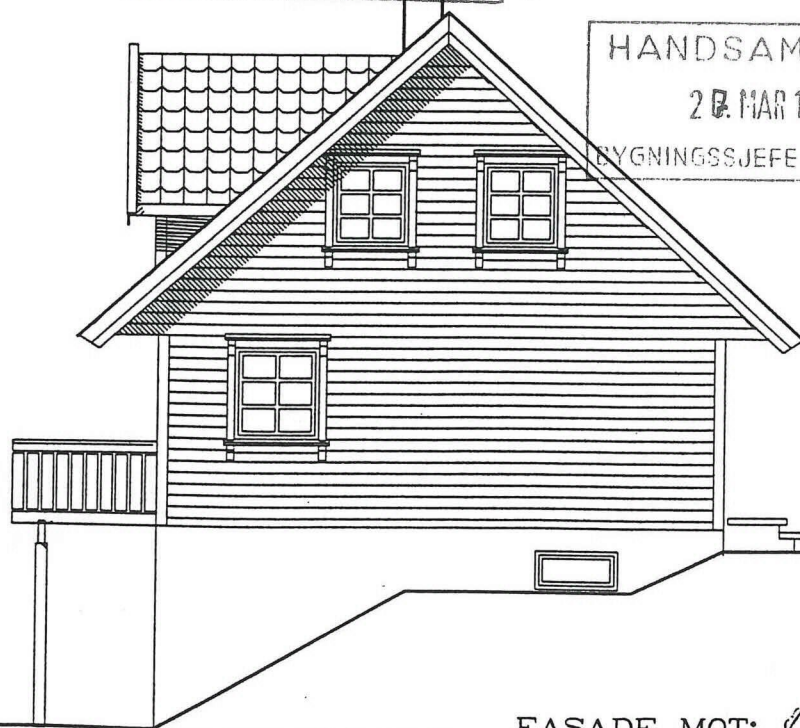

FASADE MOT: ØST

BOLIG FOR:

SISSEL MARIE EIDE

**Hetlandhus**

TEGN.	BFL	TEGNINGS NR.	
GODKJ.		502	
MAL:	1:100	PROSJEKT NR.	HUSTYPE: K06
DATO:	21.12.95	EISI1	SOLLI -

ARKITEKT:  
P.J.H.  
HETLANDHUS AS

BEARBEIDET AV


**IDE & HUS**  
TEGNING

TEGNINGEN MA HVERKEN HELT ELLER DELVIS KOPIERES ELLER BENYTTES/ED UTFØRELSE AV ARBEIDER SOM HETLANDHUS A/S IKKE MEDVIRKER I.

Eksterende



FASADE MOT SØR

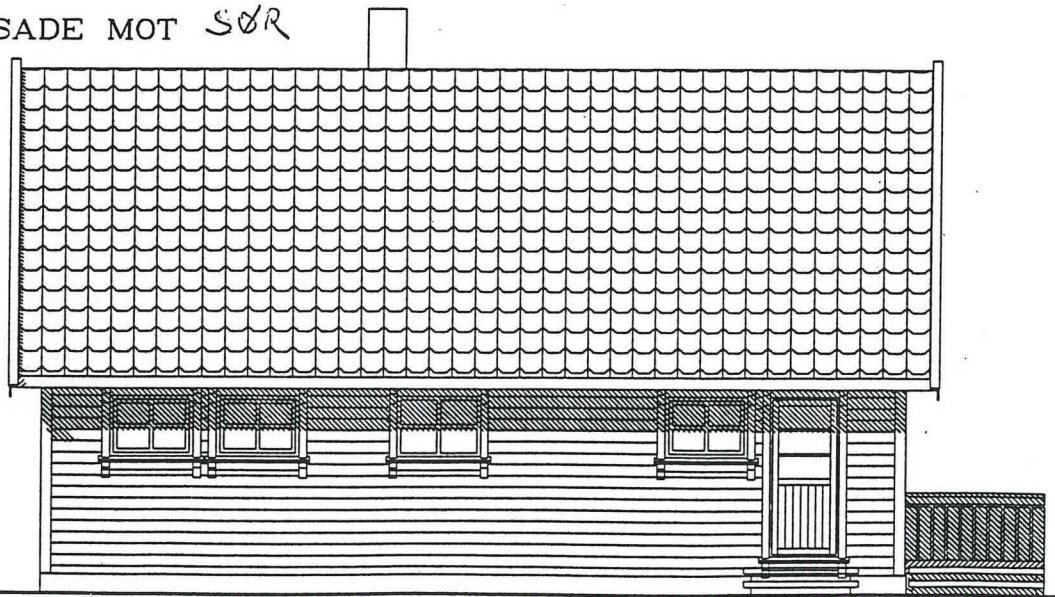

FASADE MOT: NORD

———— PLANERT TERRENG

- - - - NAVÆRENDE TERRENG

SPROSSER

VINDU	GJENNOMG. VERTIKALE UTENPAL. HORIZONTAL
BAKANGSDØR BALKONGDØR TERRASSEDØR	UTENPALIGGENDE SPROSSER
HOVEDINNGANGSDØR	UTENPALIGGENDE SPROSSER

	BRA	F	BA
KJELLER/U.ETG.	76.3 m <sup>2</sup>		m <sup>2</sup>
1.ETASJE	79.2 m <sup>2</sup>		m <sup>2</sup>
LOFT/2.ETG.	54.7 m <sup>2</sup>		m <sup>2</sup>
SUM	210.2 m <sup>2</sup>		m <sup>2</sup>
GRUNNFLATE = 85.5 m <sup>2</sup>			