



Bjarte Holm Moldekleiv  
Midsundet 19  
5919 FREKHAUG


Referanser:  
Dykkar:  
Vår: 20/5325 - 20/30015

Saksbehandlar:  
Anngunn Marie Gullbrå  
anngunn.gullbra@alver.kommune.no

Dato:  
20.05.2020

## Melding om bygning eller tilbygg som er unntatt søknadsplikt GBNR. 326/76

Kommunen har no registret hagestova i matrikkelen. Omrisset av grunnarbeidet er konstruert frå sist flyfoto og viser slik i kartet.

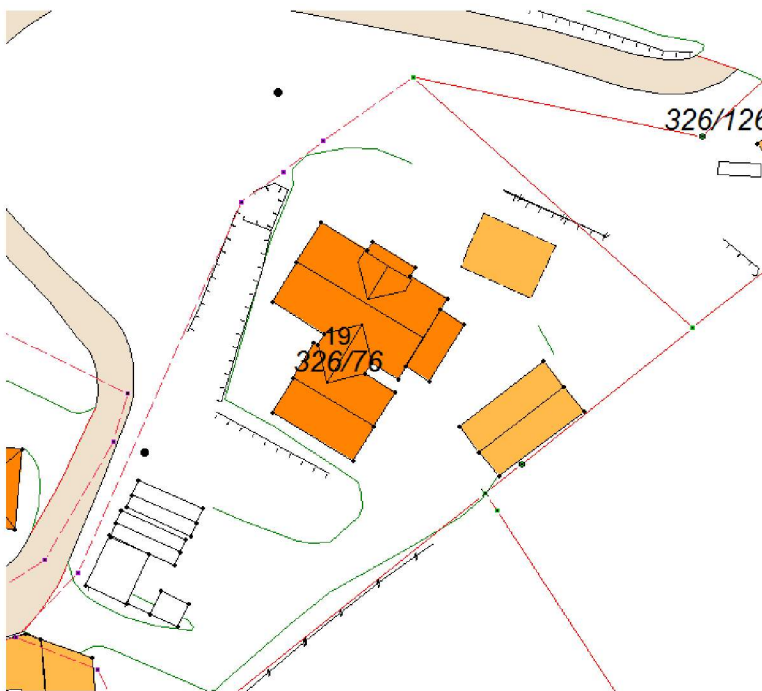

De gav opp eit BRA – innvendig areal på lukka bygning- til å vera 29 m<sup>2</sup>, men det låg ikkje ved kart eller teikningar.

Ut i frå teikningar som var sendt inn ved søknad om dispensasjon skal arealet vera ca 16 m<sup>2</sup>. ( 18 m<sup>2</sup>- brutto areal – ca 16 netto bruksareal).

Dersom dette ikkje er rett må de senda inn nye målsatte teikningar av bygget.

Vedlagt ligg matrikkelrapport for bygget som viser kva som er registrert om bygget.

Med vennleg helsing  
Alver kommune, Kart og oppmåling

Anngunn Marie Gullbrå  
avdelingsingeniør

*Dette dokumentet er elektronisk godkjent og har difor ingen signatur.*

**Vedlegg:**

326-76-hagestove

**Mottakarar:**

Bjarte Holm Moldekleiv

Midtsundet 19

5919

FREKHAUG