

**For matrikkelenhet:**

Kommune:	4631 - ALVER
Gårdsnr:	58
Bruksnummer:	137

Utskriftsdato/klokkeslett: 20.05.2020 kl. 12:38
Produsert av: Liv Berit Ones
Attestert av: Alver kommune

Orientering om matrikkelbrev

Matrikkelbrevet er hjemlet i «Lov om eigdomsregistrering» (matrikellova) av 17. juni 2005. Etter definisjonen i matrikkellovens § 3 d) er matrikkelbrevet en attestert utskrift av matrikkelen som viser alle registrerte opplysninger om en matrikkelenhet ved oppgitt dato.

Om fullstendighet og nøyaktighet i matrikkelbrevet

Matrikkelen ble etablert ved konvertering av data fra tidligere registre. Det kan variere hvor gode disse dataene er med hensyn på fullstendighet og nøyaktighet. I enkelte tilfeller kan grensepunkt og grenselinjer mangle helt eller delvis eller være feil registrert. Det kan også være feil og mangler ved registrert bygnings- og adresseinformasjon. Fullstendighet og stedfestningsnøyaktighet er generelt bedre innenfor enn utenfor tettbygd strøk. Vær oppmerksom på at for mange matrikkelenheter og bygg hefter usikkerhet ved arealet som oppgis.

For utfyllende informasjon: www.kartverket.no/matrikkelbrev

Matrikkelenhett

Matrikkelenhetsstype:	Grunneiendom
Bruksnavn:	LYGRA INDRE
Etableringsdato:	01.11.1991
Skyld:	0
Er tinglyst:	Ja
Har festegrunner:	Nei
Er seksjonert:	Nei

Det er ikke registrert bygg på matrikkelenheten.

Arealrapport

Tekst

Beregna areal for 58 / 137

Eierforhold

Tinglyste eierforhold Rolle	Status	Føds.d./org.nr	Navn	Brukseenhet	Adresse	Andel
Hjemmelshaver		161246	HUNDVEN JARLE		HOLTAVEGEN 24 A 5239 RÅDAL	1 / 2
Hjemmelshaver		120952	HUNDVEN VIGDIS		HOLTAVEGEN 24 A 5239 RÅDAL	1 / 2

Oversikt over teiger

(EUREF89 UTM Sone 32)

Løpenr	Type	Hovedteig	Nord	Øst	Høyde	Areal	Merknader
1	Teig	Ja	6732585	287891		59,3 m ²	Hjelpelinje vannkant

Forretninger der matrikkelenheten er involvert

Forretning	Forretningstype	Årsak til feilsetting	Forretningsdokumentdato Kommunal saksreferanse Annen referanse	Status	Tinglysing	Endret dato	Matrikkelføring Signatur Dato
Omnummerering v/kommuneendring			01.01.2020	Tinglyst	01.01.2020	4631 - 58/137	smatmynd 01.01.2020
Omnummerering				Omnummerert til: Omnummerert fra:		1263 - 58/137	


Opprett ny grunneiendom ved fradeling	01.11.1991	Rolle	Matrikkelenhett	HS
Kart- og delingsforretning	02/091	Avgiver	1263 - 58/10	
		Mottaker	1263 - 58/137	-59 59

Forretninger der matrikkelenheten er berørt

Forretning	Forretningsdato	Kommunal saksreferanse	Status	Tinglysing	Endret dato	Matrikkelføring Signatur	Dato
Forretning	20.04.2020		Rolle	Matrikkelenhet			onesliv 20.05.2020
Forretningsstype	2020/4105		Berørt	4631 - 58/10		Arealendring	
Annen forretningstype	1991/020		Berørt	4631 - 58/136			0
			Berørt	4631 - 58/137			0
			Berørt	4631 - 58/138			0
Kvalitetsheving for eksisterende matrikkelenhet	20.04.2020		Rolle	Matrikkelenhet			onesliv 20.05.2020
Annen forretningstype	2020/4105		Berørt	4631 - 58/10		Arealendring	
	1991/019		Berørt	4631 - 58/136			0
			Berørt	4631 - 58/137			0
Kvalitetsheving for eksisterende matrikkelenhet	20.04.2020		Rolle	Matrikkelenhet			onesliv 19.05.2020
Annen forretningstype	2020/4105		Berørt	4631 - 58/10		Arealendring	
	1991/021		Berørt	4631 - 58/137			0
			Berørt	4631 - 58/138			0
Kvalitetsheving for eksisterende matrikkelenhet	20.04.2020		Rolle	Matrikkelenhet			onesliv 19.05.2020
Annen forretningstype	2020/4105		Berørt	4631 - 58/10		Arealendring	
	1991/021		Berørt	4631 - 58/137			0
			Berørt	4631 - 58/138			0
Kvalitetsheving for eksisterende matrikkelenhet	20.04.2020		Rolle	Matrikkelenhet			1263onl 04.02.2020
Kart- og delingsforretning	16.04.1991	20/91	Berørt	1263 - 58/137		Arealendring	
			Berørt				0
Kvalitetsheving for eksisterende matrikkelenhet	16.04.1991		Rolle	Matrikkelenhet			1263onl 04.02.2020
Oppmålingsforretning	20/91		Berørt	1263 - 58/10		Arealendring	
			Berørt	1263 - 58/137			0


Forretning	Forretningsdokumentdato	Tinglysing	Endret dato	Matrikkelføring Signatur Dato
Forretningstype	Kommunal saksreferanse	Status		
Årsak til feilretting	Annen referanse			
Kvalitetsheving for eksisterende matrikkelenhett	16.04.1991 020/91	Rolle	Matrikkelenhett	1263onl 04.02.2020
Oppmålingsforretning		Berørt	1263 - 58/10	Arealendring 0
		Berørt	1263 - 58/136	0
		Berørt	1263 - 58/137	0
		Berørt	1263 - 58/138	0

20.05.2020 12.38

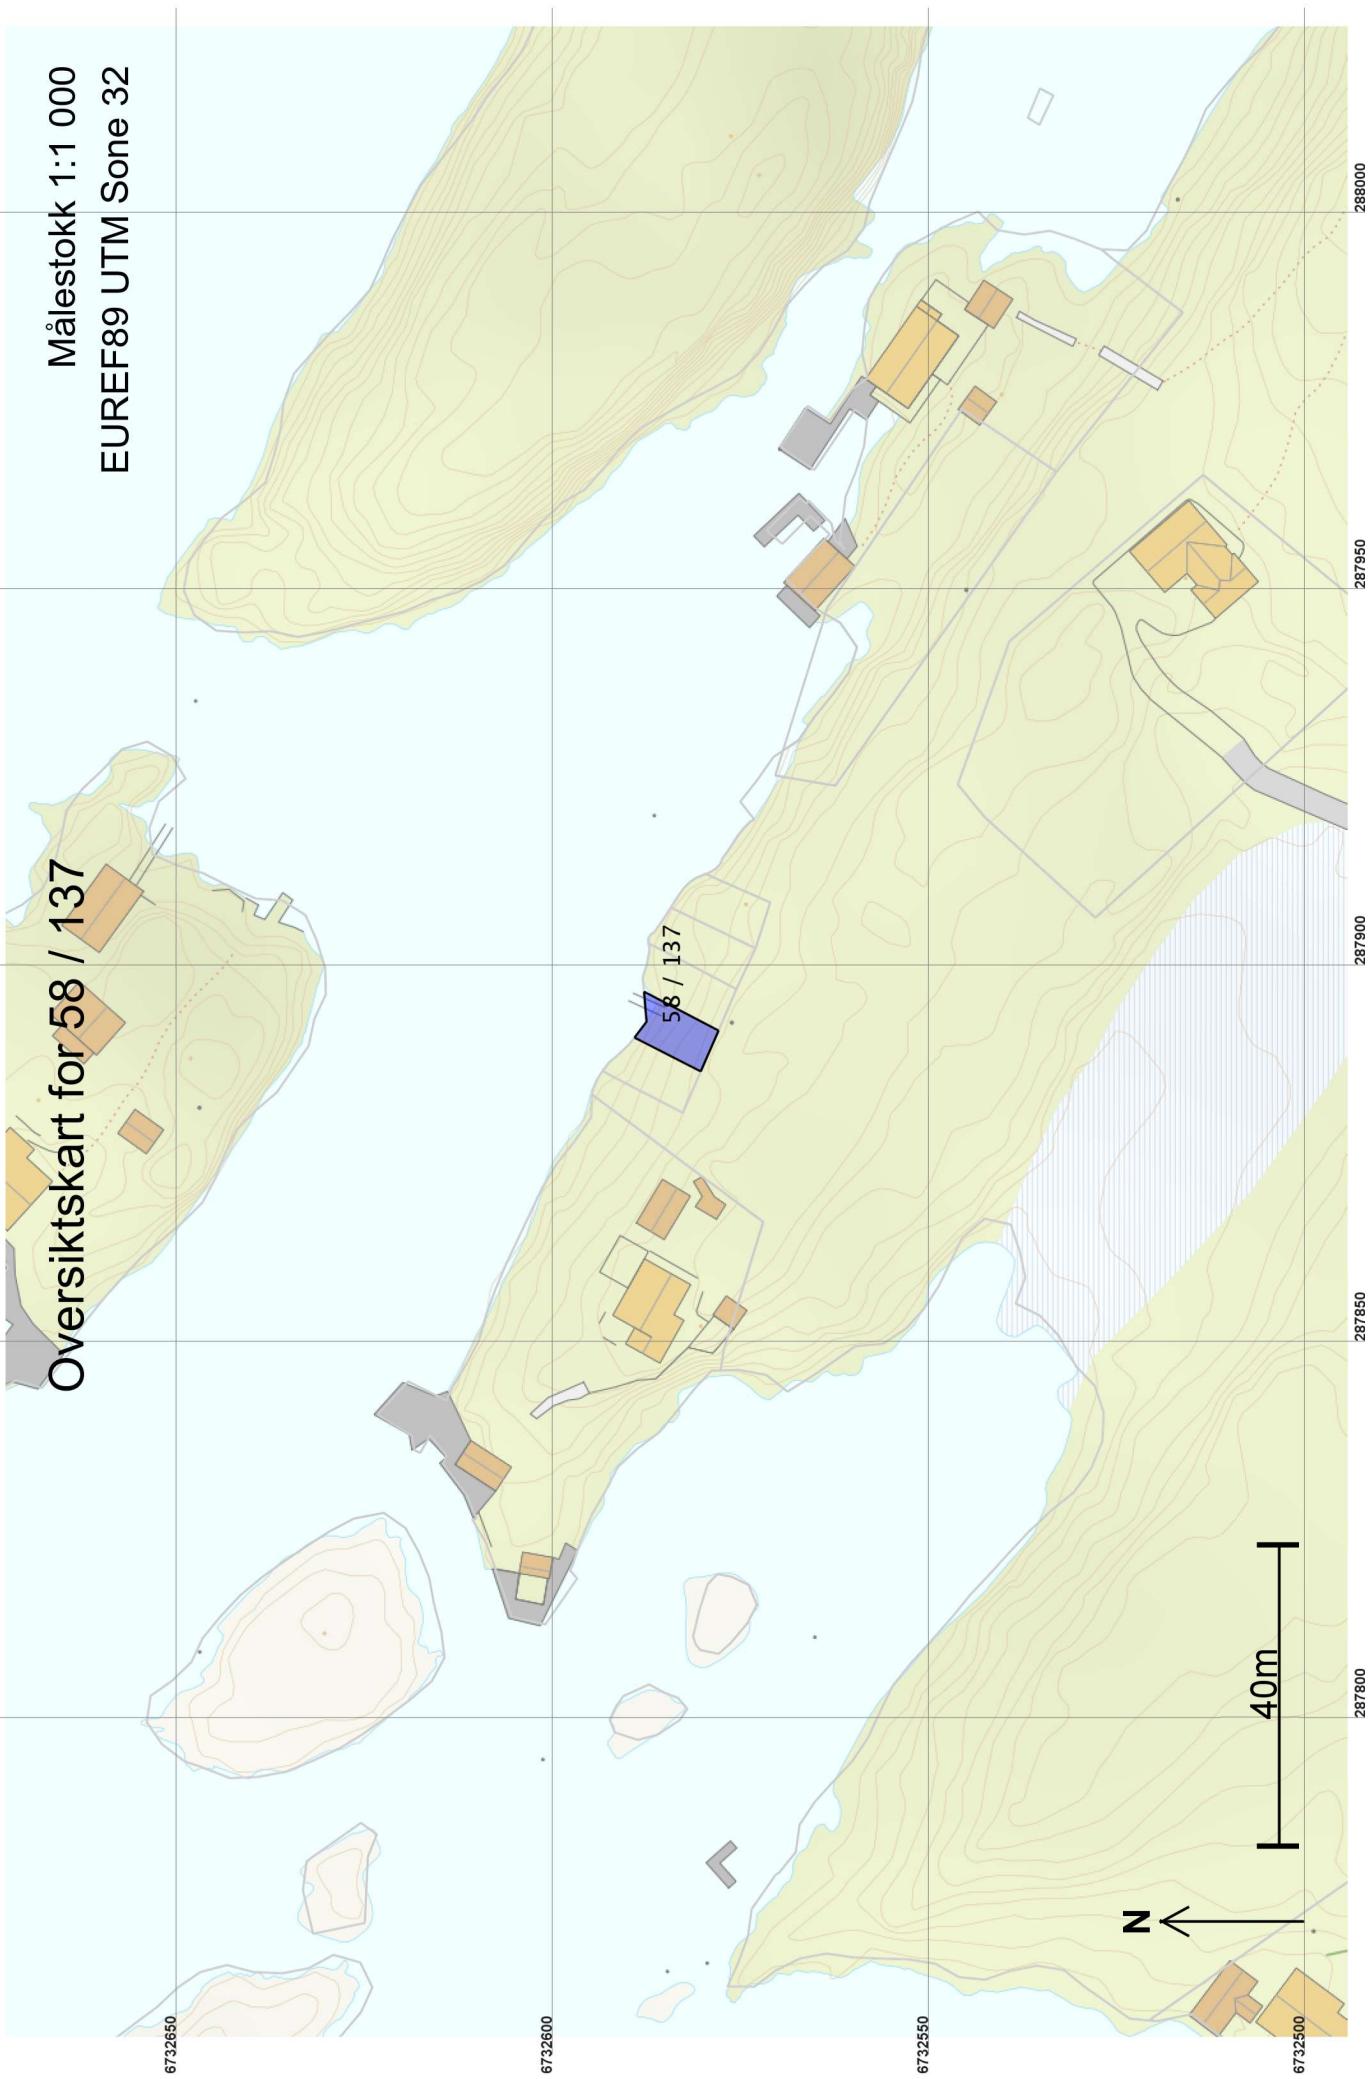

Teig 1 (Hovedteig)
58 / 137

Målestokk 1:250
EUREF89 UTM Sone 32

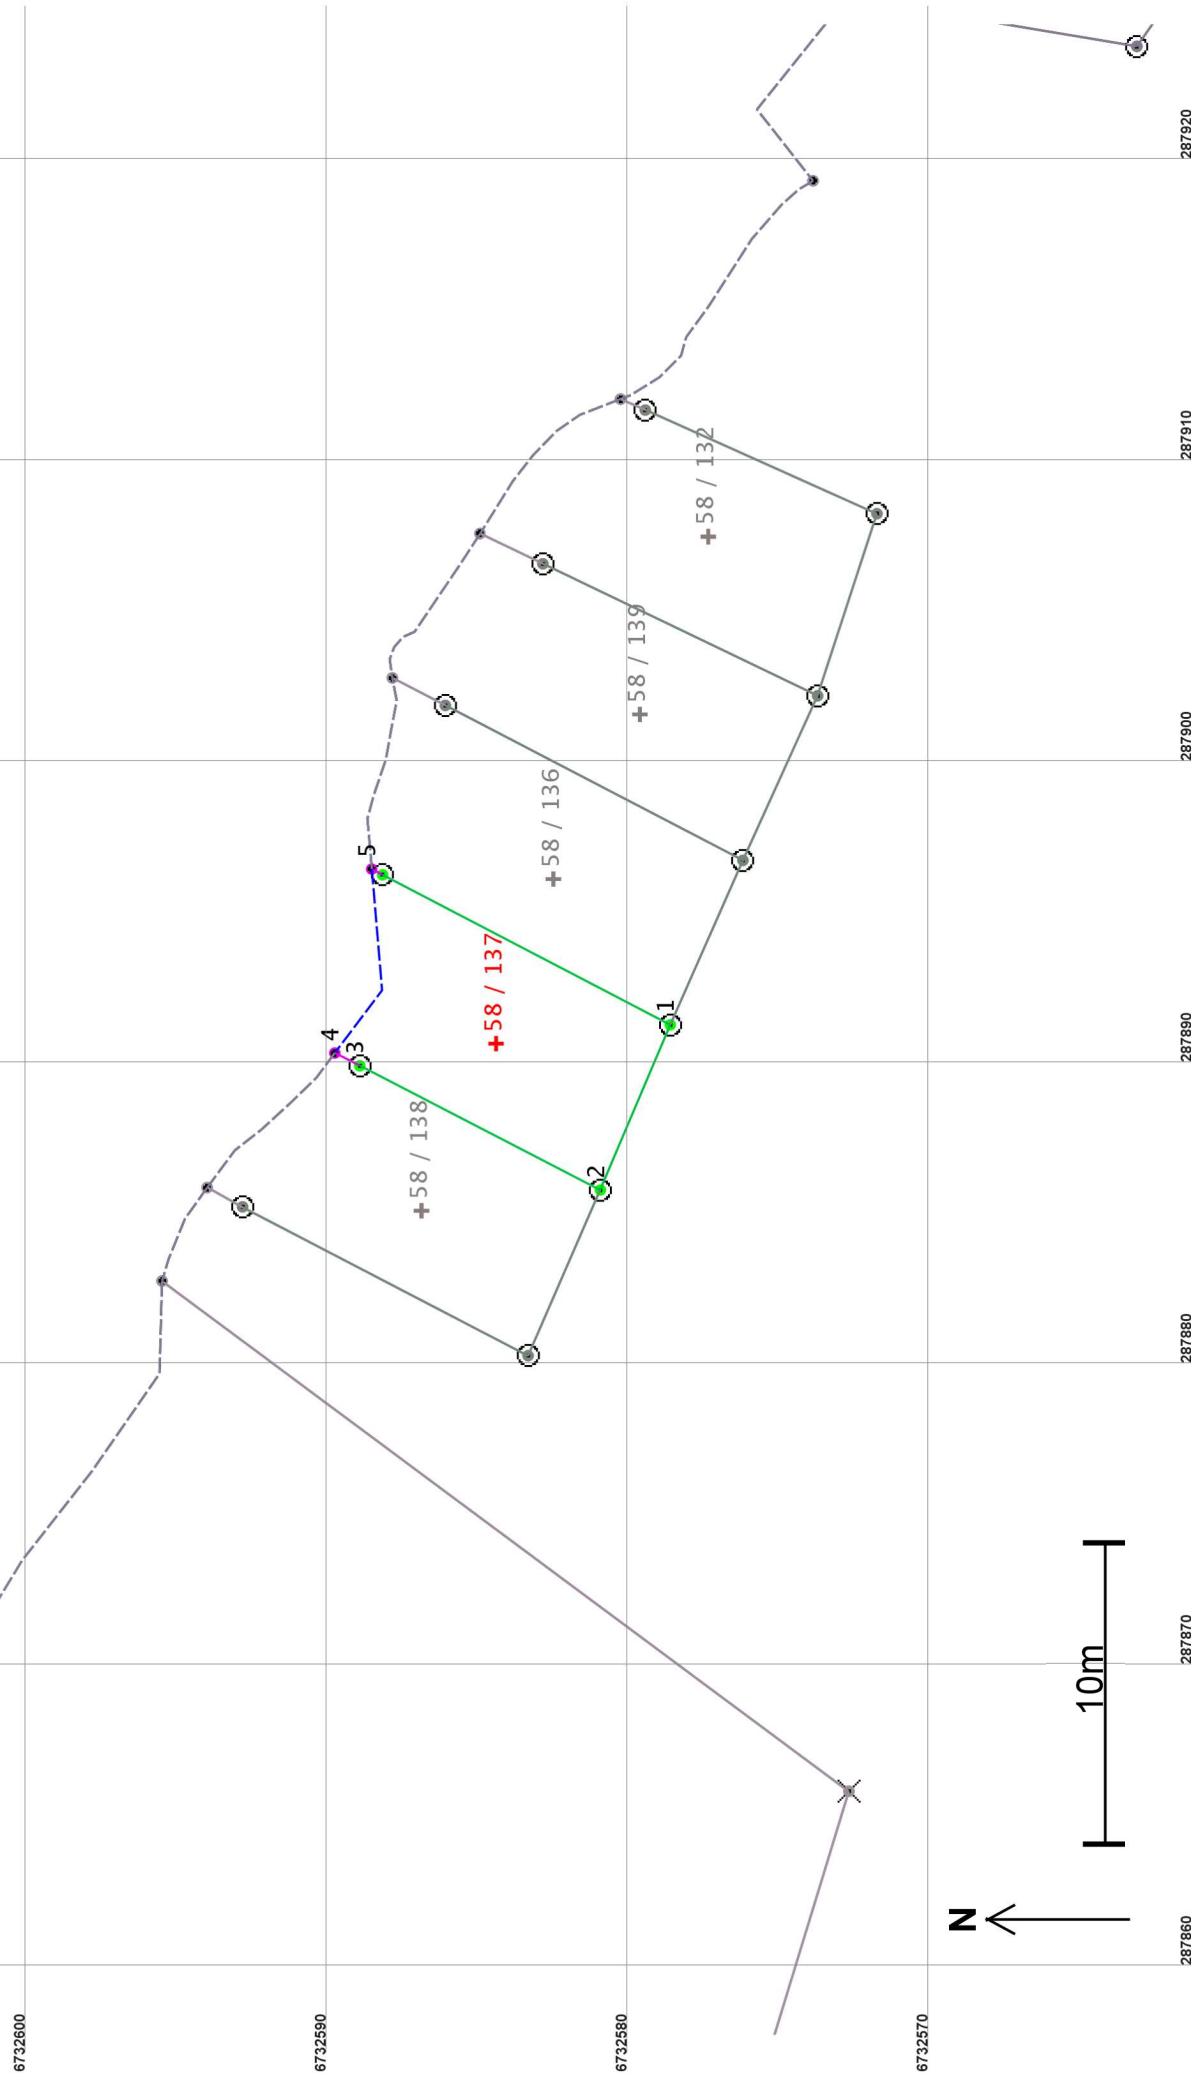

Areal og koordinater

Areal: 59,3

Representasjonspunkt: Koordinatsystem: EUREF89 UTM Sone 32

Arealmerknad: Hjelpe linje vannkant
Nord: 6732585 Øst: 287891

Grensepunkt / Grenselinje

Grensepunkt / Grenselinje			Ytre avgrensing		
Løpenr	Nord	Øst	Grensemerke nedsatt i / Grensepunkttype / Lengde Hjelpe linjetype	Målemetode	Nøyaktighet Radius
1	6732578,79	287891,19	Fjell Offentlig godkjent grensemerke 5,95 Ikke hjelpe linje	12 Terregnmålt: Teodolitt med elektronisk avstandsmåler	10 14
2	6732581,11	287885,71	Fjell Offentlig godkjent grensemerke 8,99 Ikke hjelpe linje	12 Terregnmålt: Teodolitt med elektronisk avstandsmåler	10 11
3	6732589,10	287889,83	Fjell Offentlig godkjent grensemerke 0,93 Ikke hjelpe linje	12 Terregnmålt: Teodolitt med elektronisk avstandsmåler	10 201
4	6732589,93	287890,26	Ikke spesifisert Umerket	69 Beregnet	200
5	6732588,70	287896,36	6,65 Vannkant Ikke spesifisert Umerket	69 Beregnet	201 201
6	6732588,34	287896,17	0,41 Ikke hjelpe linje Fjell Offentlig godkjent grensemerke 10,77 Ikke hjelpe linje	96 GPS kinematisk (Real time kinematic)	10 14