



For matrikkelenhet:

Kommune: **4631 - ALVER** Utskriftsdato/klokkeslett: 20.05.2020 kl. 12:40
Gårdsnummer: **58** Produsert av: Liv Berit Ones
Bruksnummer: **138** Attestert av: Alver kommune

Orientering om matrikkelbrev

Matrikkelbrevet er hjemlet i «Lov om eigedomsregistrering» (matrikkellova) av 17. juni 2005. Etter definisjonen i matrikkelovens § 3 d) er matrikkelbrevet en attestert utskrift av matrikkelen som viser alle registrerte opplysninger om en matrikkelenhet ved oppgitt dato.

Om fullstendighet og nøyaktighet i matrikkelbrevet

Matrikkelen ble etablert ved konvertering av data fra tidligere registre. Det kan variere hvor gode disse dataene er med hensyn på fullstendighet og nøyaktighet. I enkelte tilfeller kan grensepunkt og grenselinjer mangle helt eller delvis eller være feil registrert. Det kan også være feil og mangler ved registrert bygnings- og adresseinformasjon. Fullstendighet og stedfestingsnøyaktighet er generelt bedre innenfor enn utenfor tettbygd strøk. Vær oppmerksom på at for mange matrikkelenheter og bygg hefter usikkerhet ved arealet som oppgis.

For utfyllende informasjon: **www.kartverket.no/matrikkelbrev**

Matrikkelenhet

Matrikkelenhetstype: Grunneiendom
Bruksnavn: LYGRA INDRE
Etableringsdato: 03.09.1991
Skylid: 0
Er tinglyst: Ja
Har festegrønner: Nei
Er seksjonert: Nei

Det er ikke registrert bygg på matrikkelenheten.

Arealrapport

Tekst Areal Kommentar
Beregna areal for 58 / 138 65,5 m2 Ukjent grenseforløp

Eierforhold

Tinglyste eierforhold

Rolle	Status	Føds.d./org.nr	Navn	Bruksenhet	Adresse	Andel
Hjemmelshaver		080351	FONDEVIK DAGFINN	TORVVEGEN 21 B	5919 FREKHAUG	1 / 1

Oversikt over teiger

Løpenr	Type	Hovedteig	Nord	Øst	Høyde	Areal	Merknader
1	Teig	Ja	6732587	287885		65,5 m2	Hjelpelinje vannkant

(EUREF89 UTM Sone 32)

Forretninger der matrikkelenheten er involvert

Forretning	Forretningsdokumentdato	Tinglysing	Matrikkelføring
Forretningstype	Kommunal saksreferanse	Status	Signatur
Årsak til feilretting	Annen referanse	Endret dato	Dato

Omnummerering v/kommuneendring	01.01.2020	Tinglyst	smatmynd 01.01.2020
Omnummerering		Omnummerert til: 4631 - 58/138	
		Omnummerert fra: 1263 - 58/138	

Opprett ny grunneiendom ved fradeling 03.09.1991

Kart- og delingsforretning

Rolle	Matrikkelenhet	Arealendring
Avgiver	1263 - 58/10	-59
Mottaker	1263 - 58/138	59

Forretninger der matrikkelenheten er berørt

Forretning	Forretningsdokumentdato	Status	Tinglysing	Endret dato	Matrikkelføring
Forretningstype	Kommunal saksreferanse				Signatur
Årsak til feilretting	Annen referanse				Date
Kvalitetshewing for eksisterende matrikkelenhet	20.04.2020				onesliv 20.05.2020
Annen forretningstype	2020/4105	Rolle	Matrikkelenhet	Arealendring	
	1991/020	Berørt	4631 - 58/10	0	
		Berørt	4631 - 58/136	0	
		Berørt	4631 - 58/137	0	
		Berørt	4631 - 58/138	0	
Kvalitetshewing for eksisterende matrikkelenhet	20.04.2020				onesliv 19.05.2020
Annen forretningstype	2020/4105	Rolle	Matrikkelenhet	Arealendring	
	1991/021	Berørt	4631 - 58/10	0	
		Berørt	4631 - 58/137	0	
		Berørt	4631 - 58/138	0	
Kvalitetshewing for eksisterende matrikkelenhet	20.04.2020				onesliv 19.05.2020
Annen forretningstype	2020/4105	Rolle	Matrikkelenhet	Arealendring	
	1991/021	Berørt	4631 - 58/10	0	
		Berørt	4631 - 58/137	0	
		Berørt	4631 - 58/138	0	
Kvalitetshewing for eksisterende matrikkelenhet	16.04.1991				1263onl 04.02.2020
Kart- og delingsforretning	021/91	Rolle	Matrikkelenhet	Arealendring	
		Berørt	1263 - 58/138	0	
Kvalitetshewing for eksisterende matrikkelenhet	16.04.1991				1263onl 04.02.2020
Oppmålingsforretning	21/91	Rolle	Matrikkelenhet	Arealendring	
		Berørt	1263 - 58/10	0	
		Berørt	1263 - 58/138	0	
Kvalitetshewing for eksisterende matrikkelenhet	16.04.1991				1263onl 04.02.2020
Oppmålingsforretning	021/91	Rolle	Matrikkelenhet	Arealendring	
		Berørt	1263 - 58/10	0	
		Berørt	1263 - 58/138	0	

Forretning
Forretningstype
Årsak til feilretting

Kvalitetsheving for eksisterende matrikkelenhet
Oppmålingsforretning

Forretningsdokumentdato
Kommunal saksreferanse
Annen referanse

16.04.1991
020/91

Status

Rolle
Berørt
Berørt
Berørt
Berørt

Tinglysing

Matrikkelenhet
1263 - 58/10
1263 - 58/136
1263 - 58/137
1263 - 58/138

Endret dato


1263onl 04.02.2020

Matrikkelføring
Signatur
Dato

Arealendring
0
0
0
0


Oversiktskart for 58 / 138

Målestokk 1:1 000
EUREF89 UTM Sone 32

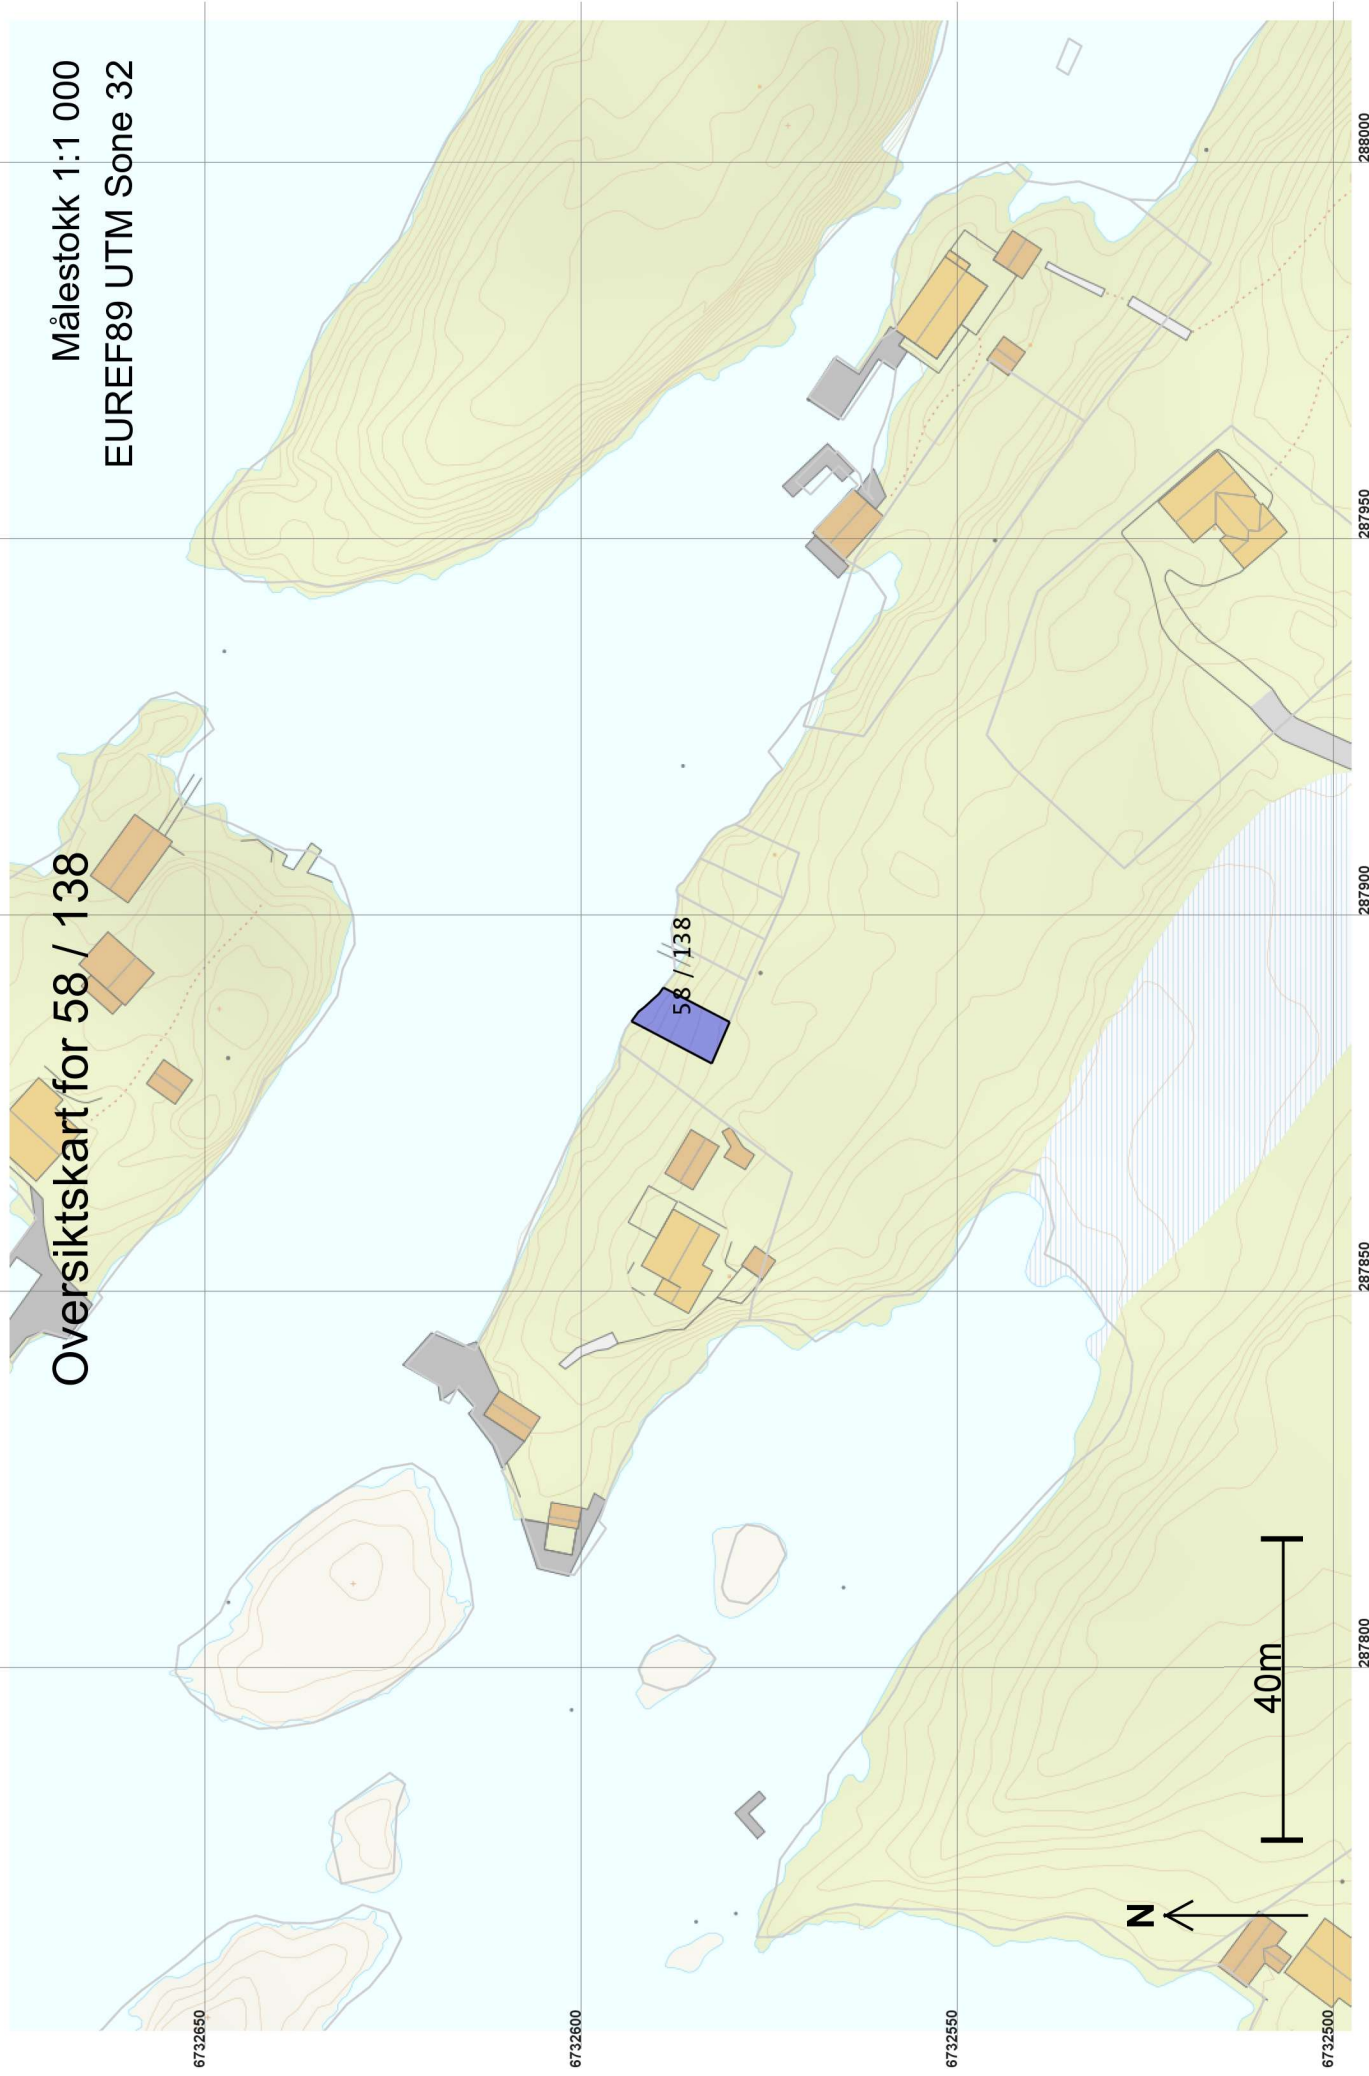

Teig 1 (Hovedteig) 58 / 138

Målestokk 1:250
EUREF89 UTM Sone 32

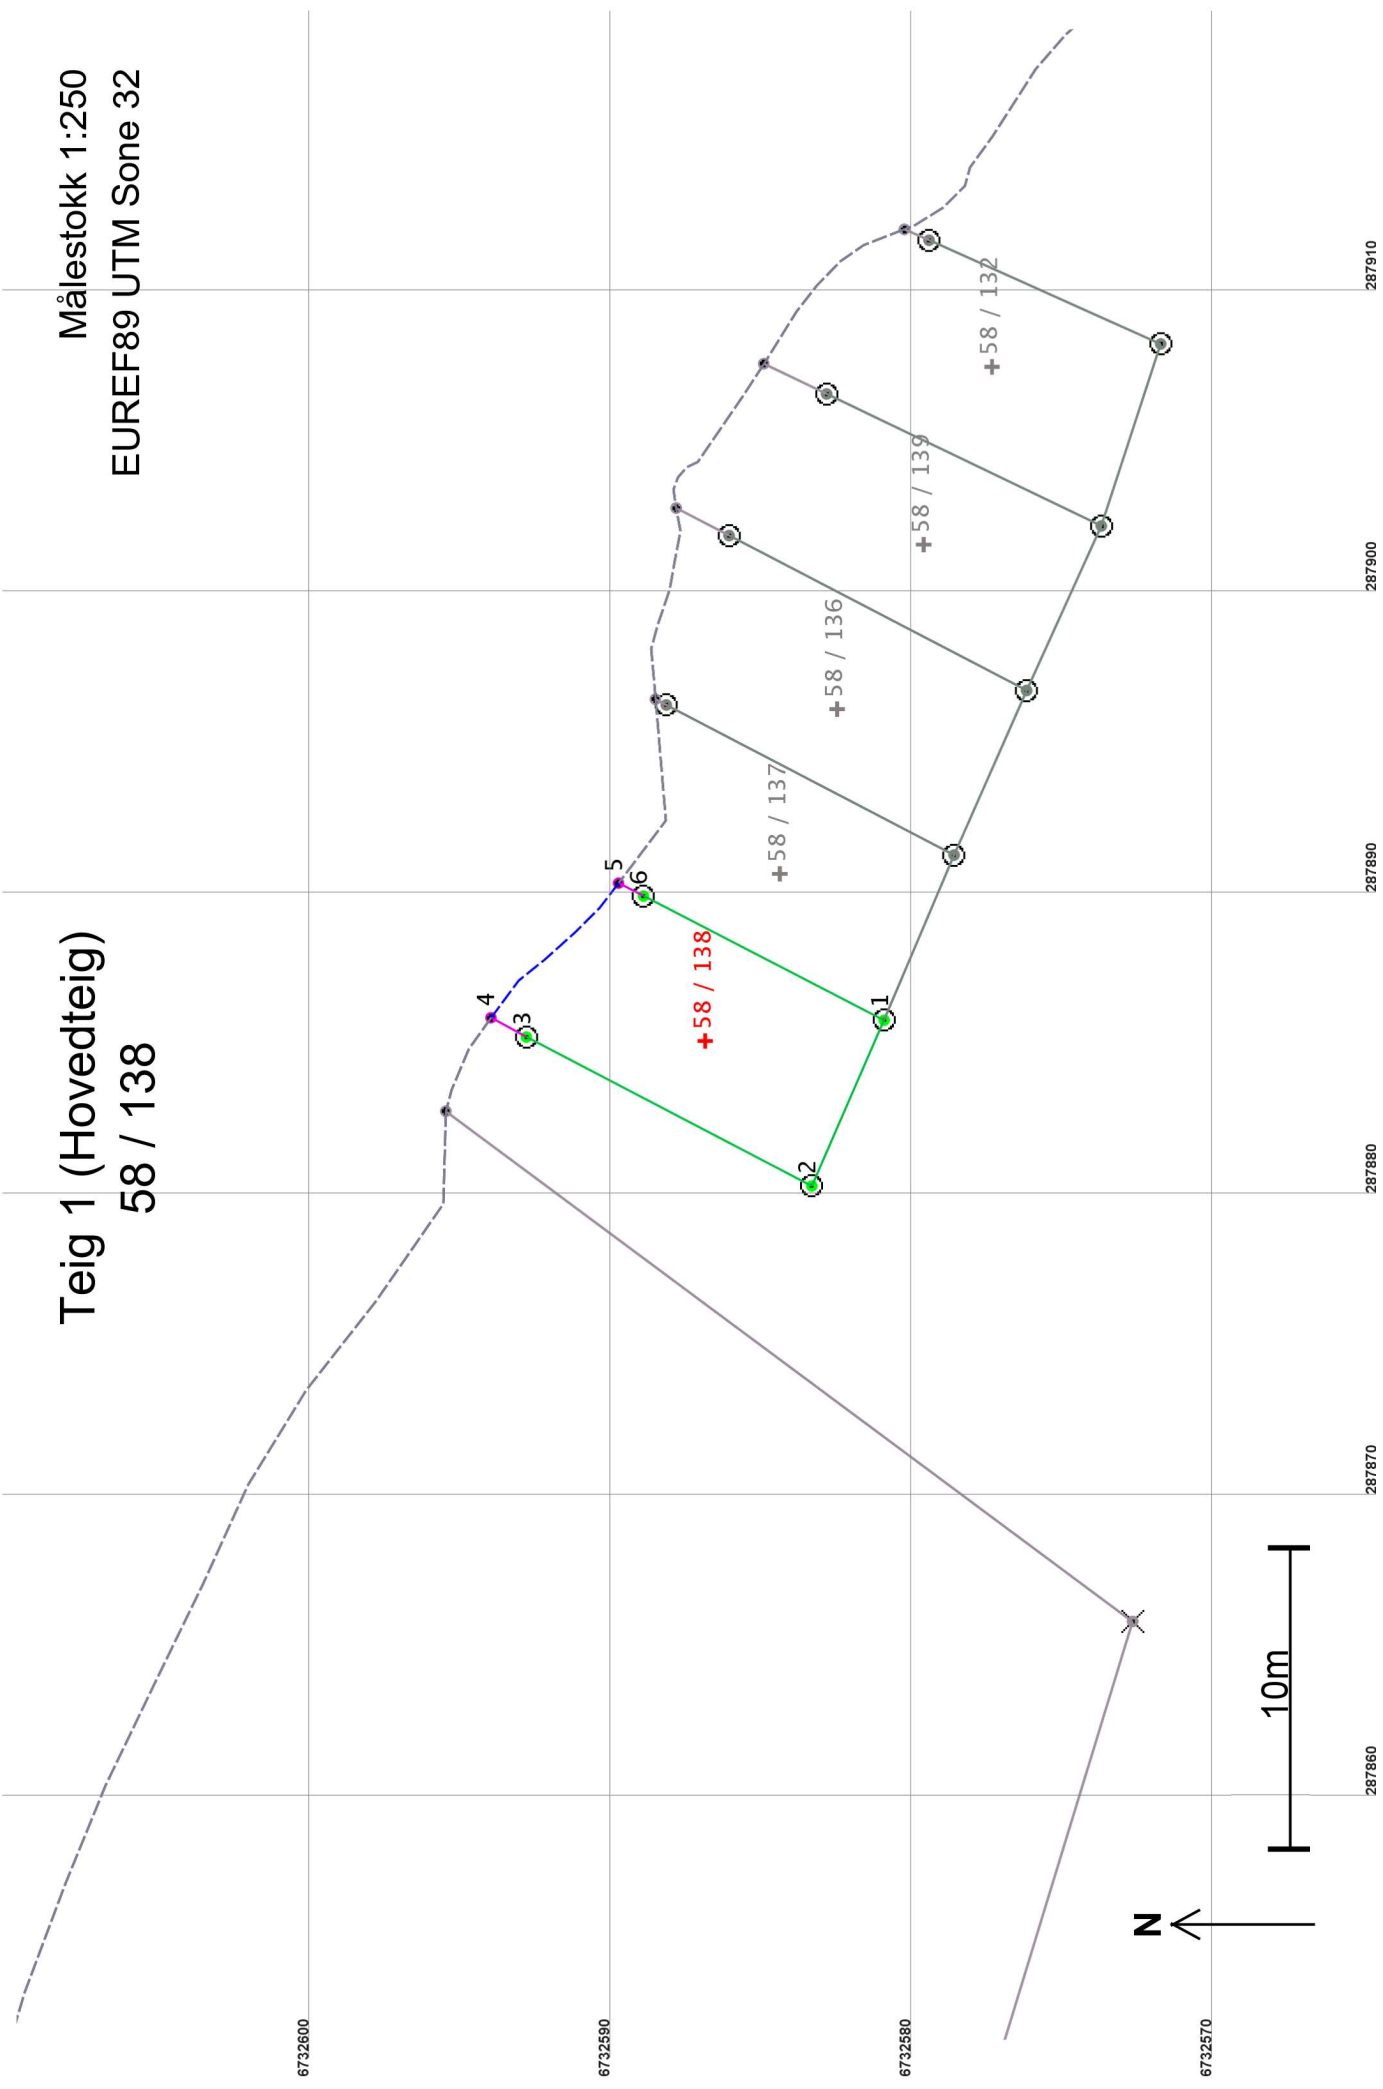

Areal og koordinater

Areal: 65,5

Arealmerknad: Hjelpelinje vannkant

Representasjonspunkt: Koordinatssystem: EUREF89 UTM Sone 32

Nord: 6732587

Øst: 287885

Grensepunkt / Grenselinje

Ytre avgrensing

Løpenr	Nord	Øst	Grensemerke nedsatt i / Lengde Hjelpelinjetype	Målemetode	Nøyaktighet	Radius
1	6732581,11	287885,71	Fjell Offentlig godkjent grensemerke 6,00 Ikke hjelpelinje	12 Terrengmålt: Teodolitt med elektronisk avstandsmåler	10	11
2	6732583,51	287880,21	Fjell Offentlig godkjent grensemerke 10,69 Ikke hjelpelinje	12 Terrengmålt: Teodolitt med elektronisk avstandsmåler	10	11
3	6732592,99	287885,15	Fjell Offentlig godkjent grensemerke 1,34 Ikke hjelpelinje	12 Terrengmålt: Teodolitt med elektronisk avstandsmåler	10	201
4	6732594,17	287885,79	Ikke spesifisert Umerket 6,19 Vannkant	69 Beregnet	200	201
5	6732589,93	287890,26	Ikke spesifisert Umerket 0,93 Ikke hjelpelinje	69 Beregnet	200	201
6	6732589,10	287889,83	Fjell Offentlig godkjent grensemerke 8,99 Ikke hjelpelinje	12 Terrengmålt: Teodolitt med elektronisk avstandsmåler	10	11