


NAUST - Gern og Hege Alvret Torz Normansd. 33
5033 Fyllingsdalen.

LINDÅS KOMMUNE
TEKNISK ETAT

21 MAR 1995


Saksh Arkiv

714 2.32.085/12/101

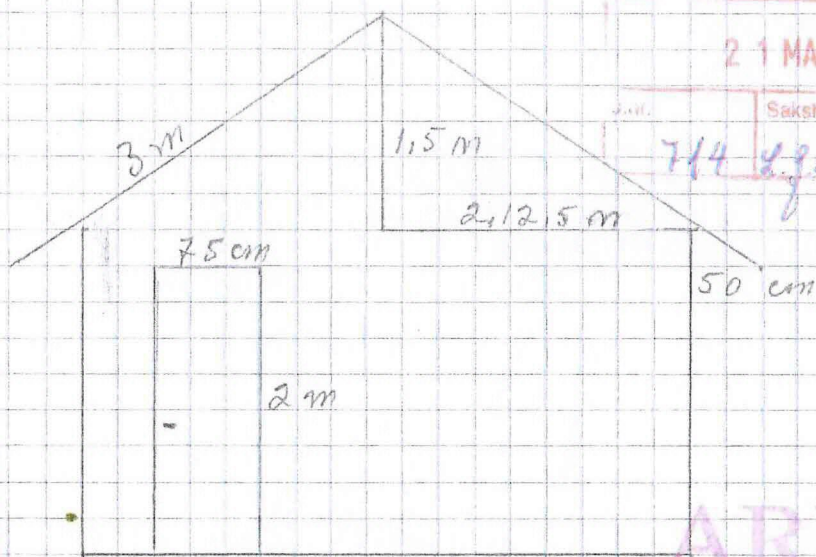

ARKIV

SØR

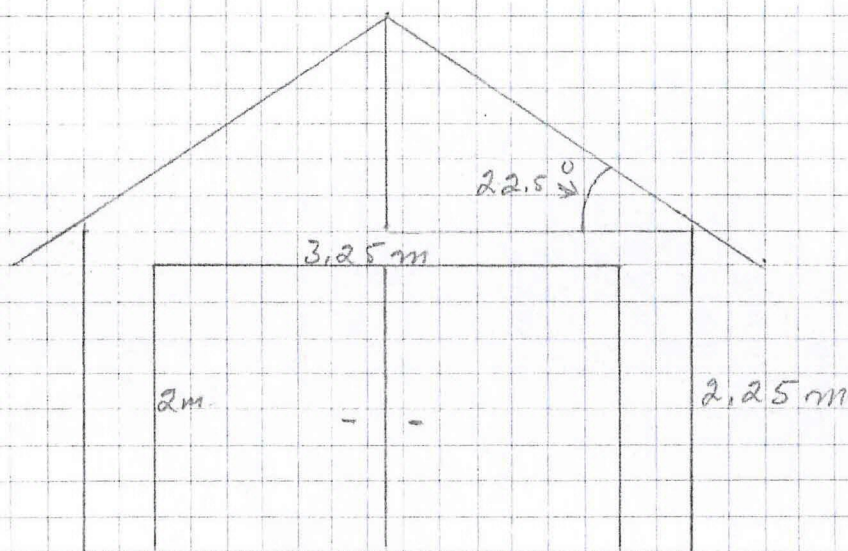


4.25 m

WORD

vedlegg 5

MÅLESTOKK 1:50


7 m

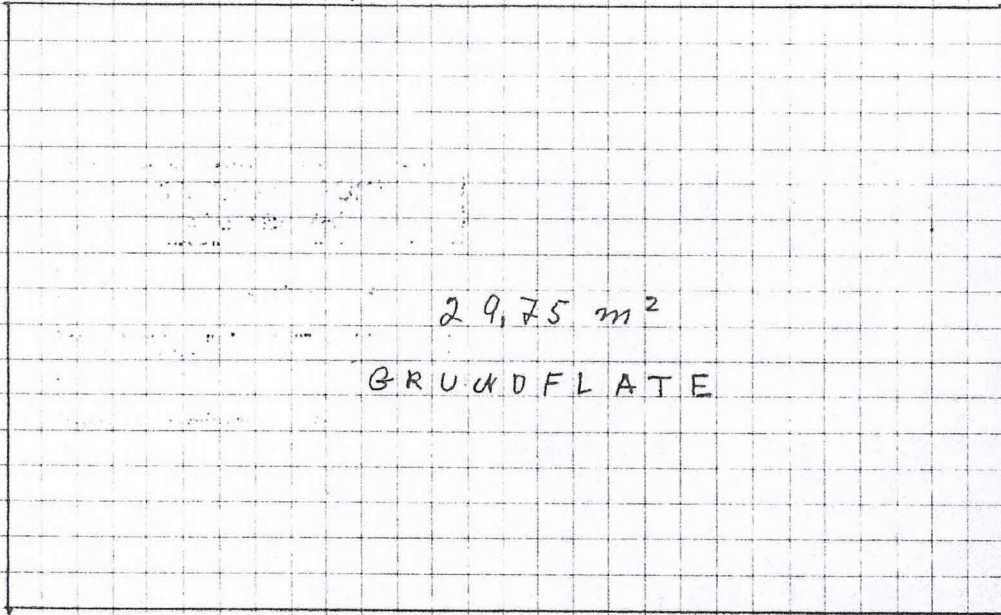

4,25 m

29,75 m²
GRUNDFLATE

HANDSAMADEN
25. MAR 1995
BYGNINGSJEFEN I LINDÅS
7,5 m

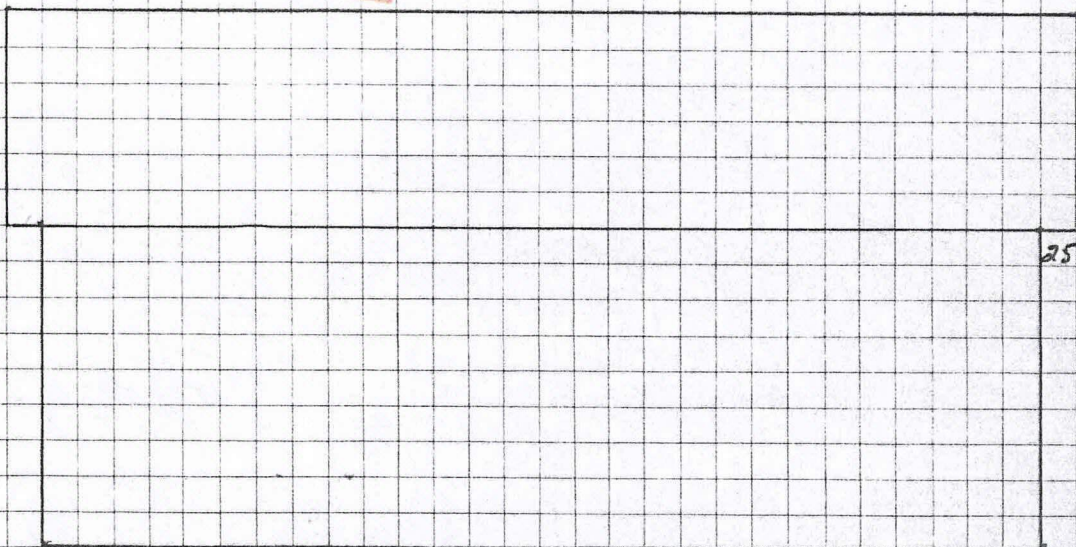


25 cm

ØST OG VEST ER LIKE


Vedlegg b

Tegning av ferdigstilt naust

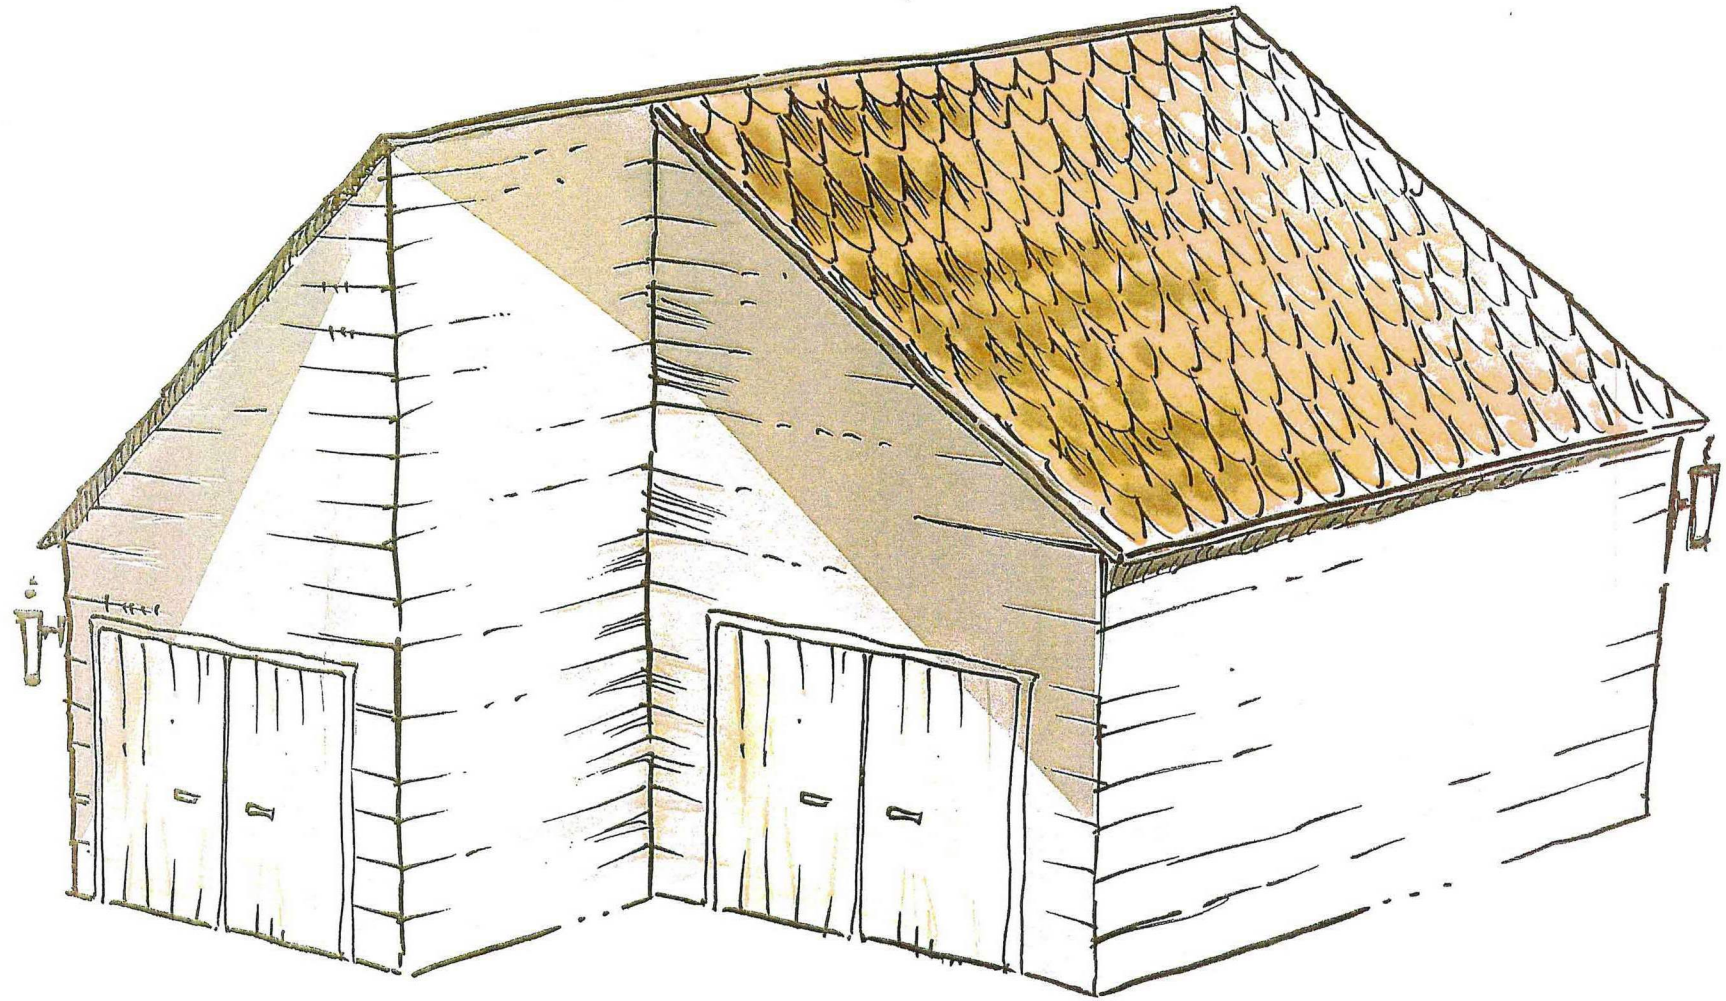

vedlegg 7


Naust, Nord

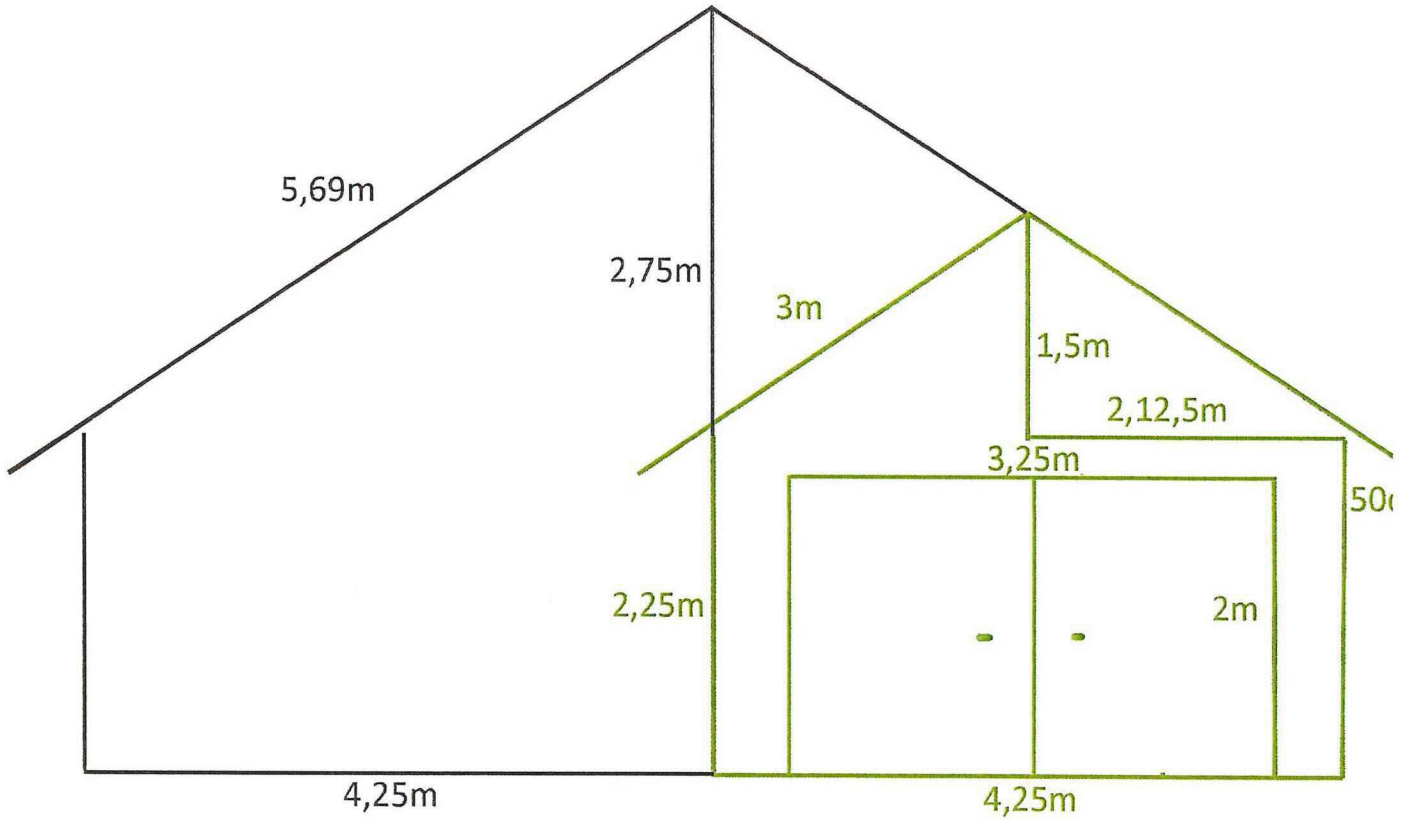

■ = Gammelt bygg

■ = Nybygg


NØST, 301
NØST SØR

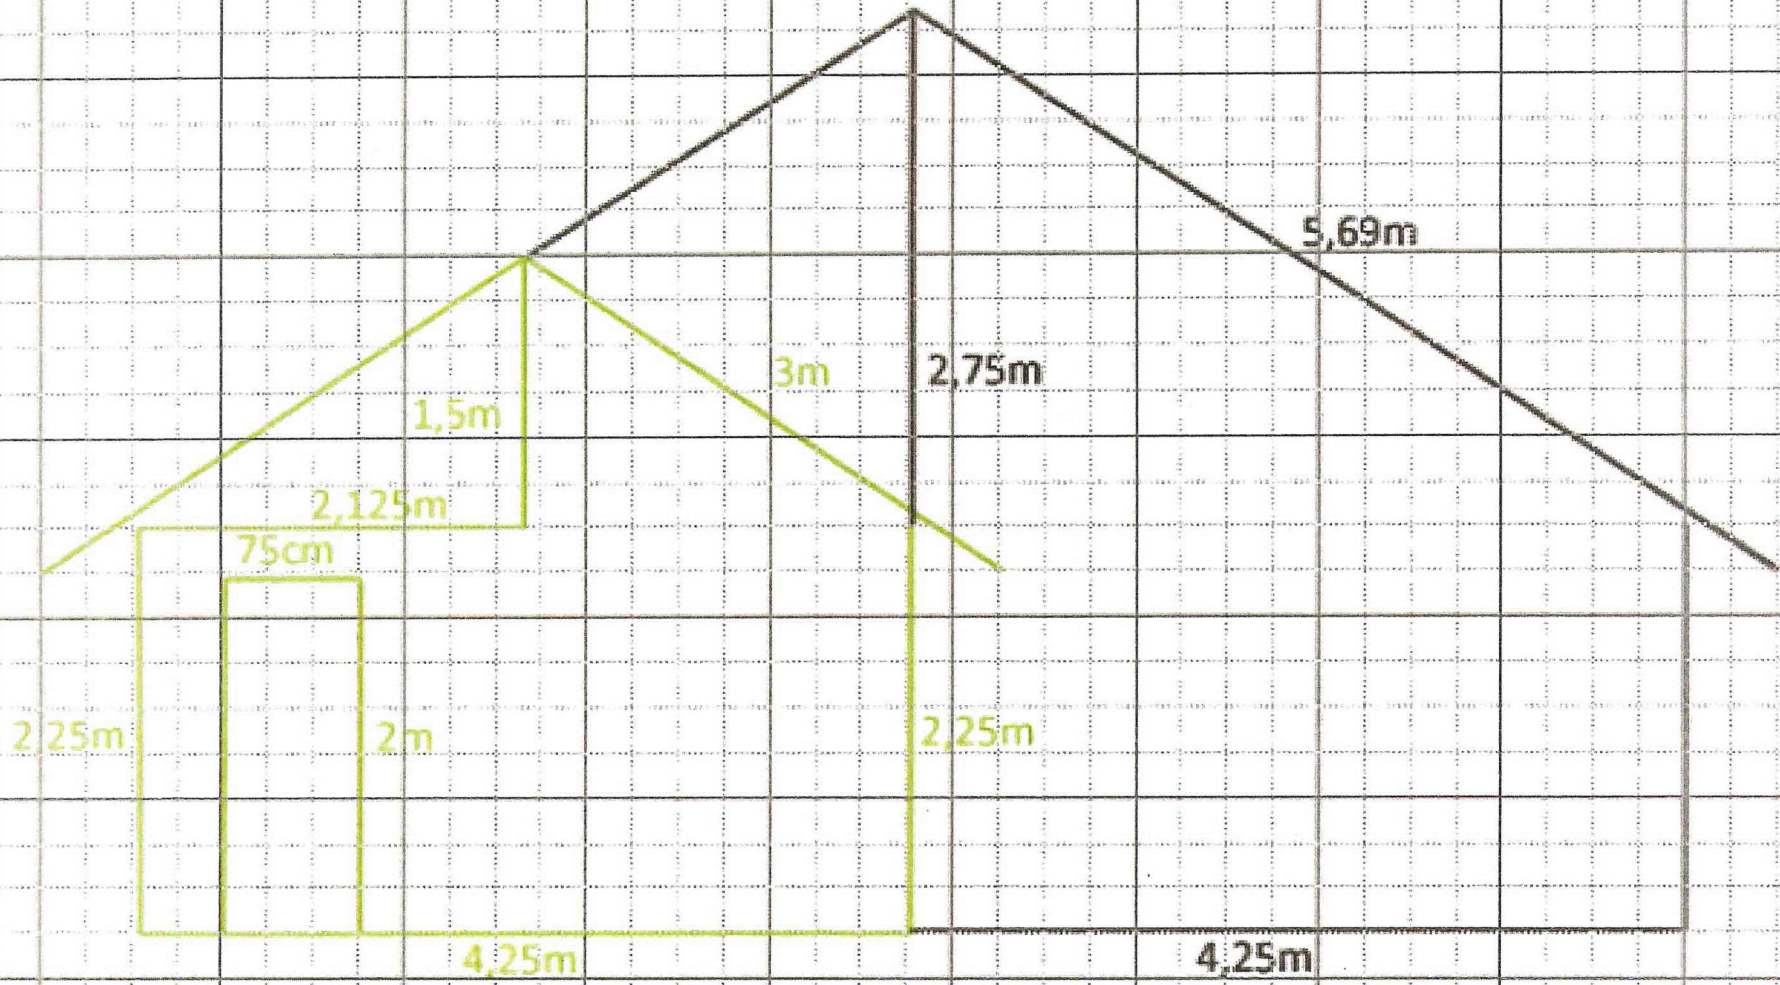

- = Gammelt bygg
- = Nybygg

vedlegg 9


NØST VEST

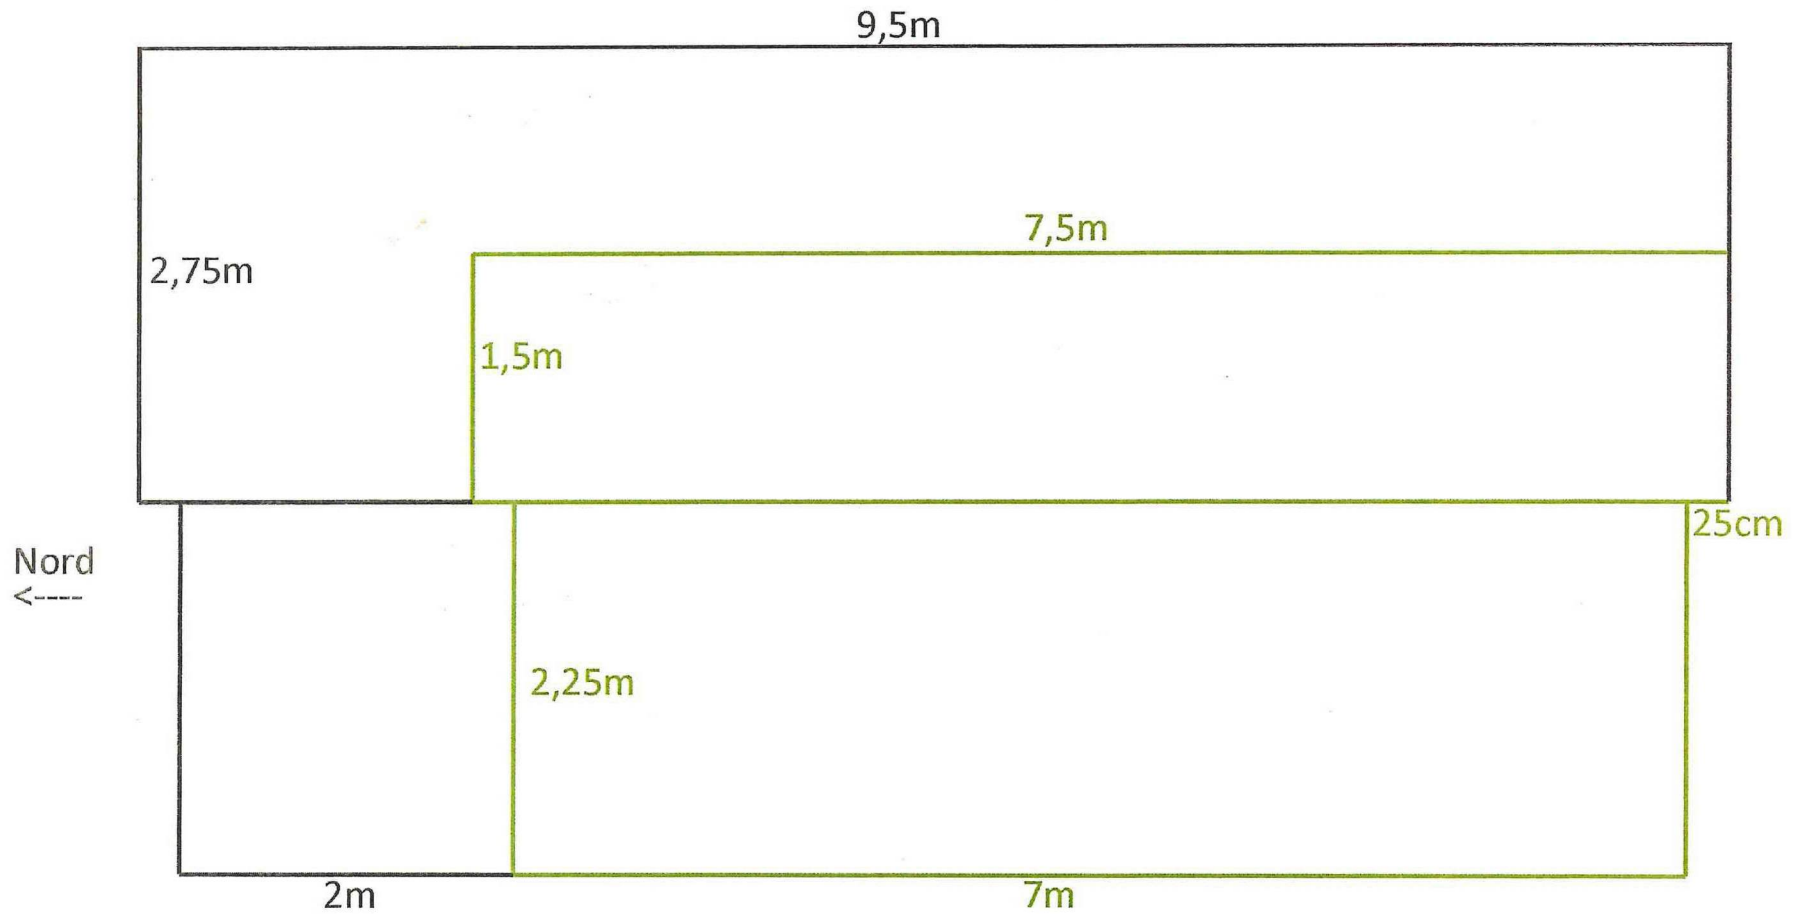

vedlegg 10

NØST ØST

9,5m

 


NORD



SØR
←

9 m

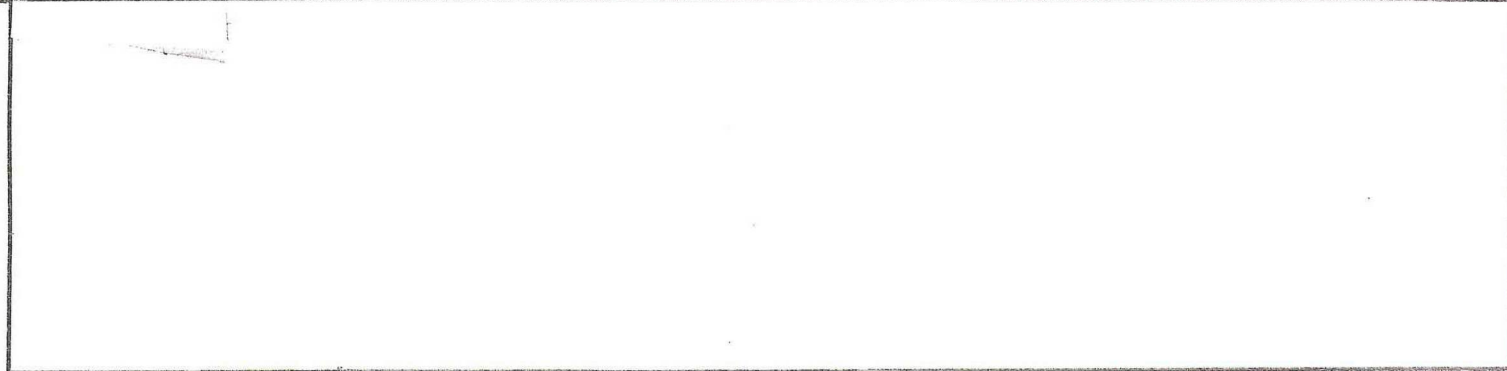

vedlegg 11