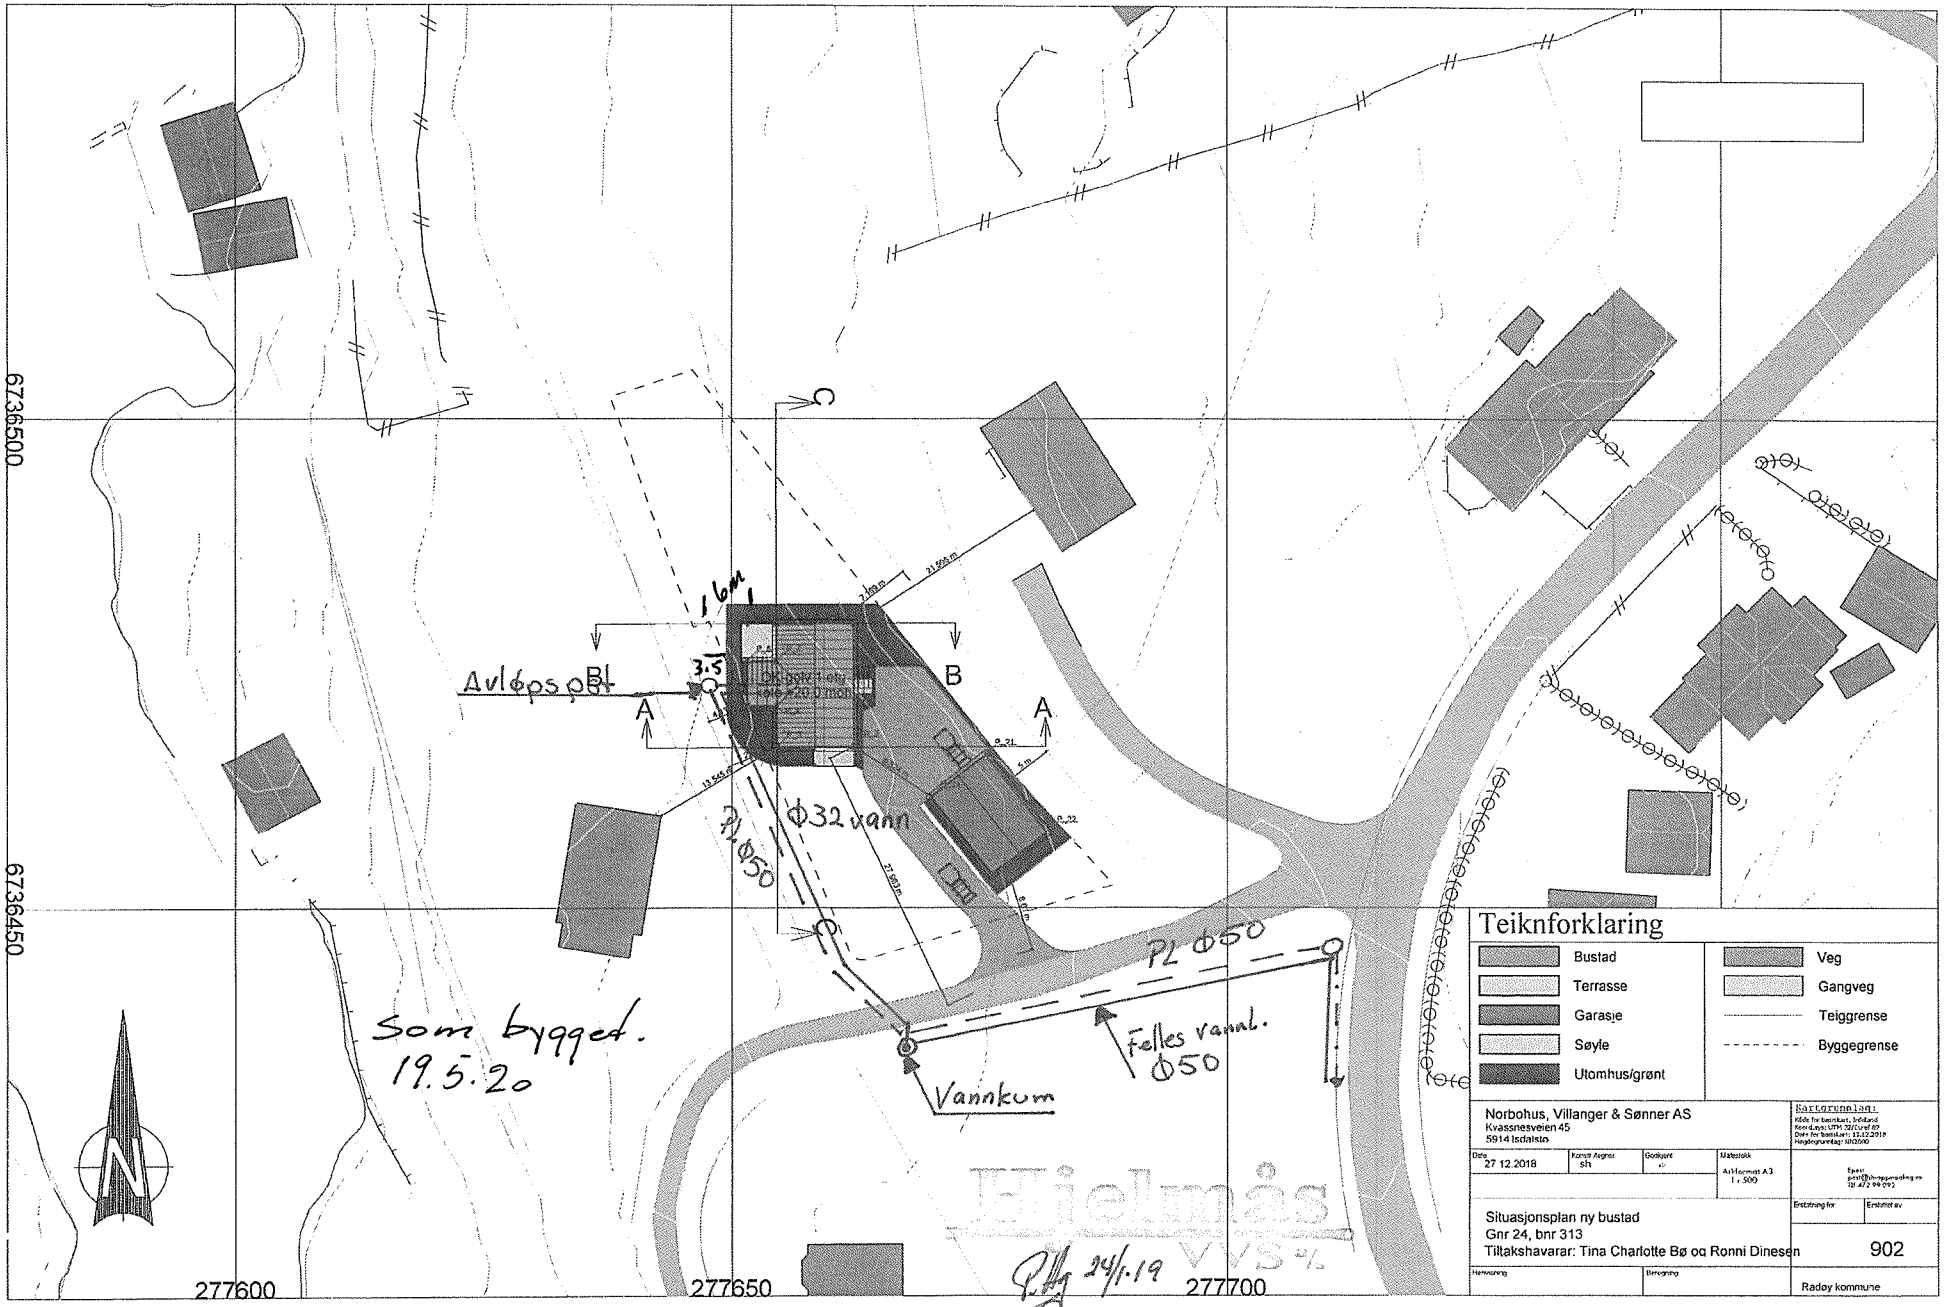
6736500
6736450
277600
277650
277700
A
B
C
1 6m
3.5
Avløpsrør
Ø32 vann
PL Ø50
PL Ø50
Felles vannl. Ø50
Vannkum
Som bygget.
19.5.20
Hjelmås VVS
24/1.19
Teiknforklaring
Bustad
Terrasse
Garasje
Søyle
Utomhus/grønt
Veg
Gangveg
Teiggrense
Byggegrense
Norbohus, Villanger & Sønner AS
Kvassnesveien 45
5914 Isdalstø
Dato 27.12.2018
Kontrollert sh
Godkjent
Målestokk A1/Format A3 1 : 500
Kartgrunnlag:
Situasjonsplan ny bustad
Gnr 24, bnr 313
Tiltakshavarar: Tina Charlotte Bø og Ronni Dinesen
902
Rådøy kommune