


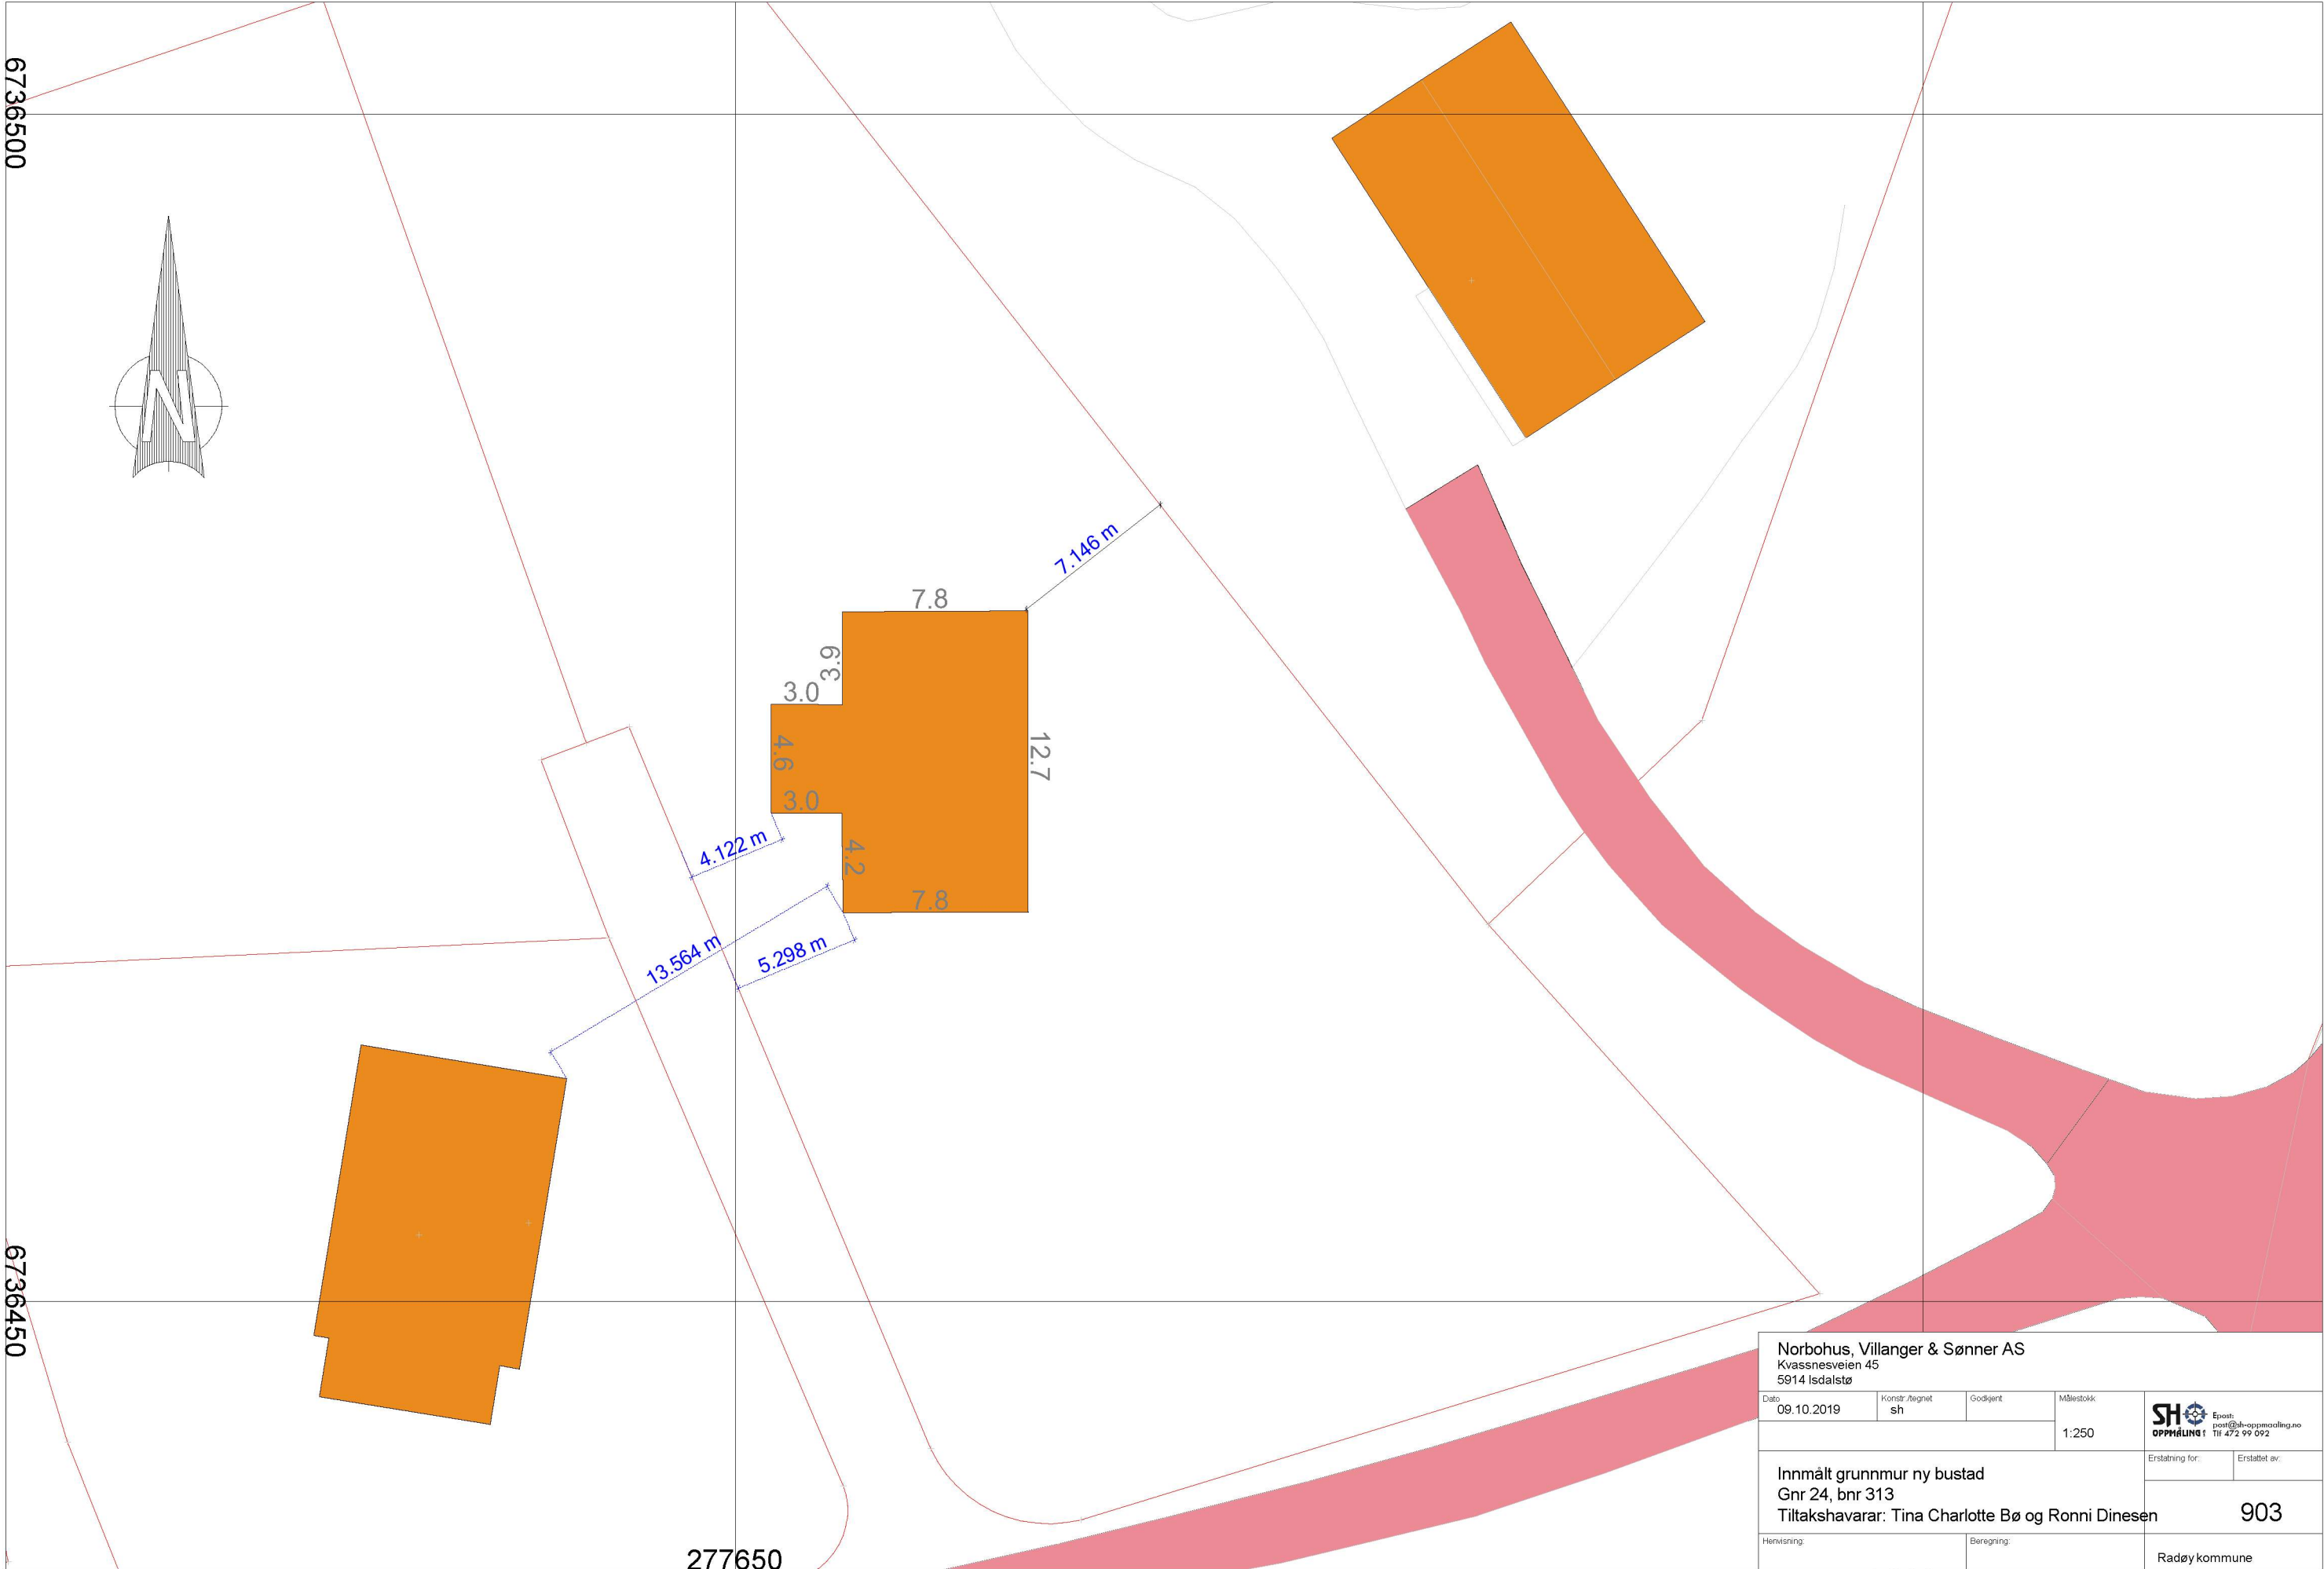

|   |                      |            |                    |   |
|---|----------------------|------------|--------------------|---|
| Norbohus, Villanger & Sønner AS<br>Kvassnesveien 45<br>5914 Isdalstø                                |                      |            |                    |   |
| Dato<br>09.10.2019                                                                                  | Konstr./tegnet<br>sh | Godkjent   | Målestokk<br>1:250 | <br>Epost:<br>post@sh-oppmaaling.no<br>Tlf 472 99 092 |
| Innmålt grunnmur ny bustad<br>Gnr 24, bnr 313<br>Tiltakshavarar: Tina Charlotte Bø og Ronni Dinesen |                      |            | Erstatning for:    |   |
| Henvisning:                                                                                         |                      | Beregning: |                    | Radøy kommune   |