



Goodtech AS
Avd. Trondheim v/Rune Skaufel
Vestre Rosten 78
7075 Tiller
Org nr 984 892 071

Alver Kommune
Plan og byggesak
Postboks 4
5906 Frekhaug

Søknad om dispensasjon fra veiloven - Jibbersholmane, Lingalaks AS

Goodtech er engasjert som prosjekterende konsulent for dette tiltaket og søker på vegne av Lingalaks AS om dispensasjon fra veiloven, for oppdrettslokaliteten Jibbersholmane, nordvest for Rossneset, Radøy.

Denne søknaden omfatter dispensasjons søknad for legging av høyspent (22kV) kabel i grøft fra godkjent BKK nettstasjon ned til landuttak angitt på kartet. Løyve gitt av Radøy kommune med saksnr 200/2019 datert 07.08.2019.


Kabelen blir lagt ihht vedlagt ny skisse. Det vil bli påsett at kabelen legges minimum utenfor 3 meters grensen. Slik at man kommer utenom paragraf 31 og 57 i veiloven.

Se vedlagt skisse fra tidligere søknadsprosess og ny oppmåling av legge-rute
Det foreligger også en avtale med grunneier.

Vennlig hilsen
Rune Skaufel


Goodtech AS
Prosjektleder Tlf: 911 14 366

1 Opprinnelig trase.

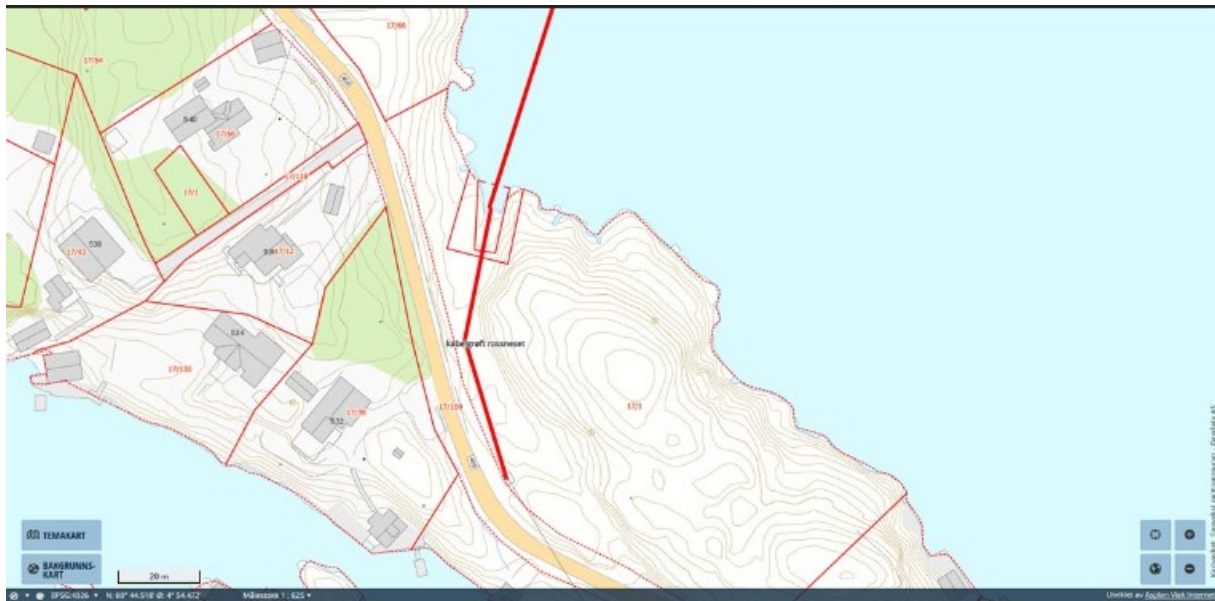

Figur 1 Skisse fra søknad 2018

2 Ny trase.

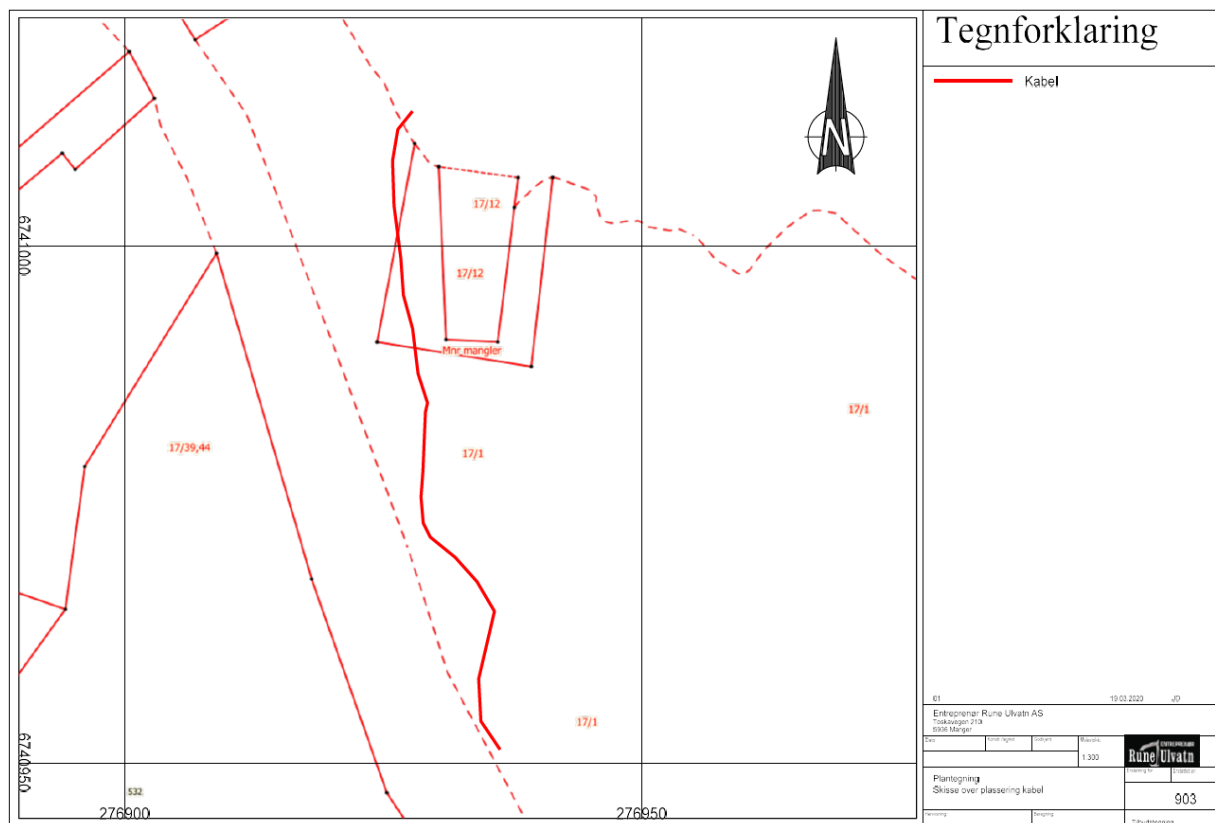

Figur2 Ny trase.