

**For matrikkelenhet:**

Kommune: 4631 - ALVER
Gårdsnummer: 414
Bruksnummer: 178

Utskriftsdato/klokkeslett: 28.05.2020 kl. 13:21
Produsert av: Kjartan Medaas
Attestert av: Alver kommune

Orientering om matrikkelbrev

Matrikkelbrevet er hjemlet i «Lov om eigedomsregistrering» (matrikkelova) av 17. juni 2005. Etter definisjonen i matrikkelovens § 3 d) er matrikkelbrevet en attestert utskrift av matrikkelen som viser alle registrerte opplysninger om en matrikkelenhet ved oppgitt dato.

Om fullstendighet og nøyaktighet i matrikkelbrevet

Matrikkelen ble etablert ved konvertering av data fra tidligere registre. Det kan variere hvor gode disse dataene er med hensyn på fullstendighet og nøyaktighet. I enkelte tilfeller kan grensepunkt og grenselinjer mangle helt eller delvis eller være feil registrert. Det kan også være feil og mangler ved registrert bygnings- og adresseinformasjon. Fullstendighet og stedfestingsnøyaktighet er generelt bedre innenfor enn utenfor tettbygd strøk. Vær oppmerksom på at for mange matrikkelenheter og bygg hefter usikkerhet ved arealet som oppgis.

For utfyllende informasjon: www.kartverket.no/matrikkelbrev

Matrikkelenhet

Matrikkelenhetstype: Grunneiendom
Bruksnavn:
Etableringsdato: 14.05.2020
Skyld: 0
Er tinglyst: Ja
Har festegrunner: Nei
Er seksjonert: Nei

Arealrapport

Tekst Areal Kommentar
Beregna areal for 414 / 178 677,7 m2

Eierforhold

Tinglyste eierforhold

Rolle	Status	Føds.d./org.nr	Navn	Bruksenhet	Adresse	Andel
Hjemmelshaver		221248	SOLTVEIT RASMUS KRISTEN		NEDRE SOLTVEIT 26 5939 SLETTA	1 / 1

Oversikt over teiger

(EUREF89 UTM Sone 32)

Løpenr	Type	Hovedteig	Nord	Øst	Høyde	Areal	Merknader
1	Teig	Ja	6736517	281960		677,7 m2	

Forretninger der matrikkelenheten er involvert

Forretning	Forretningsdokumentdato	Tinglysing	Matrikkelføring	
Forretningstype	Kommunal saksreferanse	Status	Signatur Dato	
Årsak til feilretting	Annen referanse	Endret dato		
Grensejustering	04.05.2020		medakjar 28.05.2020	
Oppmålingsforretning/grensejustering	20/8003			
		Rolle	Matrikkelenhet	Arealendring
		Avgiver	4631 - 414/178	-17,1
		Mottaker	4631 - 414/103	17,1
		Berørt	4631 - 414/104	0
		Berørt	4631 - 414/125	0
Opprett ny grunneiendom ved fradeling	04.05.2020	Tinglyst	16.05.2020	medakjar 07.05.2020
Oppmålingsforretning	20/8003			
		Rolle	Matrikkelenhet	Arealendring
		Avgiver	4631 - 414/17	-694,8
		Mottaker	4631 - 414/178	694,8

Forretning
Forretningstype
Årsak til feilretting

Forretningsdokumentdato
Kommunal saksreferanse
Annen referanse

Status

Tinglysing

Endret dato

Matrikkelføring
Signatur Dato

Rolle	Matrikkelenhet	Arealendring
Berørt	4631 - 414/103	0
Berørt	4631 - 414/104	0
Berørt	4631 - 414/125	0

Aktive bygg som er registrert på matrikkelenheten

Bygningsnr: 24 209 059	Bebygd areal: 0	Ant. boliger: 0	Datoer
Løpenr:	Bruksareal bolig: 0	Ant. etasjer: 1	Rammetillatelse: 18.09.2006
Repr.punkt: Koordinatsystem: EUREF89 UTM Sone 32	Bruksareal annet: 105	Vannforsyning:	Igangsettingstillatelse: 19.12.2006
Nord: 6736510 Øst: 281957	Bruksareal totalt: 105	Avløp:	Tatt i bruk: 18.09.2007
Bygningsendringskode:	Bruttoareal bolig: 0	Har heis: Nei	Midlertidig brukstillatelse:
Bygningstype: Annen landbruksbygning	Bruttoareal annet: 0		Ferdigattest:
Næringsgruppe: Jordbruk, skogbruk og fiske	Bruttoareal totalt: 0		
Bygningsstatus: Tatt i bruk	Alternativt areal: 0		
Energikilder:	Alternativt areal 2: 0		
Oppvarming:			

Etasjer


Etasje	Antall boenheter	BRA bolig	BRA annet	BRA totalt	BTA bolig	BTA annet	BTA totalt	Alt. areal	Alt. areal 2
H01	0	0	105	105	0	0	0	0	0

Bruksenheter

Adresse	Bruksenhetsnummer	Bruksenhetstype	Bruksareal	Ant. rom	Kjøkkentilgang	Bad	WC	Matrikkelenhet
		Unummerert bruksenhet	0	0		0	0	414/178


Oversiktskart for 414 / 178

Målestokk 1:1 000
EUREF89 UTM Sone 32

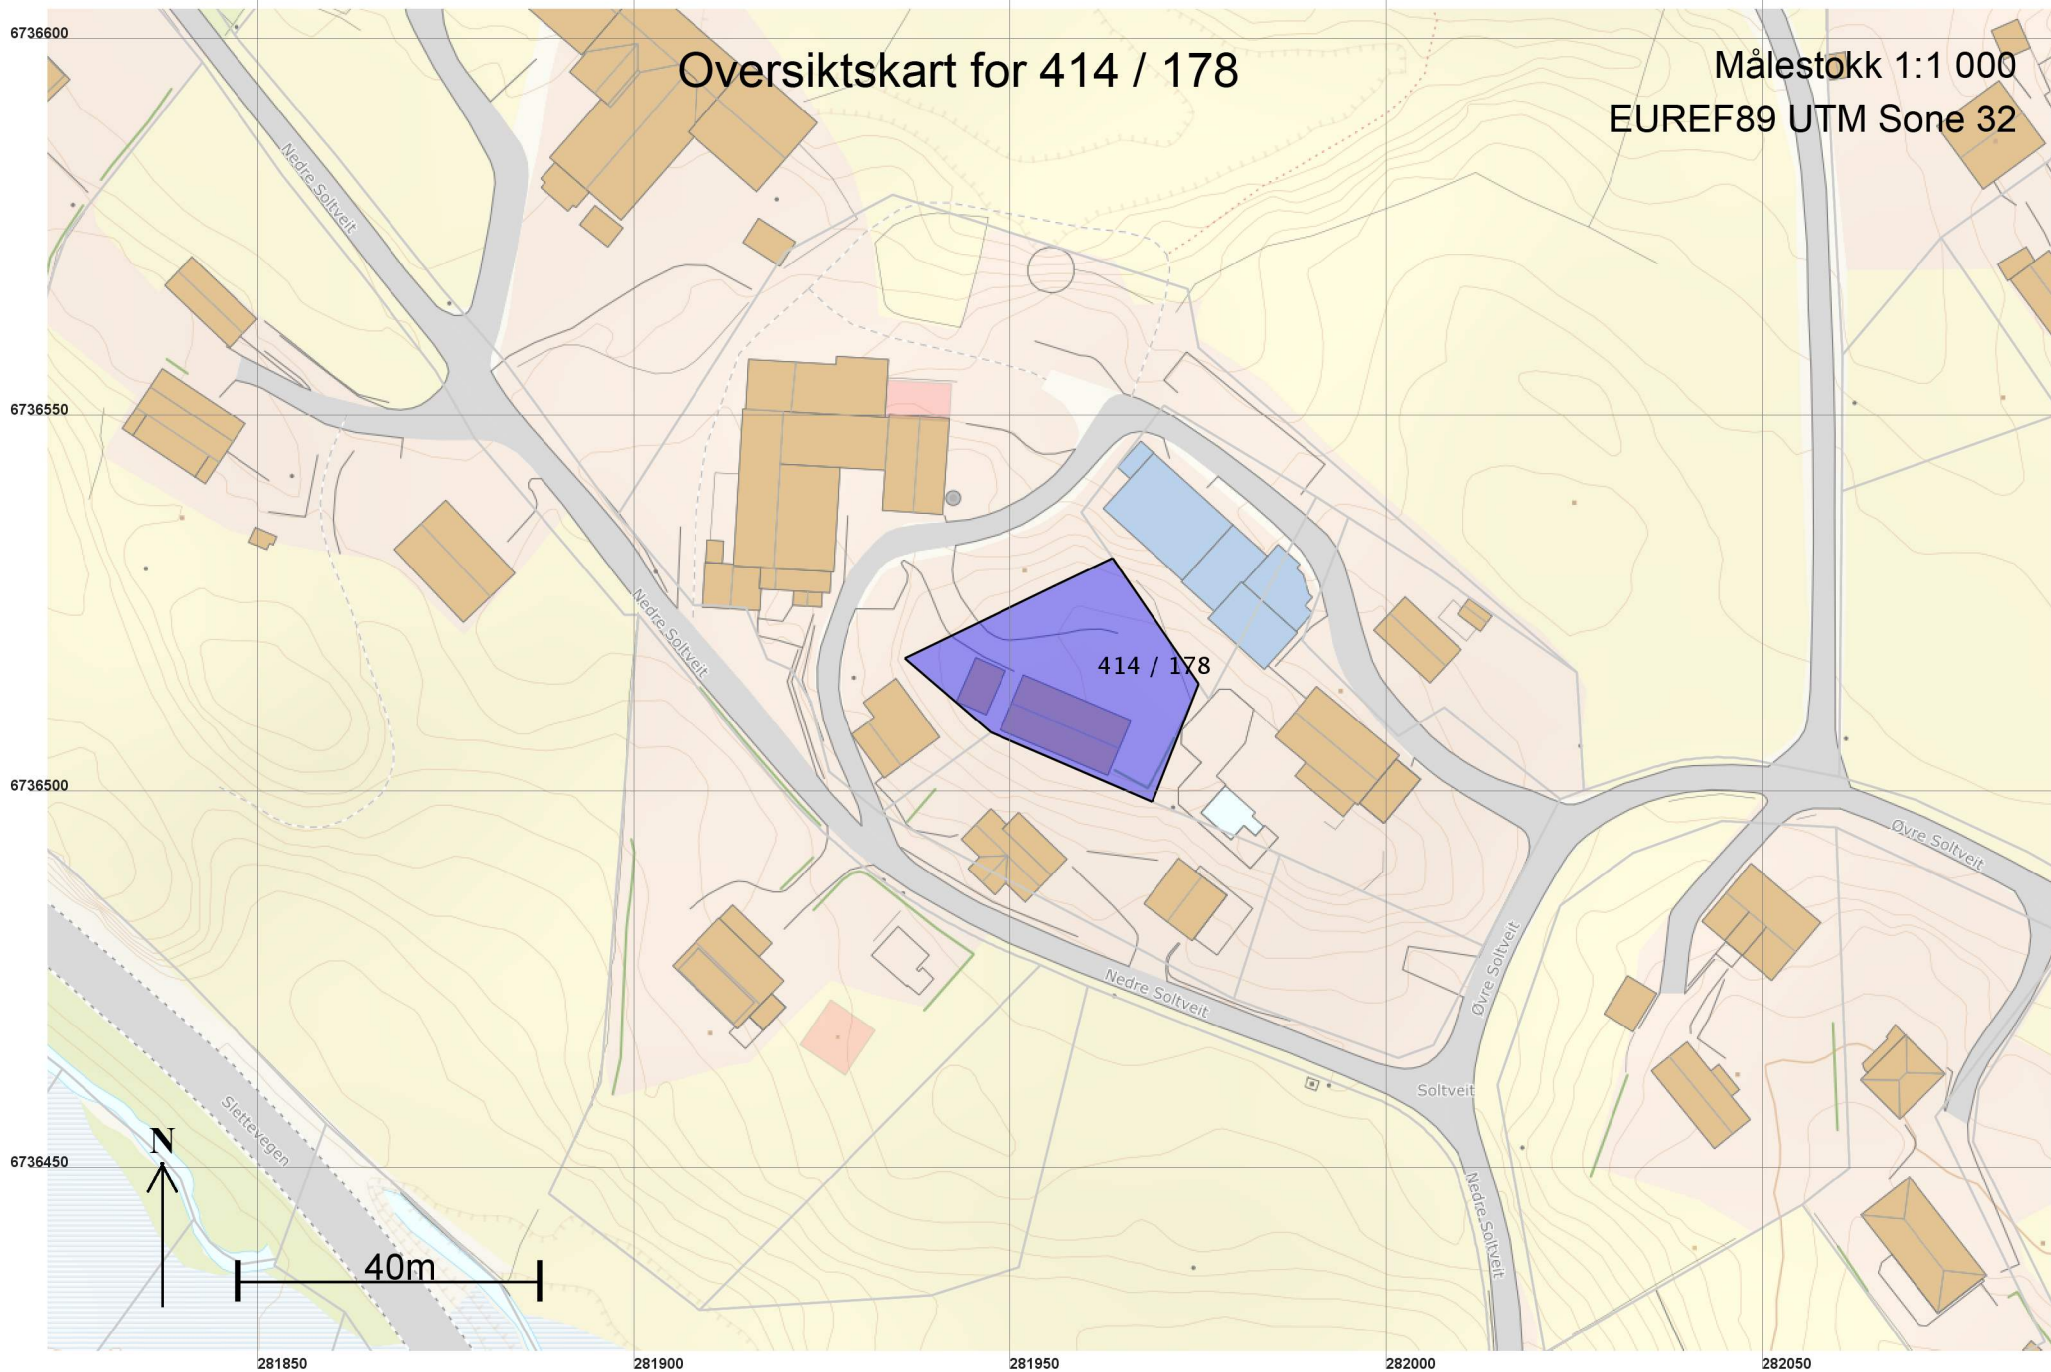

Teig 1 (Hovedteig) 414 / 178

Målestokk 1:250
+414 / 125
EUREF89 UTM Sone 32

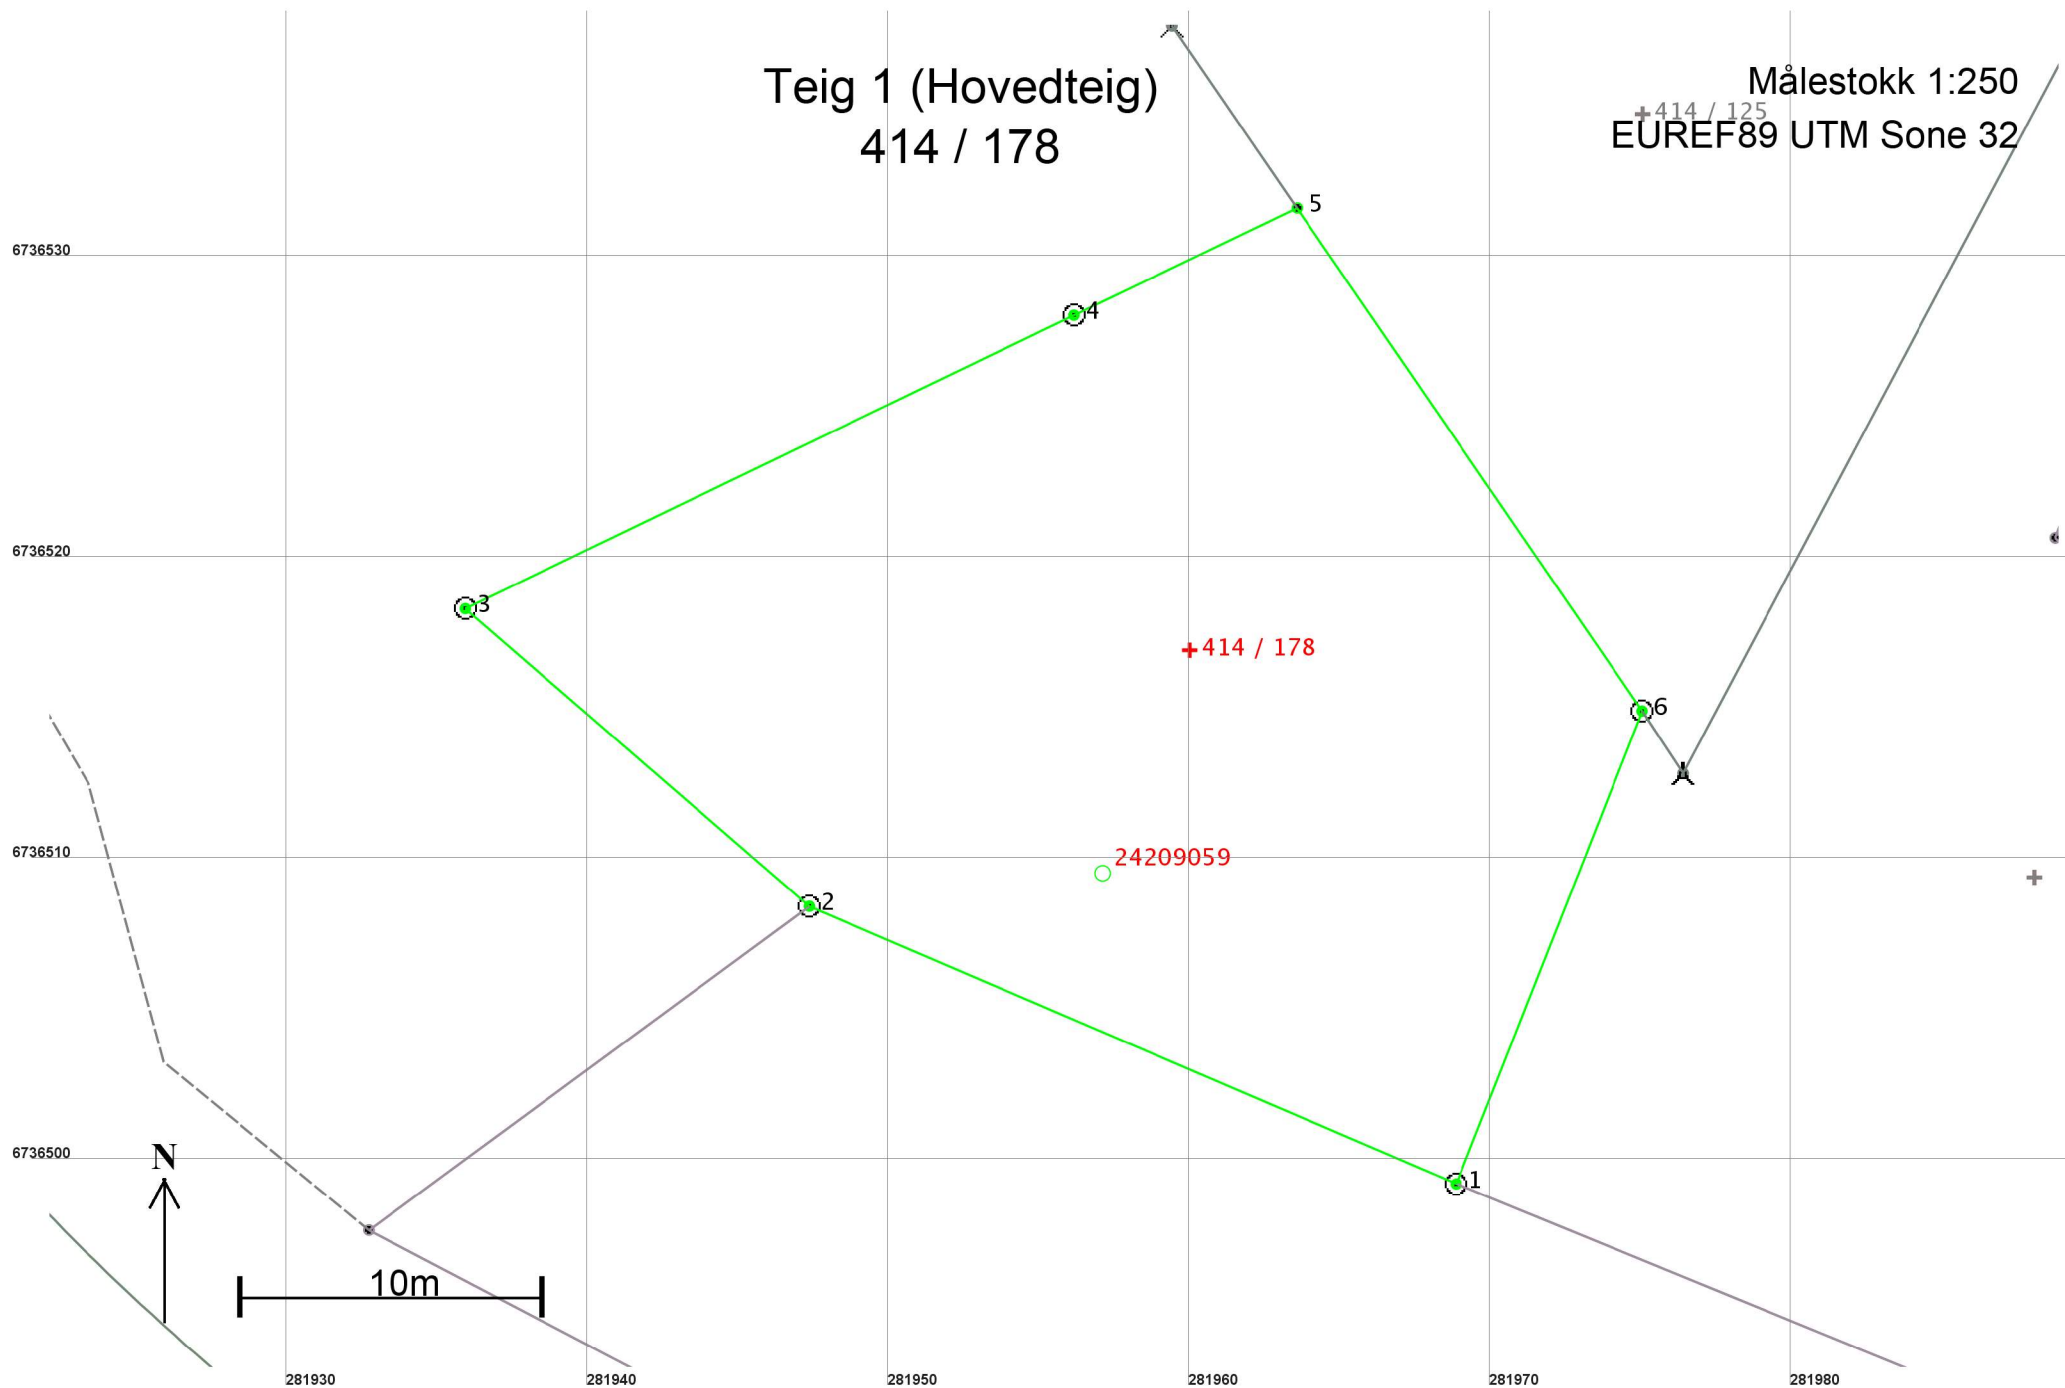

Areal og koordinater

Areal: 677,7

Arealmerknad:

Representasjonspunkt: Koordinatsystem: EUREF89 UTM Sone 32

Nord: 6736517 Øst: 281960

Grensepunkt / Grenselinje

Ytre avgrensing

Løpenr	Nord	Øst	Grensemerke nedsatt i / Lengde	Grensepunkttype / Hjelpelinjetype	Målemetode	Nøyaktighet	Radius
1	6736499,38	281968,85	23,38	Fjell Offentlig godkjent grensemerke Ikke hjelpelinje	96 GPS kinematisk (Real time kinematic)	10	
2	6736508,60	281947,37	15,10	Jord Offentlig godkjent grensemerke Ikke hjelpelinje	96 GPS kinematisk (Real time kinematic)	10	
3	6736518,48	281935,95	22,43	Jord Offentlig godkjent grensemerke Ikke hjelpelinje	96 GPS kinematisk (Real time kinematic)	10	
4	6736528,22	281956,16	8,22	Jord Offentlig godkjent grensemerke Ikke hjelpelinje	96 GPS kinematisk (Real time kinematic)	10	
5	6736531,78	281963,57	20,25	Ikke spesifisert Umerket Ikke hjelpelinje	96 GPS kinematisk (Real time kinematic)	10	
6	6736515,08	281975,03	16,87	Jord Offentlig godkjent grensemerke Ikke hjelpelinje	96 GPS kinematisk (Real time kinematic)	10	