

Kartvedlegg til protokoll for oppmålingsforretning

Alver Kommune

N

Eigedom
322/71, 322/248

Saks nr
20208229


Oppdragnr

Rekvirent
Tufte Kjetil, Sveåsen As

Forretningsdato
20/5/2020

Landmålar
Per Atle Sæle

Målestokk 1:500

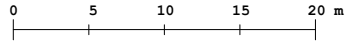

Beskriving/avtalar:

