
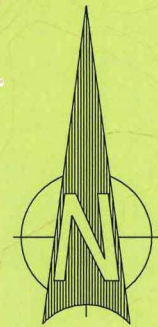


D1

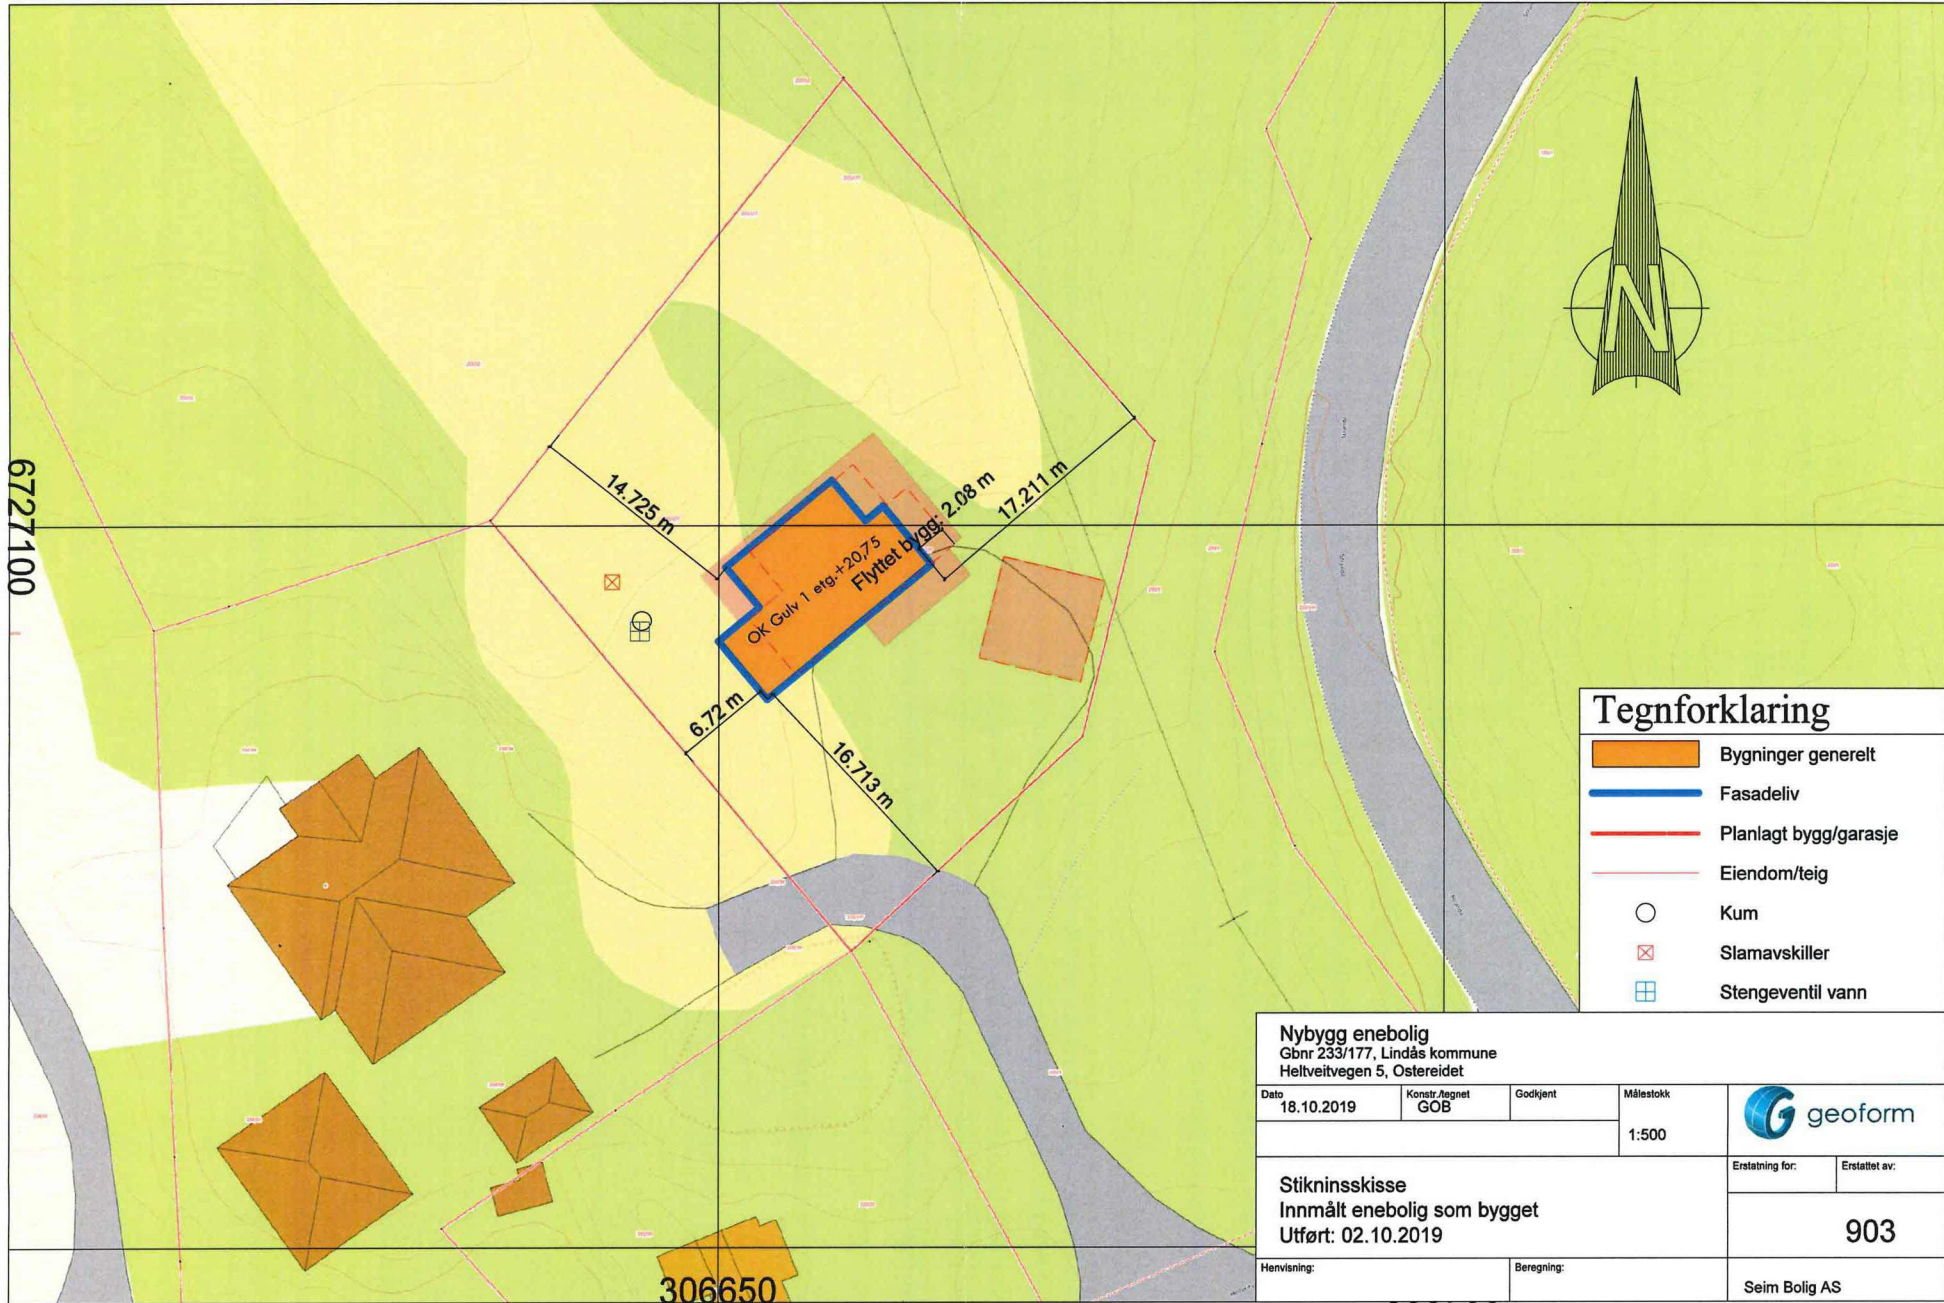

### Tegnforklaring

- Bygninger generelt
- Fasadeliv
- Planlagt bygg/garasje
- Eiendom/teig
- Kum
- Slamavskiller
- Stengeventil vann

**Nybygg enebolig**  
Gbnr 233/177, Lindås kommune  
Heltveitvegen 5, Ostereidet

Dato	Konstr. tegnet	Godkjent	Målestokk
18.10.2019	GOB		1:500



**Stikninsskisse**  
Innmålt enebolig som bygget  
Utført: 02.10.2019

Erstatning for:	Erstattet av:
	903

Henvising:	Beregning:	Seim Bolig AS
------------	------------	---------------