

Fra: Larissa Dahl larissa.dahl@alver.kommune.no
Emne: trong for opplysningar om tilbygg gbnr 488/5 i sak 20/8293
Dato: 27. apr. 2020, 10:33:04
Til: jan@stadle.no

Hei!

Vi viser til din søknad om tilbygg, mottatt 21.04.20. Vi ber om følgende opplysninger i saken 20/8293; tegninger som er mottatt er ikke målsatt og er ikke i målestokk. Det er uklart hva er nytt tilbygg på tegninger, ber om reviderte tegningene. Det er krav om fasade, snitt og plantegningene og tydelig avgrensning av ny og gammel situasjon på tegningene. På innsendt situasjonskart er det ikke vist avstand til kommunal veg og til nærmeste bygg og nabogrense. Vi ber om revidert situasjonsplan og tegninger innen 27.05.20.

Larissa Dahl Rådgjevar Plan og byggesak

E-post: byggesak@alver.kommune.no
Innbyggjarservice: +47 56 37 50 00
www.alver.kommune.no




ALVER
KOMMUNE

Ved ytterlegare spørsmål, ver venleg å ta kontakt med oss på innbyggjarservice. Informasjon om opningstider finn du på www.alver.kommune.no/innhald/plan-bygg-og-eiendom/treng-du-hjelp/ eller ved å ringe telefon 56 37 50 00.

Innsending av søknadar og anna dokumentasjon i saker skal sendast til postmottak@alver.kommune.no




VEST
NORD

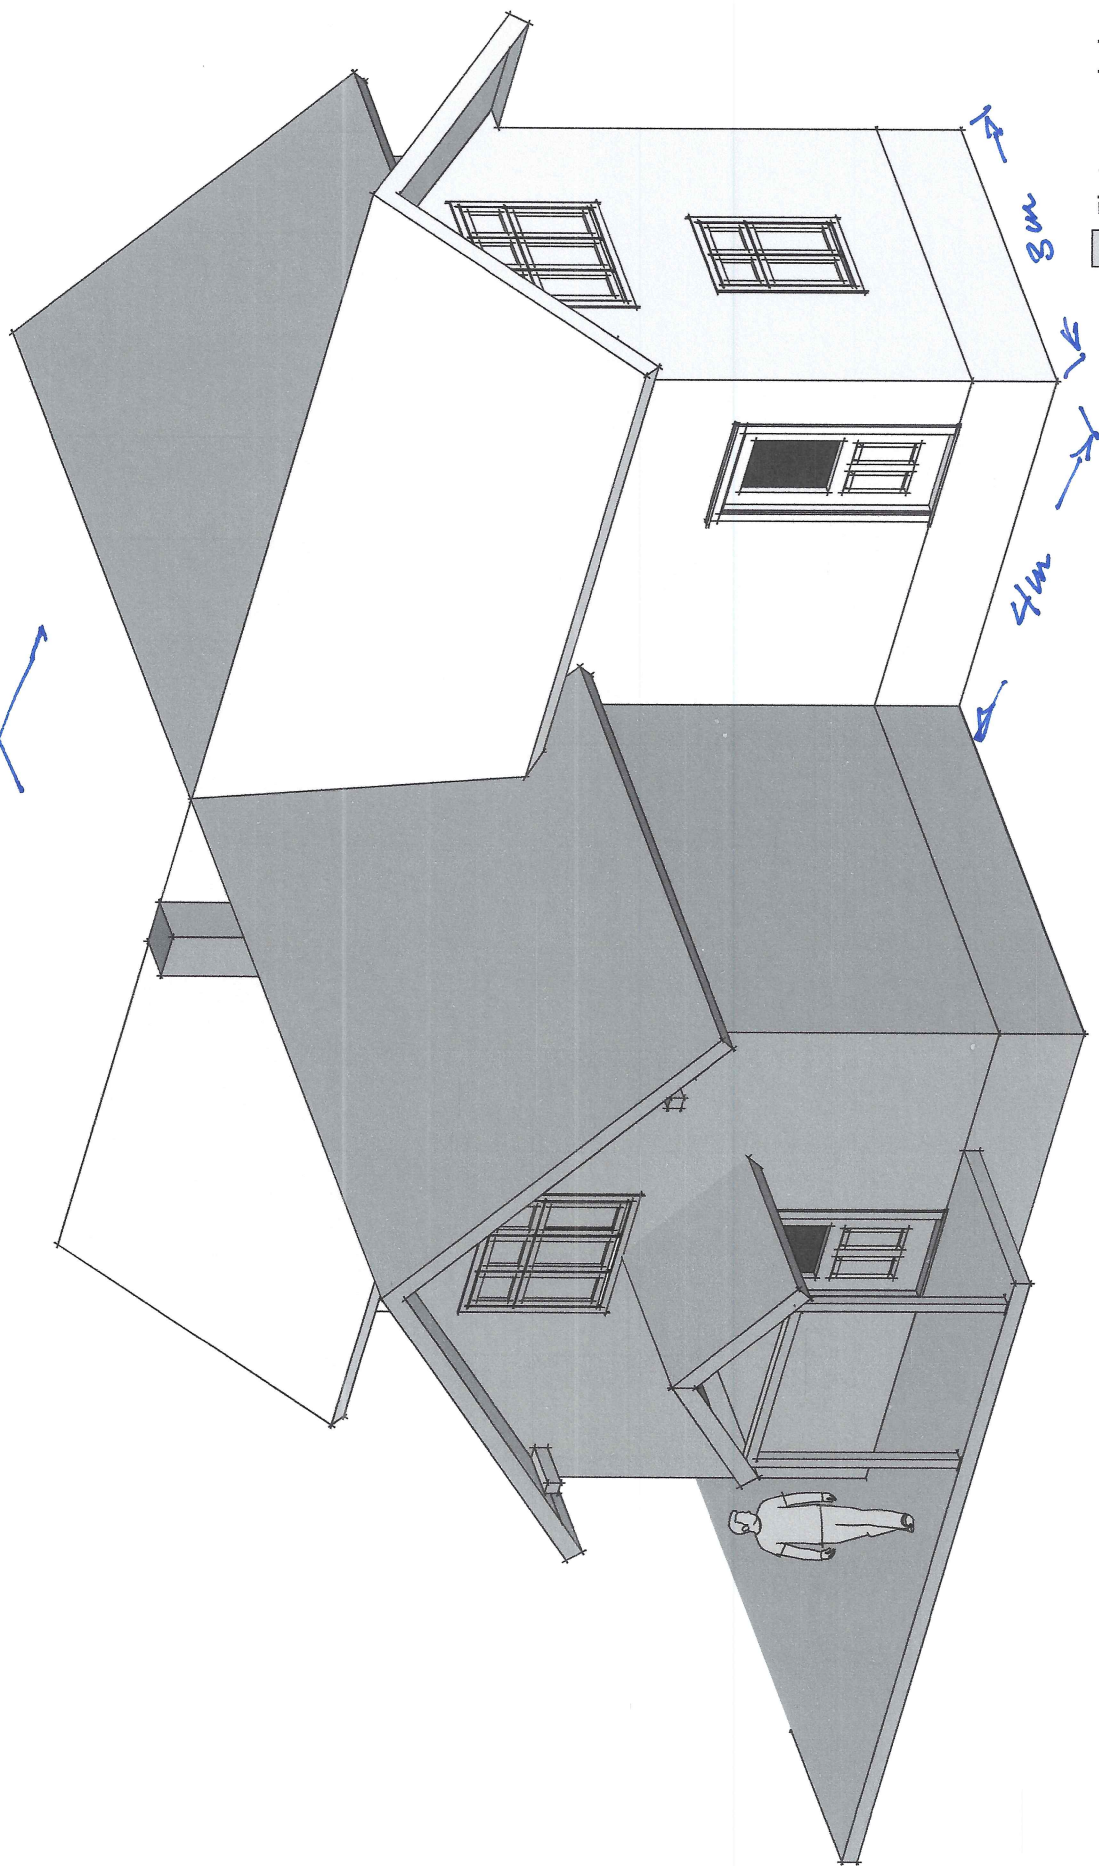

Eksisterende bygning
Nybygg


SAK 20/8293

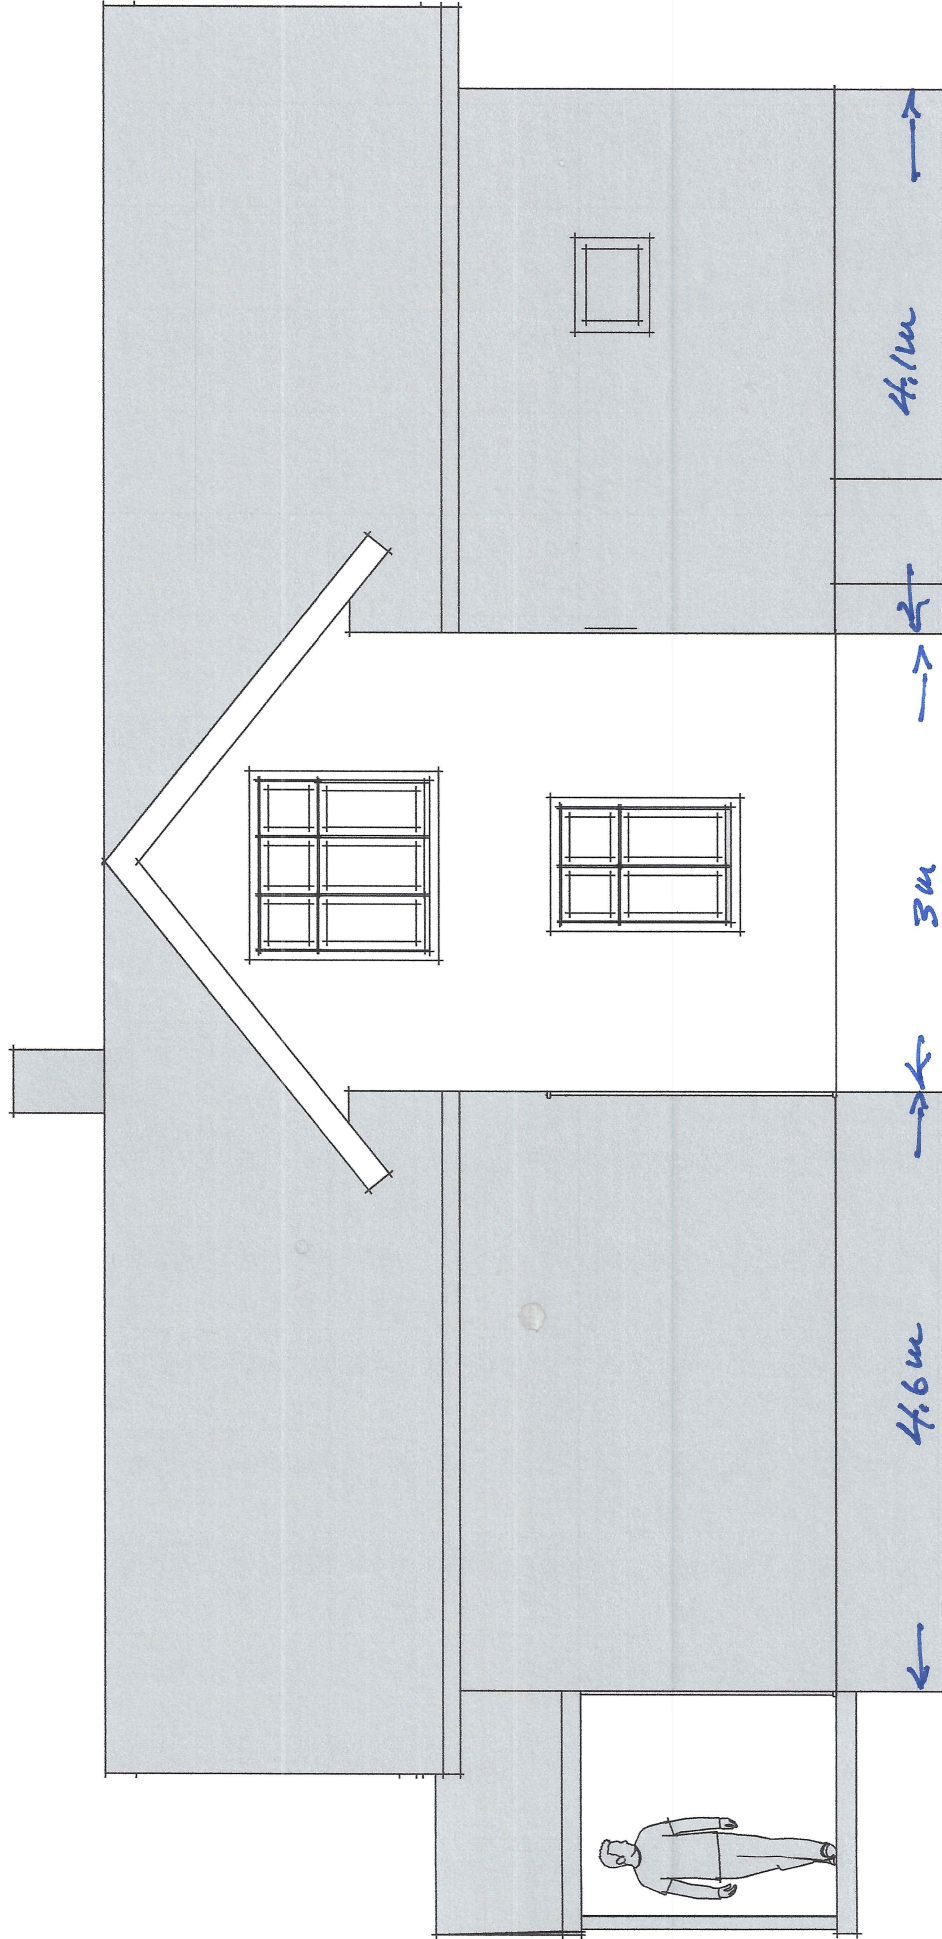

■ Eksisterende bygning
□ Nybygg

Fasade mot vest ØST

Sak 20/8293

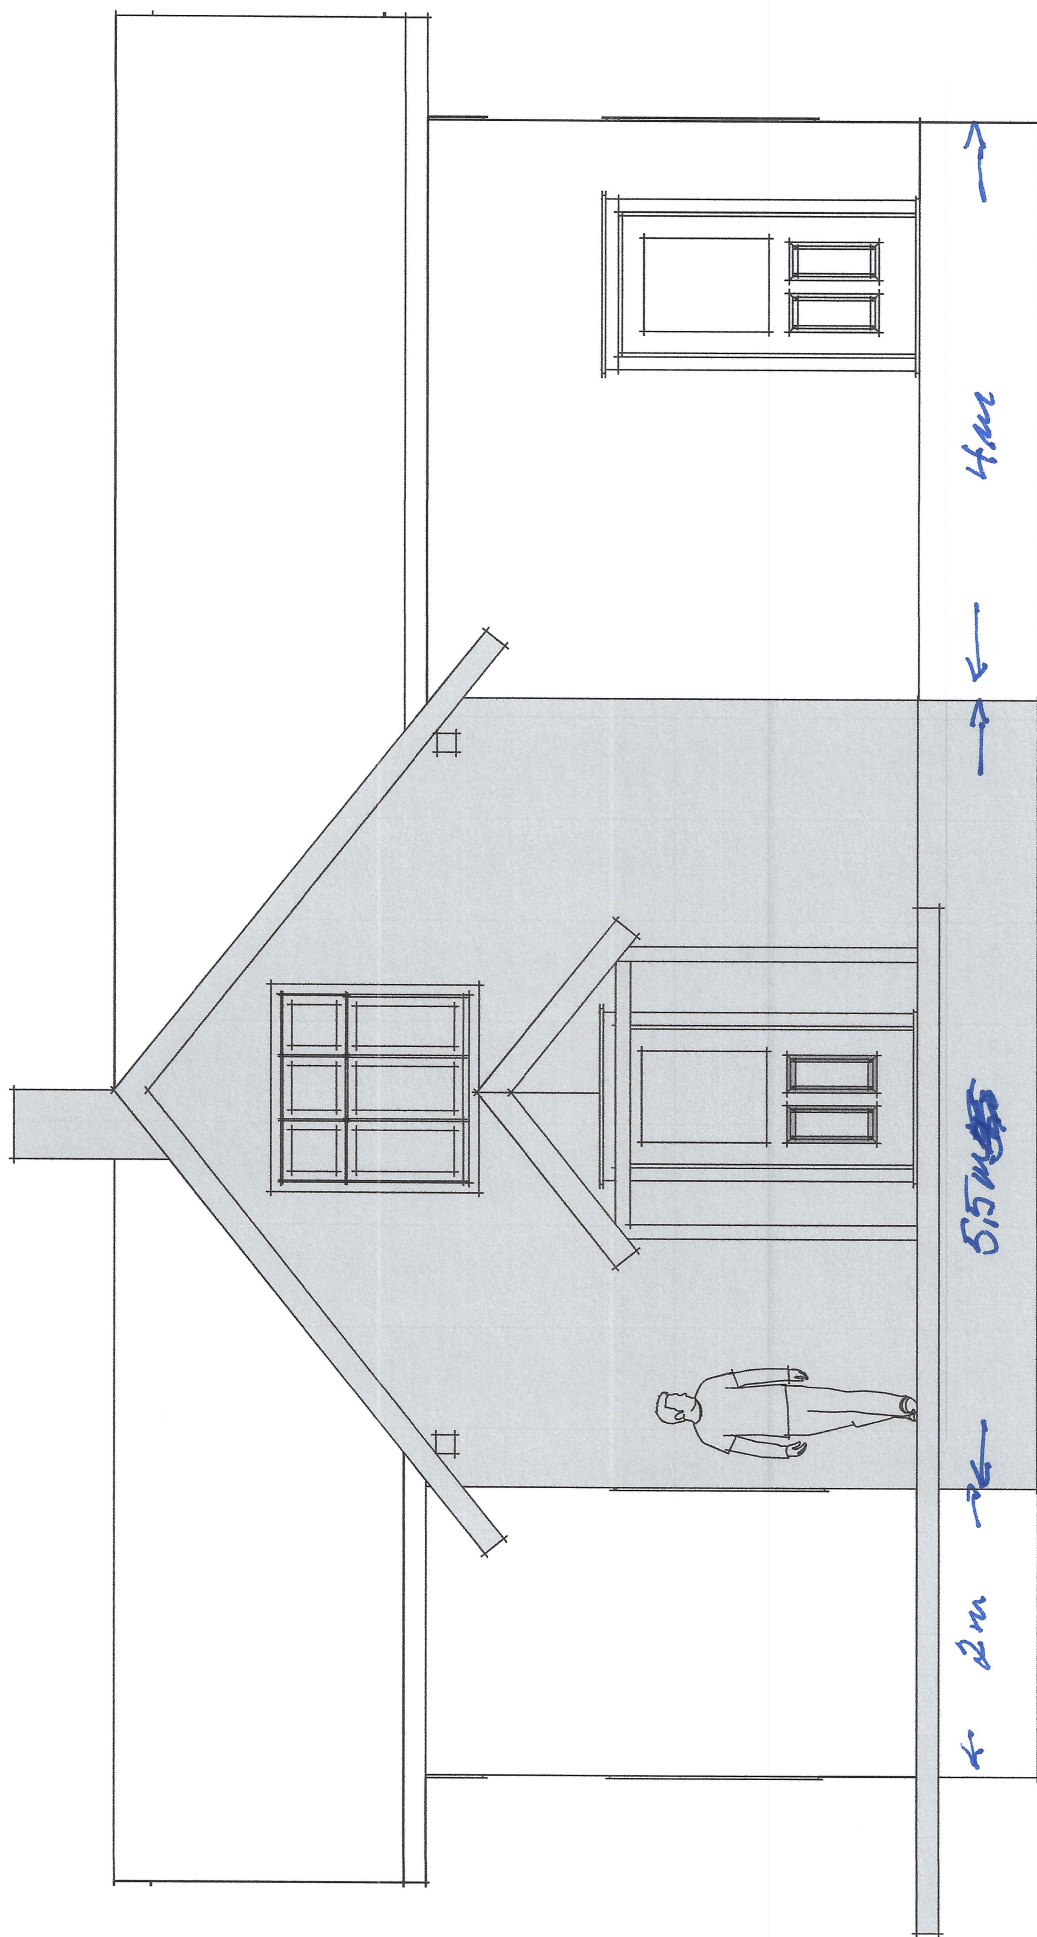


Fasade mot nord ~~SAK~~

☒ Eksisterende bygning

☐ Nybygg


SAK 20/8293

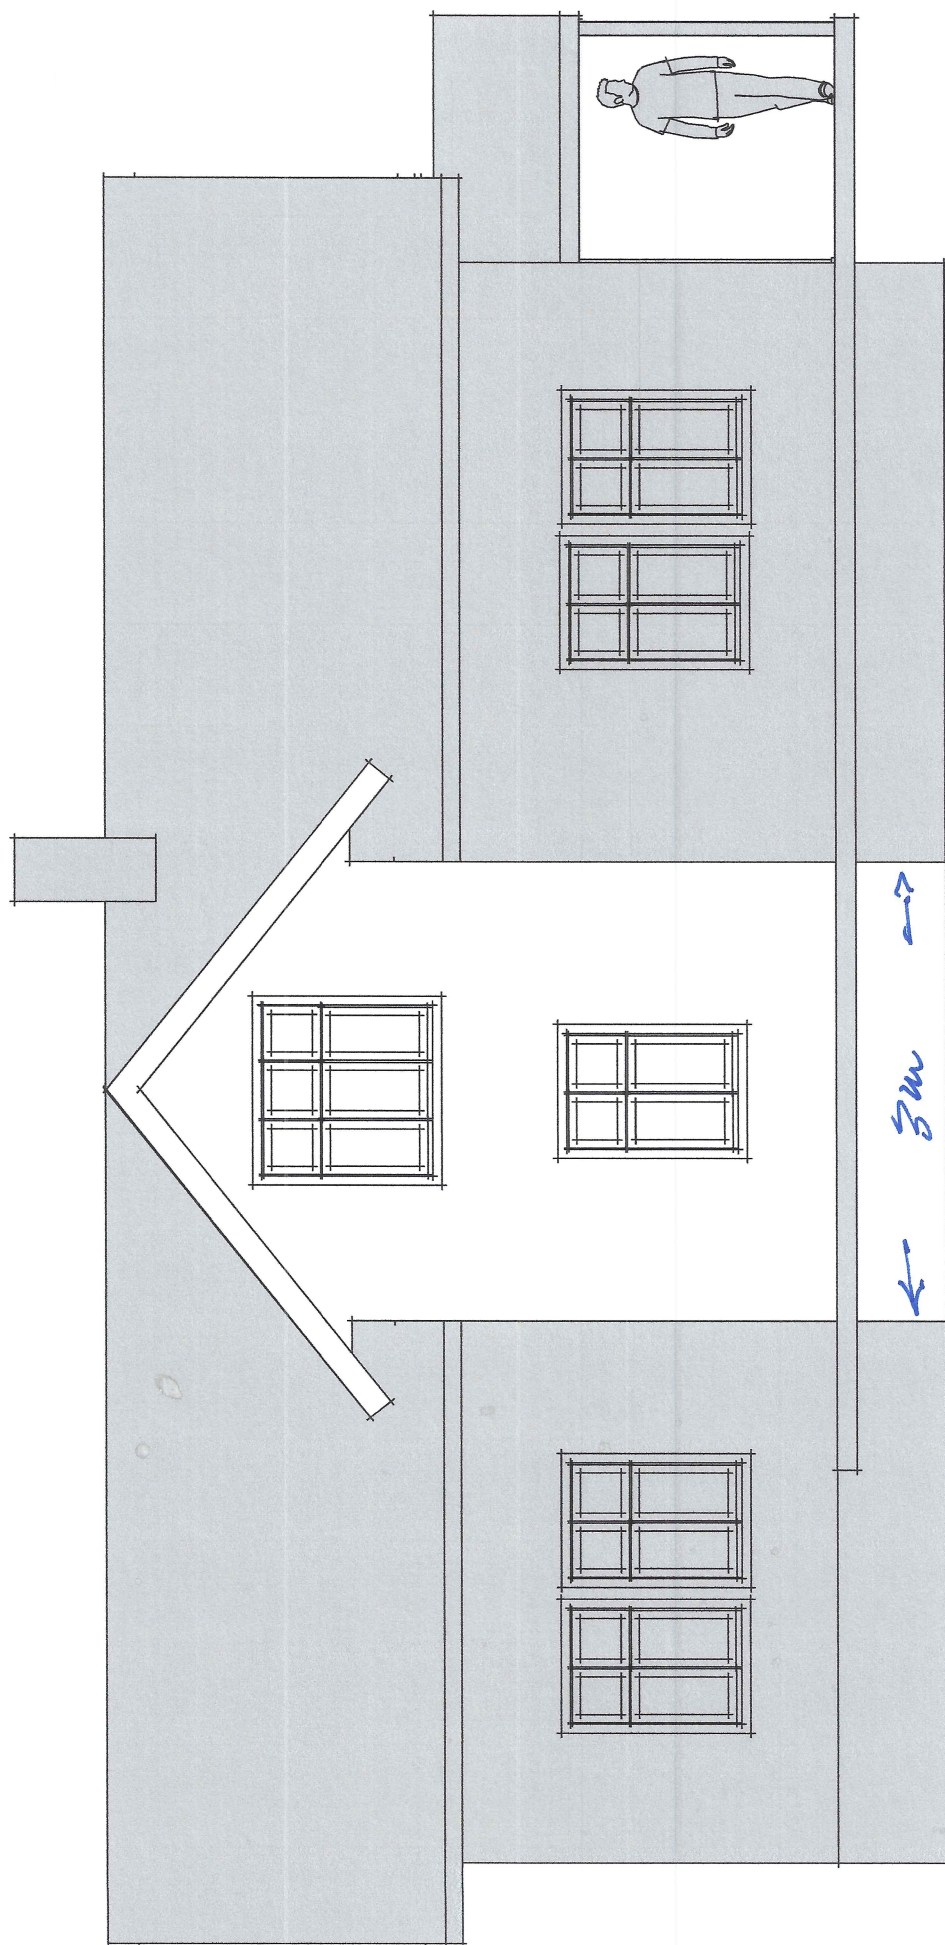

Fasade mot øst VEST

- ☒ Eksisterende bygning
- ☐ Nybygg

SAK 20/0293

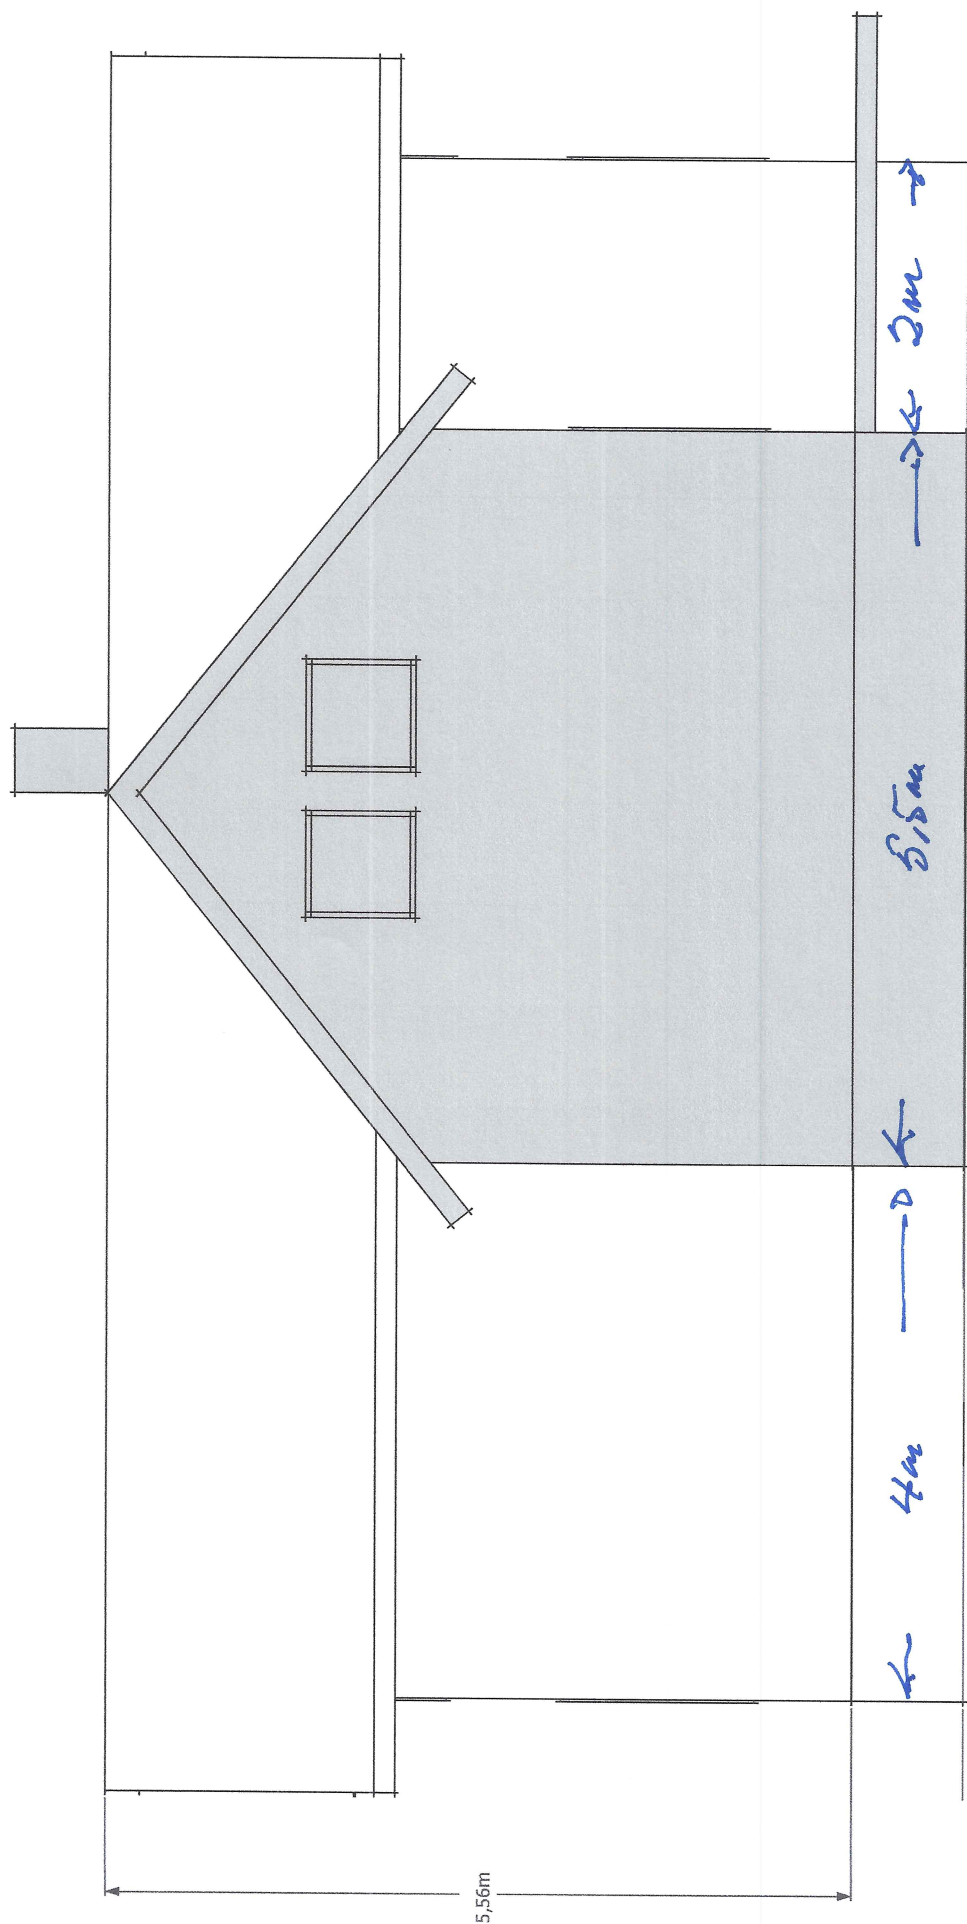

Fasade mot sør ~~sør~~ NORD

☒ Eksisterende bygning

☐ Nybygg

SAK 20/ØR 93



Sæbovågen

Eksisterende bygning
Nybygg

SAC 28/8293

9,2 m

9,3 m

Sæbovågen