


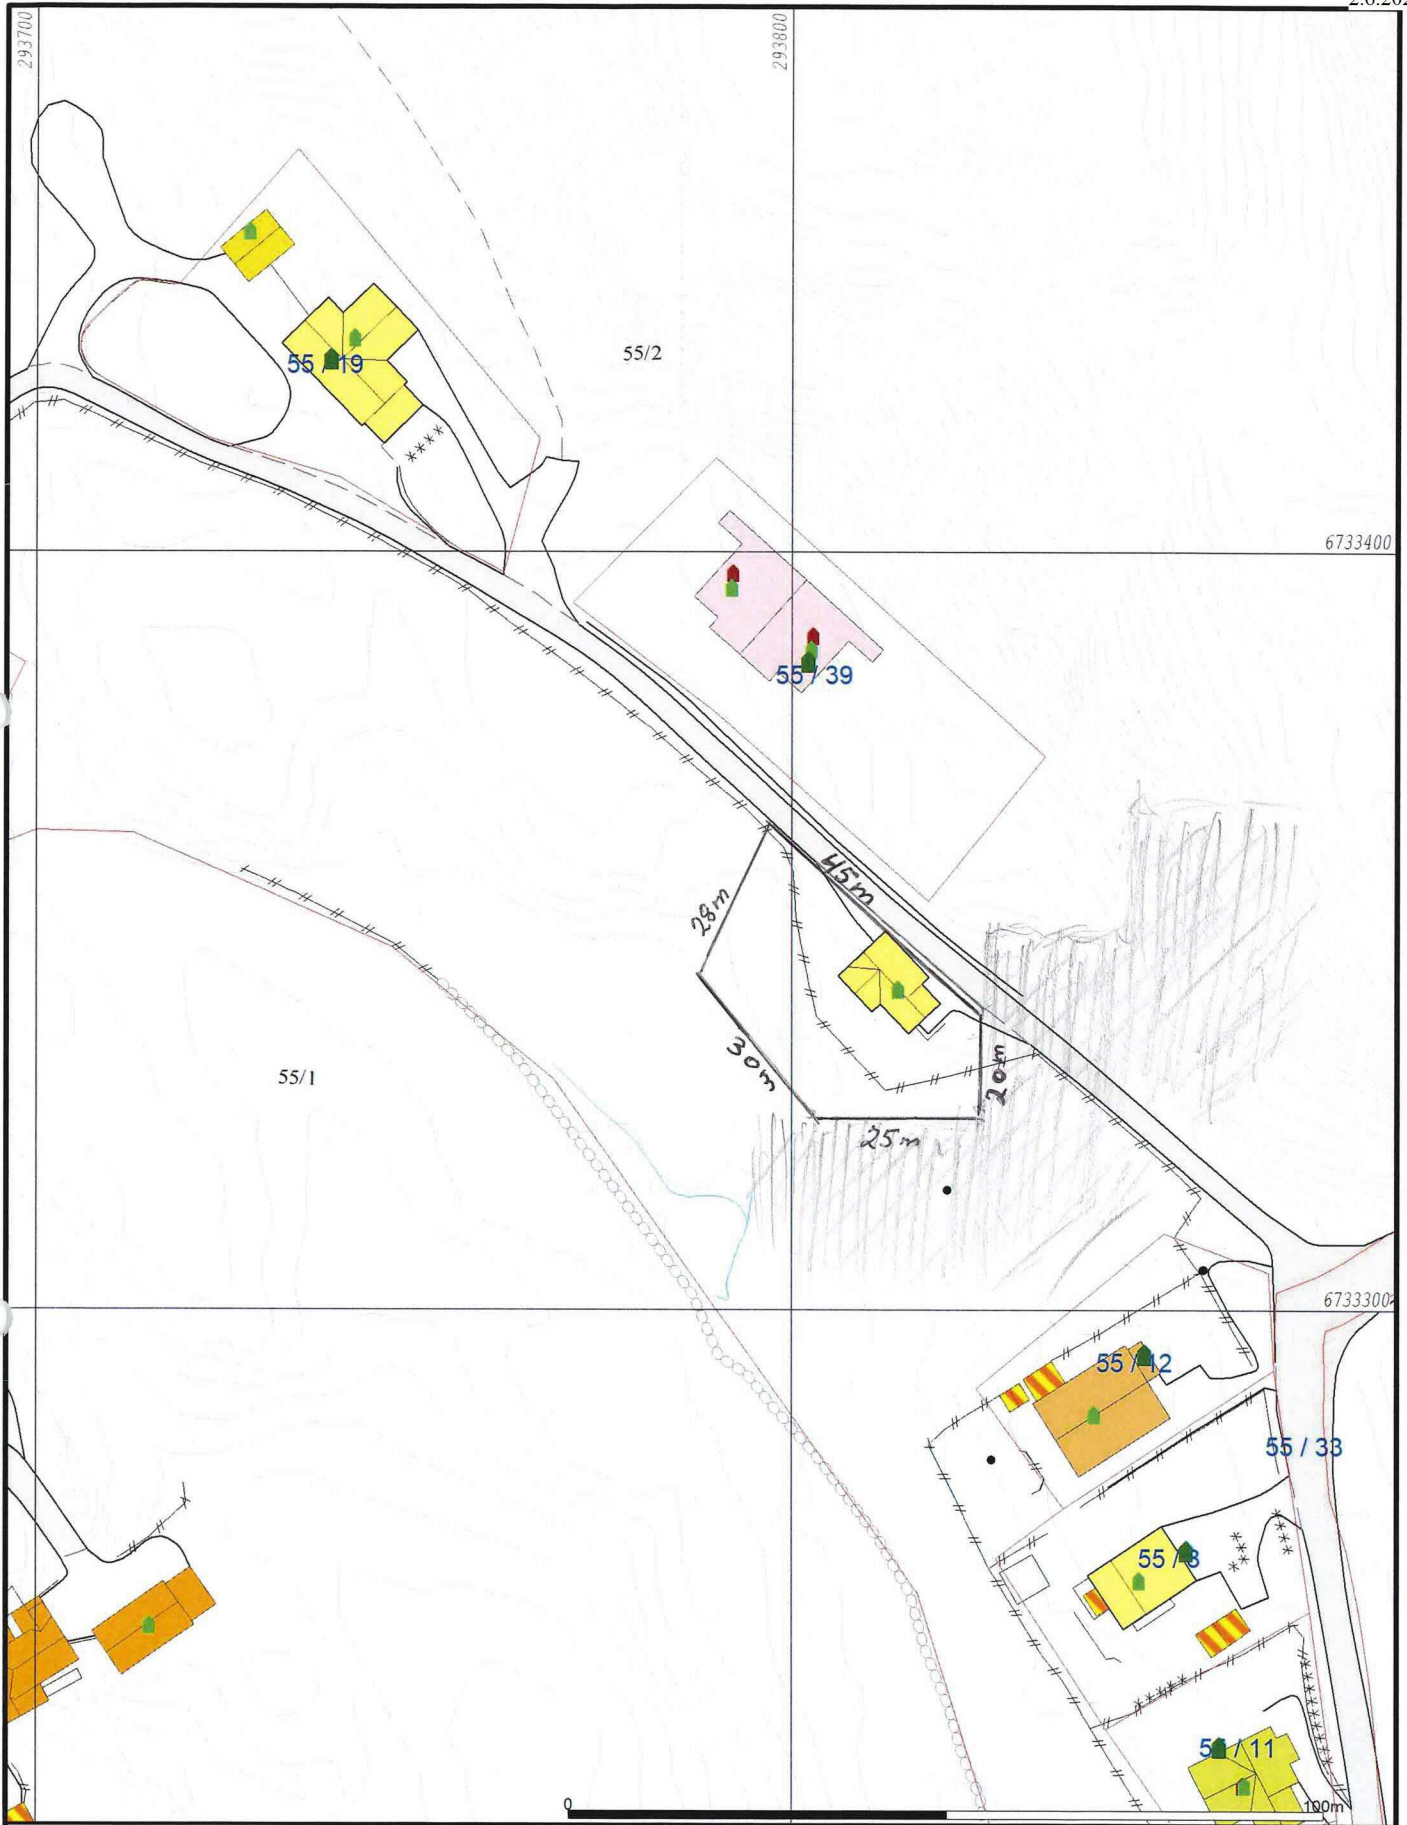

- | | |
|--------------------------|-----------------|
| — Målte Grenser | Våningshus |
| — Registrerte Grenser | Større bustader |
| — Udefinert grense | Hytte/feriehus |
| — Terrengmålte grense | Garasje/uthus |
| — Konstruert grensepunkt | Industri/lager |
| Bolig | Andre bygg |
| Bustad m/leilighet | |

Beliggenhet og høyder må oppfattes som orienterende.
 Koordinatsystem: UTM(EUREF89) - SONE 32 (EPSG:32632)
 Høydesystem: (EPSG:)



Alver kommune
Kart og Oppmåling

Grunnkart.

Dato: 2020.01.21
 Sign: SSO

G.nr. 55, b.nr. 12, 19 og 39.



Målestokk
1:1000