

SITUASJONSKART

Gnr/Bnr: 188/281
Adresse: Strandvegen 16
Eigar/søkar: Christian Bjørsvik Thorbjørnsen

Kvalitet :

Målestokk: 1:500
Dato: 29.05.2020




Gjeldande plan : Reguleringsplanen Felt B
Planformål : Byggeområde for bustadar

Vår referanse:

- Gjerde
Usikker eigedomsgrense
Målt eigedomsgrense
-
- Bolighus
Andre bygg

Sign.

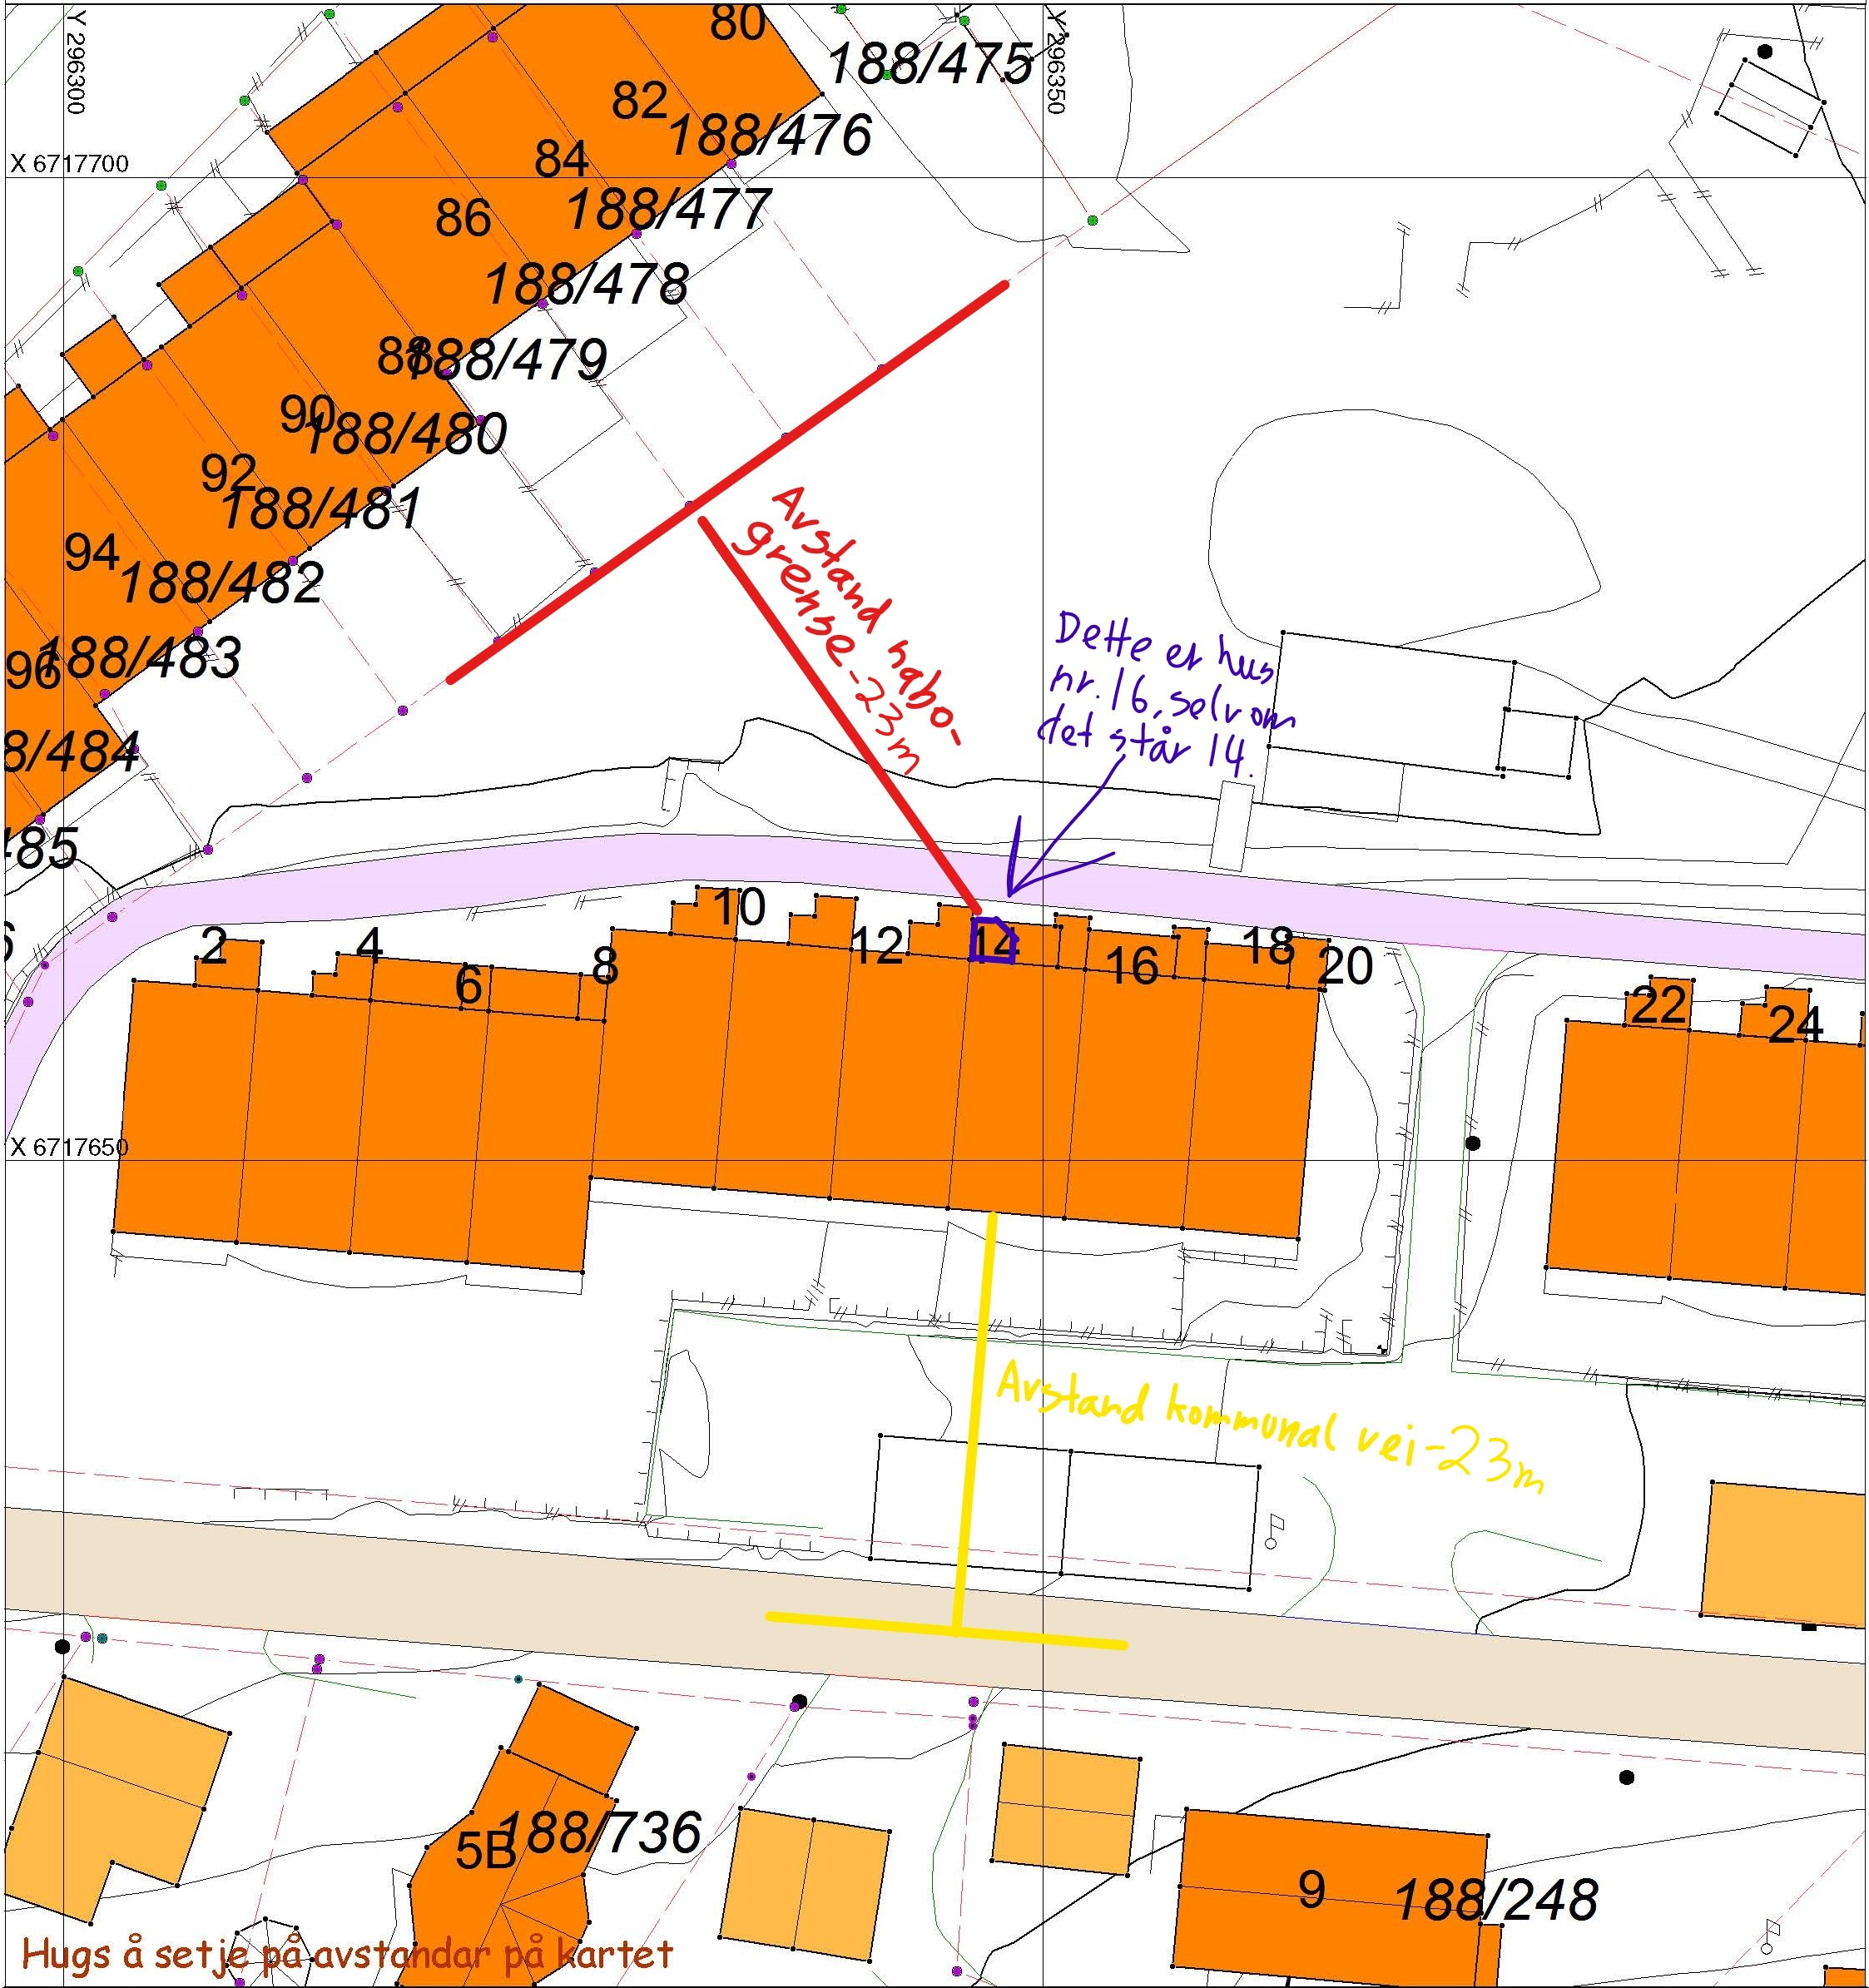

SITUASJONSPLAN

 Tiltak


Underskrift Situasjonsplan
1. juni - 2020
Dato