

VEDLEGG 1.



SØR-ØST

ØNSKET LØSNING MED TRE VINDUER I STUE SØR-ØST

JONSDRENGDA 4

Gnr. 323 bnr. 164

ALVER KOMMUNE


DATO: 01.06 2020.



Sør-øst

KOPI OPPRINNELIG TEGNING

VEDLEGG 3.

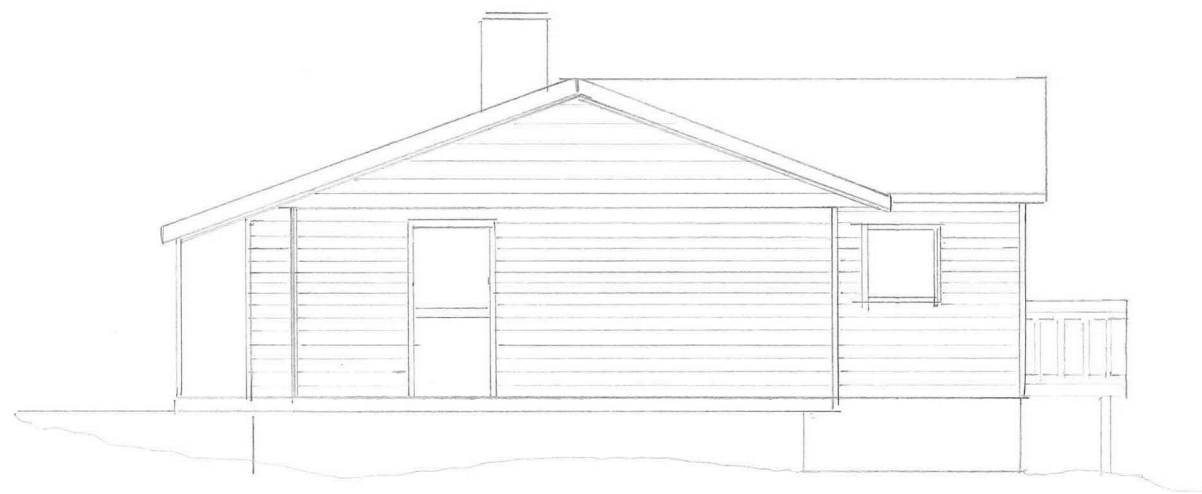


SØR - VEST

ØNSKET LØSNING MED TERASSE DØR 1X2,1 m.

JONSØKGREND 4
Gnr. 323 bnr. 164
ALVER KOMMUNE
DATO: 01.06.2020.

VEDLEGG 4.

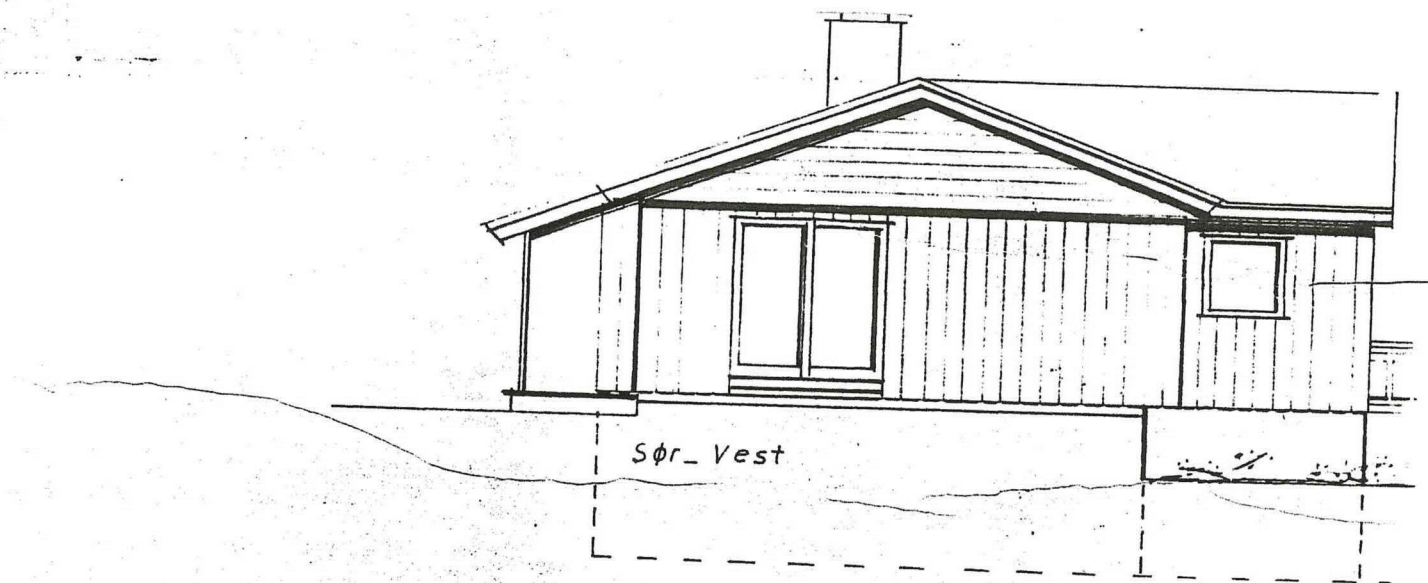

KOPI OPPRINNELIG
TEGNING