



For matrikkeleining:

Kommune:	4631 - ALVER	Utskriftsdato/klokkeslett:	09.06.2020 kl. 15:45
Gardsnummer:	123	Produsert av:	Liv Berit Ones
Bruksnummer:	185	Attestert av:	Alver kommune

Orientering om matrikelbrev

Matrikelbrevet er heimla i «Lov om eigedomsregistrering» (matrikellova) av 17. juni 2005. Etter definisjonen i matrikellova § 3 d) er matrikelbrevet ei attestert utskrift av matrikkelen som viser alle registrerte opplysningar om ei matrikkeleining ved oppgjeven dato.

Om heilskap og nøyaktigheit i matrikelbrevet

Matrikkelen vart etablert ved konvertering av data frå tidlegare register. Det kan variere kor gode slike data er med omsyn til heilskap og nøyaktigheit. I enkelte tilfelle kan grensepunkt og grenselinjer mangle heilt eller delvis, eller vere feil registrerte. Det kan også vere feil og manglar ved registrert bygnings- og adresseinformasjon. Heilskap og kartfestingsnøyaktigheit er oftest betre innanfor enn utanfor tettbygde strøk. Ver merksam på at oppgjeve areal for mange matrikkeleiningar og bygg er usikre.

For utfyllande informasjon: **www.kartverket.no/matrikelbrev**

Matrikkeleining

Matrikkeleiningstype: Grunneigedom
Bruksnamn: **Risa**
Etableringsdato: 10.06.2009
Skylid: 0
Er tinglyst: Ja
Har festegrunnar: Nei
Er seksjonert: Nei

Det er ikkje registrert bygg på matrikkeleininga.

Arealrapport

Tekst
Utrekna areal for 123 / 185
Areal Kommentar
835,5 m2

Eigarforhold

Tinglyste eigarforhold

Rolle	Status	Føds.d./org.nr	Namn	Brukseining	Adresse	Andel
Heimeshavar		290961	SOLHEIM JOHN EILERT		STORNESVIKA 25 5955 LINDAS	1 / 1

Oversikt over teigar

Løpenr	Type	Hovudteig	Nord	Aust	Høgde	Areal	Merknader
1	Teig	Ja	6741921	285767		835,5 m2	

(EUREF89 UTM Sone 32)

Forretningar der matrikkeleininga er involvert

Forretning	Forretningsdokumentdato	Tinglysing	Matrikkelføring
Forretningstype	Kommunal saksreferanse	Status	Signatur
Arsak til feilretting	Annan referanse	Endra dato	Dato


Arealoverføring	26.05.2020	Tinglyst	onesliv 28.05.2020
Oppmålingsforretning/arealoverføring	2020/8695	Rolle	Arealending
		Avgjevar	4631 - 123/141 -60,5
		Mottakar	4631 - 123/185 60,5

Omnummerering v/kommuneendring	01.01.2020	Tinglyst	01.01.2020	smatmynd	01.01.2020
Omnummerering		Omnummerert til:	4631 - 123/185		
		Omnummerert frå:	1263 - 123/185		

Forretning	Forretningsdokumentdato	Status	Tinglysing	Matrikkelføring
Forretningstype	Kommunal saksreferanse		Endra dato	Signatur
Årsak til feilretting	Annann referanse			Dato
Endre eigenskap	10.06.2009			1263soh 10.06.2009
Feilretting		Rolle	Matrikkeleining	Arealendring
Feilføring		Avgjevar	1263 - 123/185	0
Opprett ny grunneigedom ved frådeling	10.06.2009			1263rye 10.06.2009
Kart- og delingsforretning med grensejustering	2009/144 76/2009	Rolle	Matrikkeleining	Arealendring
		Avgjevar	1263 - 123/141	-775
		Mottakar	1263 - 123/185	775
		Berørt	1263 - 123/3	0
		Berørt	1263 - 123/59	0
		Berørt	1263 - 123/143	0
Forretningar der matrikkeleininga er berørt				
Forretning	Forretningsdokumentdato	Status	Tinglysing	Matrikkelføring
Forretningstype	Kommunal saksreferanse		Endra dato	Signatur
Årsak til feilretting	Annann referanse			Dato
Kvalitetshewing for eksisterande matrikkeleining	10.06.2009			onesliv 06.04.2020
Oppmålingsforretning	76/09	Rolle	Matrikkeleining	Arealendring
		Berørt	1263 - 123/3	0
		Berørt	1263 - 123/59	0
		Berørt	1263 - 123/143	0
		Berørt	1263 - 123/185	0
Kvalitetshewing for eksisterande matrikkeleining	01.07.1981			onesliv 06.04.2020
Kart- og delingsforretning	139/79	Rolle	Matrikkeleining	Arealendring
		Berørt	1263 - 123/3	0
		Berørt	1263 - 123/59	0
		Berørt	1263 - 123/141	0
		Berørt	1263 - 123/185	0
		Berørt	1263 - 123/188	0

Adresser

Adresstype	Adressenamn	Adressekode	Adressekode	Adressenr	Krinsar	Atkomstpunkt
Vegadresse	Adressetilleggsnamn Storhaugen	Kjeldekode 1042	Koord.syst. Nord 63	Aust EUREF89 UTM Sone 32 6741919	Grunnkrins: 0103 VERÅS Valkrins: 7 LINDÅS Kyrkjelokn: 07070306 Lindås Postnr.område: 5955 LINDÅS Tettstad:	Nei

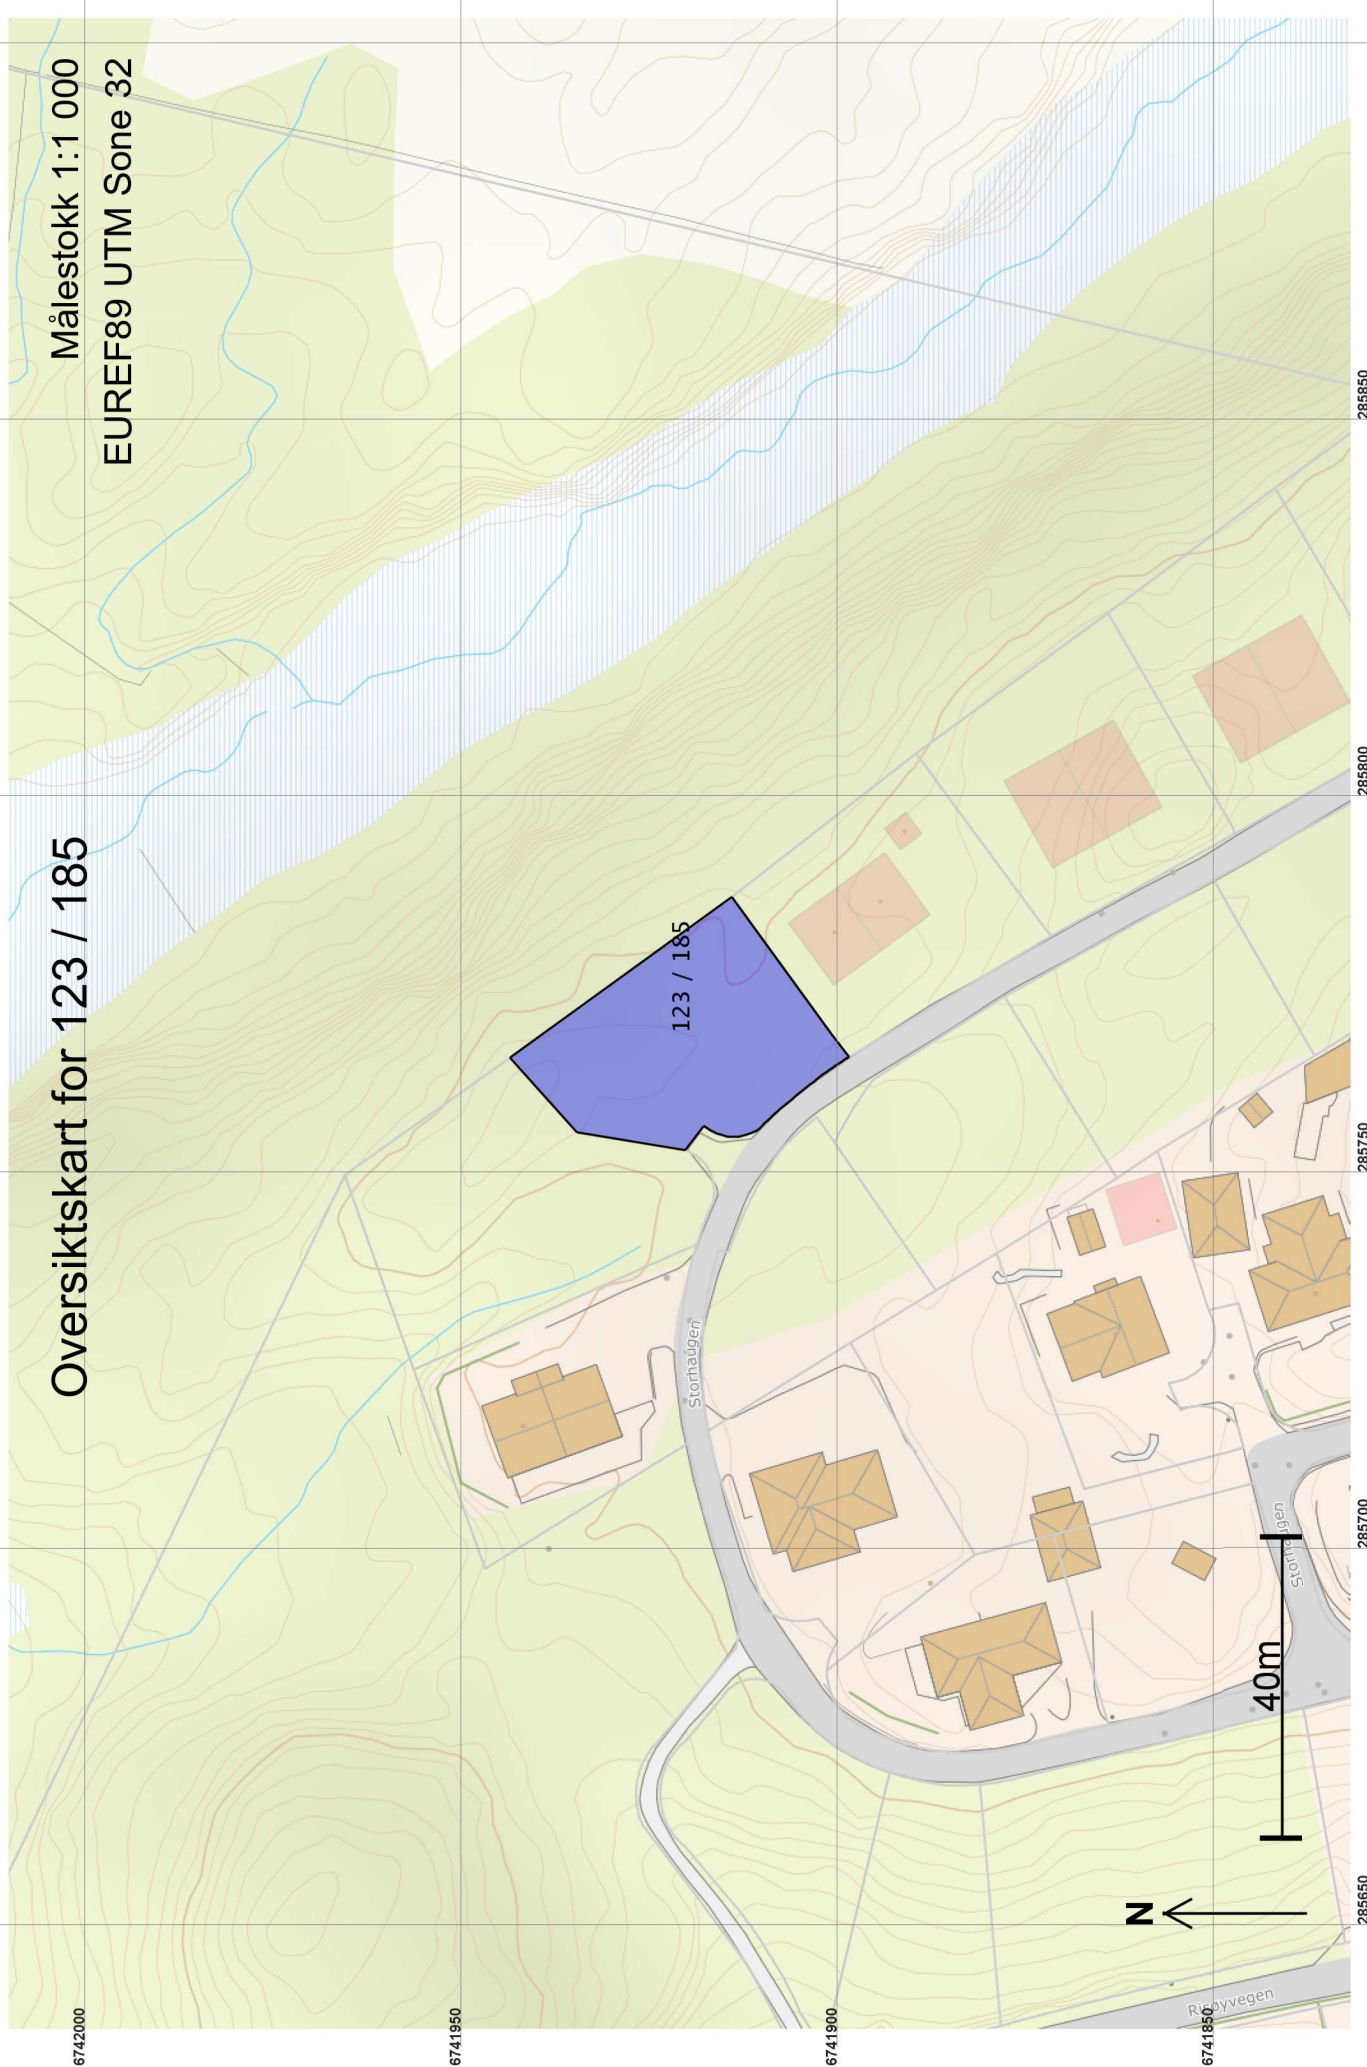

Oversiktskart for 123 / 185

Målestokk 1:1 000
EUREF89 UTM Sone 32

6742000

6741950

6741900

6741850

285650


285700

285750

285800

285850

Teig 1 (Hovudteig) 123 / 185

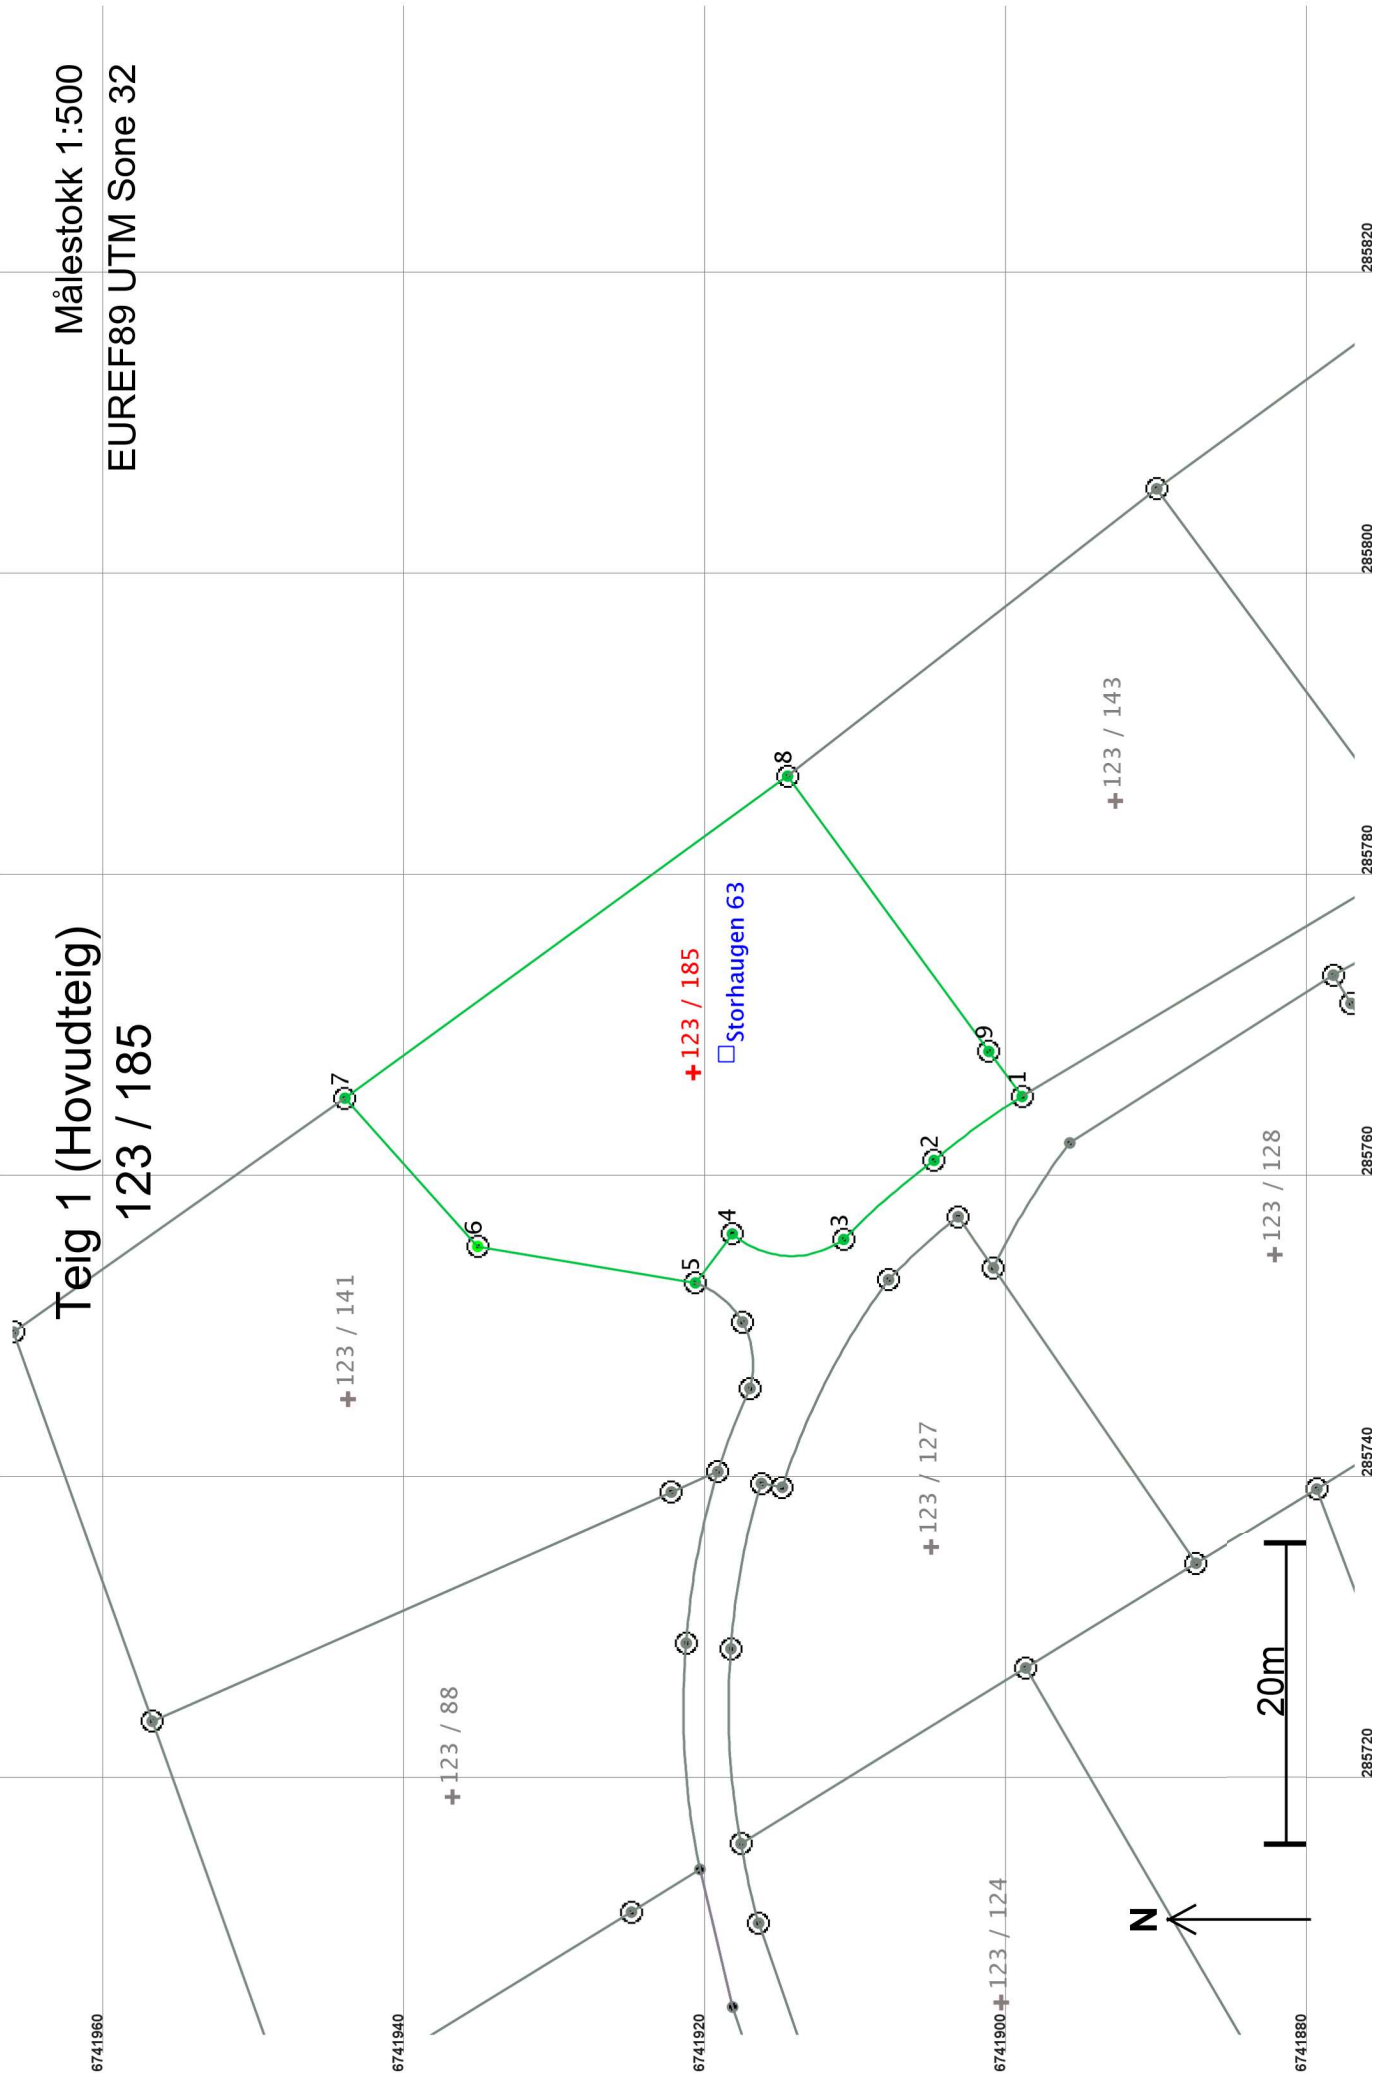

Areal og koordinatar

Areal: 835,5

Arealmerknad:

Representasjonssystem: EUREF89 UTM Sone 32

Nord: 6741921

Aust: 285767

Grensepunkt / Grenselinje

Ytre avgrensing

Løpenr	Grensemerke nedsett i / Grensepunkttype / Lengde		Målemetode	Nøyaktighet	Radius
	Nord	Aust			
1	6741899,34	285765,17	Jord Offentleg godkjent grensemerke 7,23 Ikkje hjelpelinje	12 Terrengmålt: Teodolitt med elektronisk avstandsmålar	13 -52,01 14
2	6741905,19	285760,93	Jord Offentleg godkjent grensemerke 7,98 Ikkje hjelpelinje	12 Terrengmålt: Teodolitt med elektronisk avstandsmålar	13 -52,01 14
3	6741911,19	285755,68	Jord Offentleg godkjent grensemerke 7,97 Ikkje hjelpelinje	12 Terrengmålt: Teodolitt med elektronisk avstandsmålar	13 6,00 14
4	6741918,58	285756,05	Fjell Offentleg godkjent grensemerke 4,07 Ikkje hjelpelinje	12 Terrengmålt: Teodolitt med elektronisk avstandsmålar	13
5	6741921,03	285752,80	Fjell Offentleg godkjent grensemerke 14,66 Ikkje hjelpelinje	12 Terrengmålt: Teodolitt med elektronisk avstandsmålar	13 14
6	6741935,49	285755,22	Jord Offentleg godkjent grensemerke 13,21 Ikkje hjelpelinje	96 GPS kinematisk (Real time kinematic)	10 14
7	6741944,30	285765,06	Jord Offentleg godkjent grensemerke 36,34 Ikkje hjelpelinje	12 Terrengmålt: Teodolitt med elektronisk avstandsmålar	13 14
8	6741914,91	285786,43	Fjell Offentleg godkjent grensemerke 22,63 Ikkje hjelpelinje	12 Terrengmålt: Teodolitt med elektronisk avstandsmålar	13 14
9	6741901,55	285768,16	Jord Offentleg godkjent grensemerke 3,72 Ikkje hjelpelinje	12 Terrengmålt: Teodolitt med elektronisk avstandsmålar	13 14