

Oversiktskart for 351 / 157


Målestokk 1:1 000
EUREF89 UTM Sone 32



6724750

Teig 1 (Hovedteig) 351 / 157

Målestokk 1:250
EUREF89 UTM Sone 32

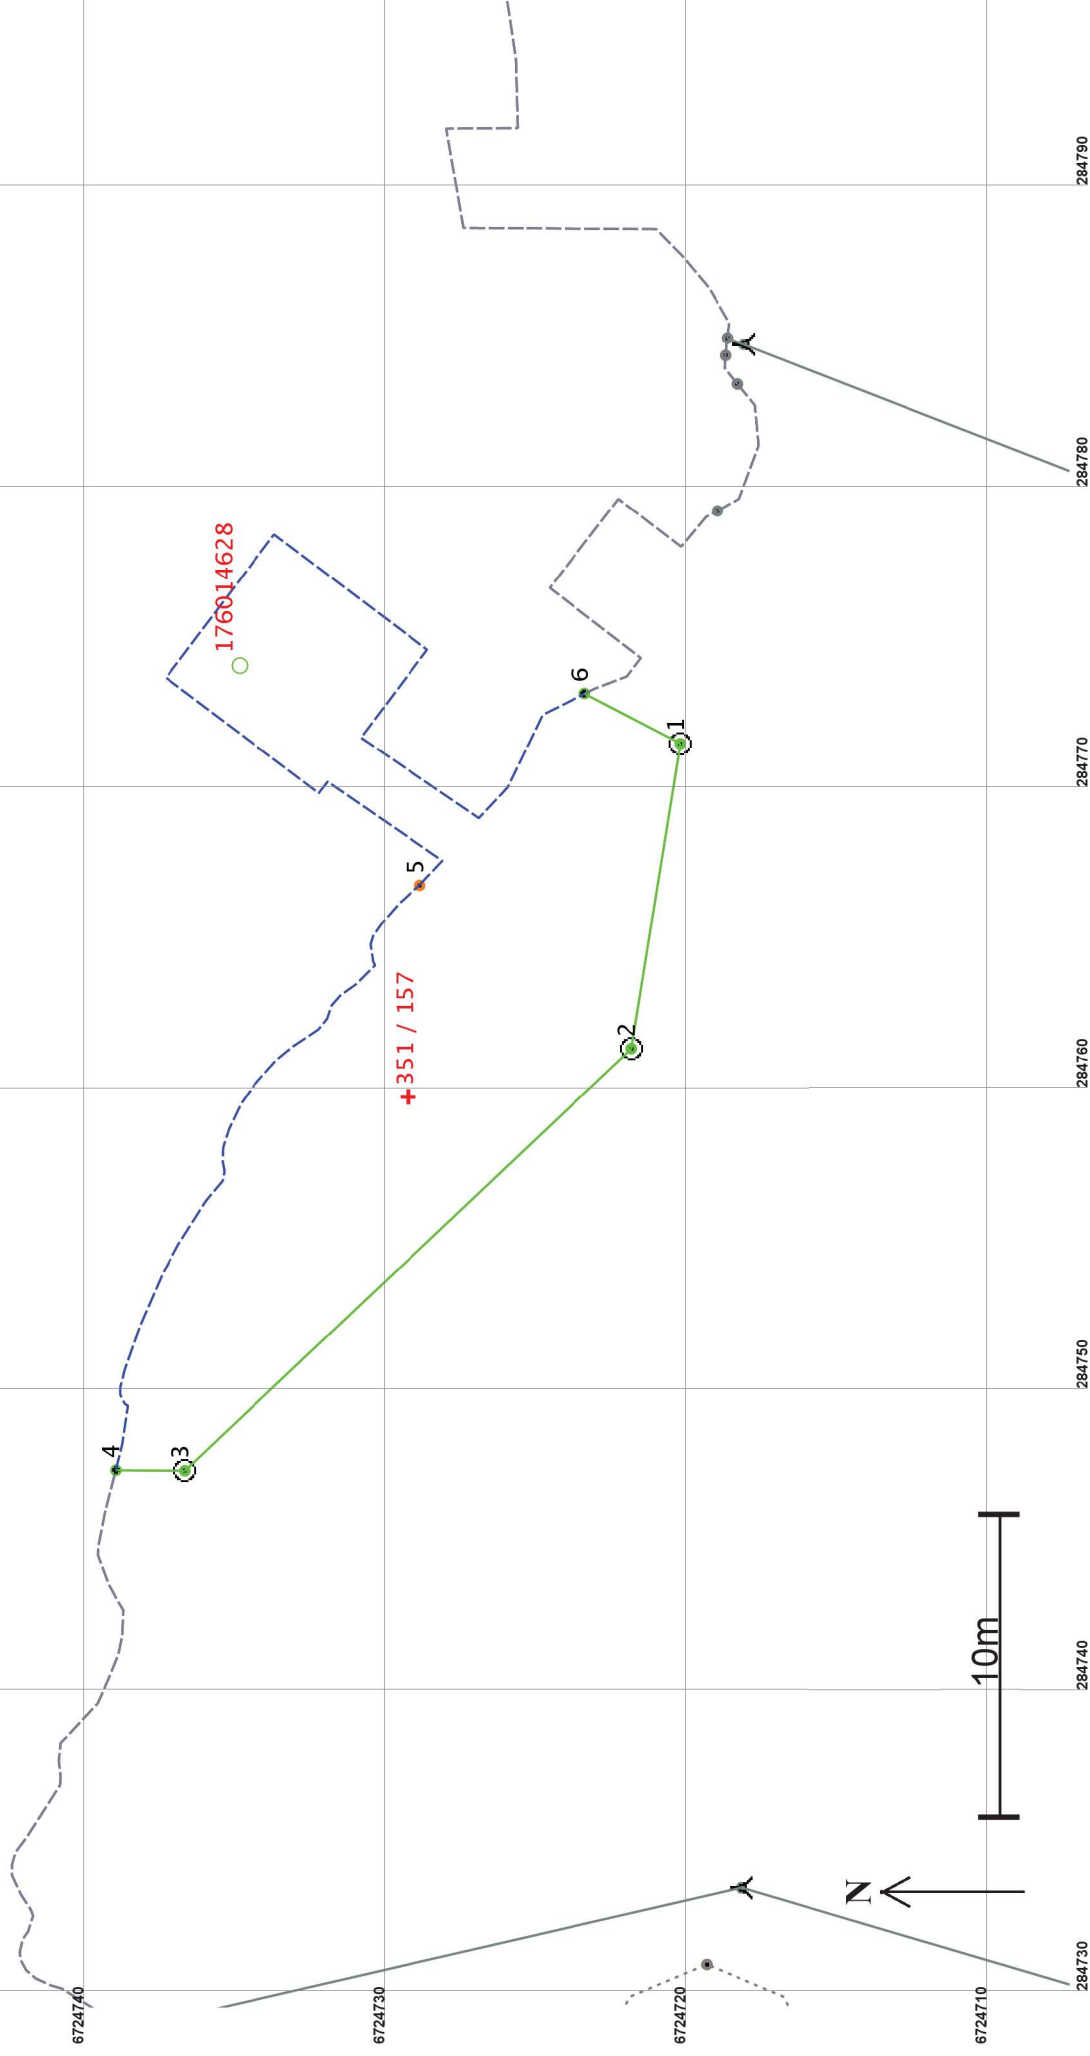

Areal og koordinater

Areal: 238,4 Arealmerknad: Hjelpelinje vannkant

Representasjonspunkt: Koordinatsystem: EUREF89 UTM Sone 32

Nord: 6724729 Øst: 284760

Grensepunkt / Grenselinje

Ytre avgrensing

Løpenr	Nord	Øst	Grensemerke nedsatt i / Lengde	Hjelpelinjetype	Målemetode	Nøyaktighet	Radius
1	6724720,39	284771,40	Fjell Offentlig godkjent grensemerke	10,25 Ikke hjelpelinje	69 Beregnet	10	
2	6724722,01	284761,28	Fjell Offentlig godkjent grensemerke	20,40 Ikke hjelpelinje	96 GPS kinematisk (Real time kinematic)	10	
3	6724736,83	284747,26	Annen terrengdetalj Offentlig godkjent grensemerke	2,30 Ikke hjelpelinje	96 GPS kinematisk (Real time kinematic)	10	
4	6724739,13	284747,28	Vann Umerket	23,08 Vannkant	69 Beregnet	10	
5	6724729,03	284766,70	Ikke spesifisert Geometrisk hjelpepunkt	38,95 Vannkant	24 Digitalt stereoinstrument	Ingen nøyaktighet	
6	6724723,56	284773,07	Ikke spesifisert Umerket	3,58 Ikke hjelpelinje	69 Beregnet	Ingen nøyaktighet	