

**Kartvedlegg til protokoll
for oppmålingsforretning**

Eigedom
351/13

Rekvirent
Landsvik Øyvind

Alver Kommune


Journal nr
20208863

Forretningsdato
25/5/2020

Oppdragsnr

Landmålar
Kjell Rune Standal

Målestokk 1:300

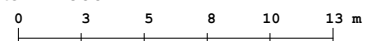

N



X 6724740

Y 284760

Y 284790

X 6724710

X 6724680

351/157

351/36

351/106