



Melding til tinglysing

Det er opprettet en ny: Grunneiendom

Løpenummer for forretning: 613 158 938

Det er ført med bruksstiftelse: Opprett ny grunneiendom ved fradeling

Vedlegg: Ja

Opprettet etter ML § 9 b til h: Nei

Rekvirent av tinglysing

Organisasjonsnr	Navn	Adresse
920290922	ALVER KOMMUNE	Postboks 4, 5906 FREKHAUG

Rekvirent(er) av forretning

Fødselsdato/Orgnr	Navn	Bruksenhet	Adresse	Ulik hjemmelshaver: JA
918836519	MULTICONSULT NORGE AS		Nedre Skøyen vei 2, 0276 OSLO	

Avgivereiendom(mer)

Knr	Gnr	Bnr	Fnr
4631	188	3	

Ikke tinglyste eiere / kontaktinstans

Eierforhold	Navn/Matrikelnr	Bruksenhet	Adresse	Andel
Aktuell eier	DRAZDIAK VIBEKE		VÆKERØVEIEN 132 E, 0383 OSLO	5 / 6144
Aktuell eier	FALSTAD THORE		RANHEIMSVEGEN 160 D, 7055 RANHEIM	5 / 3072
Aktuell eier	GJESDAHL EVY SMITH		HAMREVEGEN 173, 5243 FANA	5 / 384
Aktuell eier	GJESDAHL TORE	H0503	GYDAS VEI 28, 0363 OSLO	5 / 384
Aktuell eier	HAMMERSVIK BJØRN		MOLDEKLEIV 77, 5919 FREKHAUG	50 / 1536
Aktuell eier	HANSEN NINA BETH D	H0303	MÅSESKJÆRVEIEN 14, 5035 BERGEN	5 / 6144
Aktuell eier	HOLE INGUNN KALÅS		NORDRE AUSTMARKA 33, 5938 SÆBØVÅGEN	5 / 32
Aktuell eier	INGVALDSEN ANNE	H0101	HOLMEDALSHAMMAREN 39, 5300 KLEPPESTØ	4 / 24
Aktuell eier	INGVALDSEN INGER KALÅS		BAKKEVEGEN 30, 5300 KLEPPESTØ	15 / 192
Aktuell eier	JOHANNESSEN CARL OTTO			5 / 3072
Aktuell eier	KALÅS BÅRD OLE		ÅSHEIMSVEGEN 17, 5260 INDRE ARNA	5 / 32
Aktuell eier	LARSEN INA WENCHE SMITH	H0302	TURE NERMANS VEI 19, 5143 FYLLINGSDALEN	25 / 768
Aktuell eier	LURANETUNET INSTITUSJON		Postboks 84, 5202 OS	5 / 3072
Aktuell eier	SALOMONSEN KATHE		KJEBERGVEGEN 84, 5300 KLEPPESTØ	15 / 192
Aktuell eier	SALOMONSEN NILS HELGE			15 / 192
Aktuell eier	SALOMONSEN TRYGVE		C/O THOR INGE S. FEDØY, ANGELTVEITVEGEN 60, 5363 ÅGOTNES	15 / 192
Aktuell eier	SKJELVIK MARIANNE	H0102	ORTUFLATEN 53, 5143 FYLLINGSDALEN	5 / 96
Aktuell eier	SKJELVIK PER OVE		BJØRNDALSSTØLEN 24, 5170 BJØRNDALSTRÆ	5 / 96



Melding til tinglysing

Eierforhold	Navn/Matrikkelnr	Bruksenhet	Adresse	Andel
Aktuell eier	SMITH JAN	H0101	ST. HALVARDS VEI 40, 5052 BERGEN	5 / 768

Ny matrikkelenhet

Knr	Gnr	Bnr
4631	188	808

Melding til tinglysing er hjemlet i Matrikkelloven § 24




Kinnarvik

10.06.2020

Martin Høysegge Høyland

FULLMAKT

Multiconsult Norge AS gis her ved fullmakt til å søke om fradeling og rekvisisjon for oppmålingsforretning på vegne av grunneierne, for en parsell på 16,6 dekar fra gnr 188 bnr 3 i Lindås kommune, som vist i figuren under.

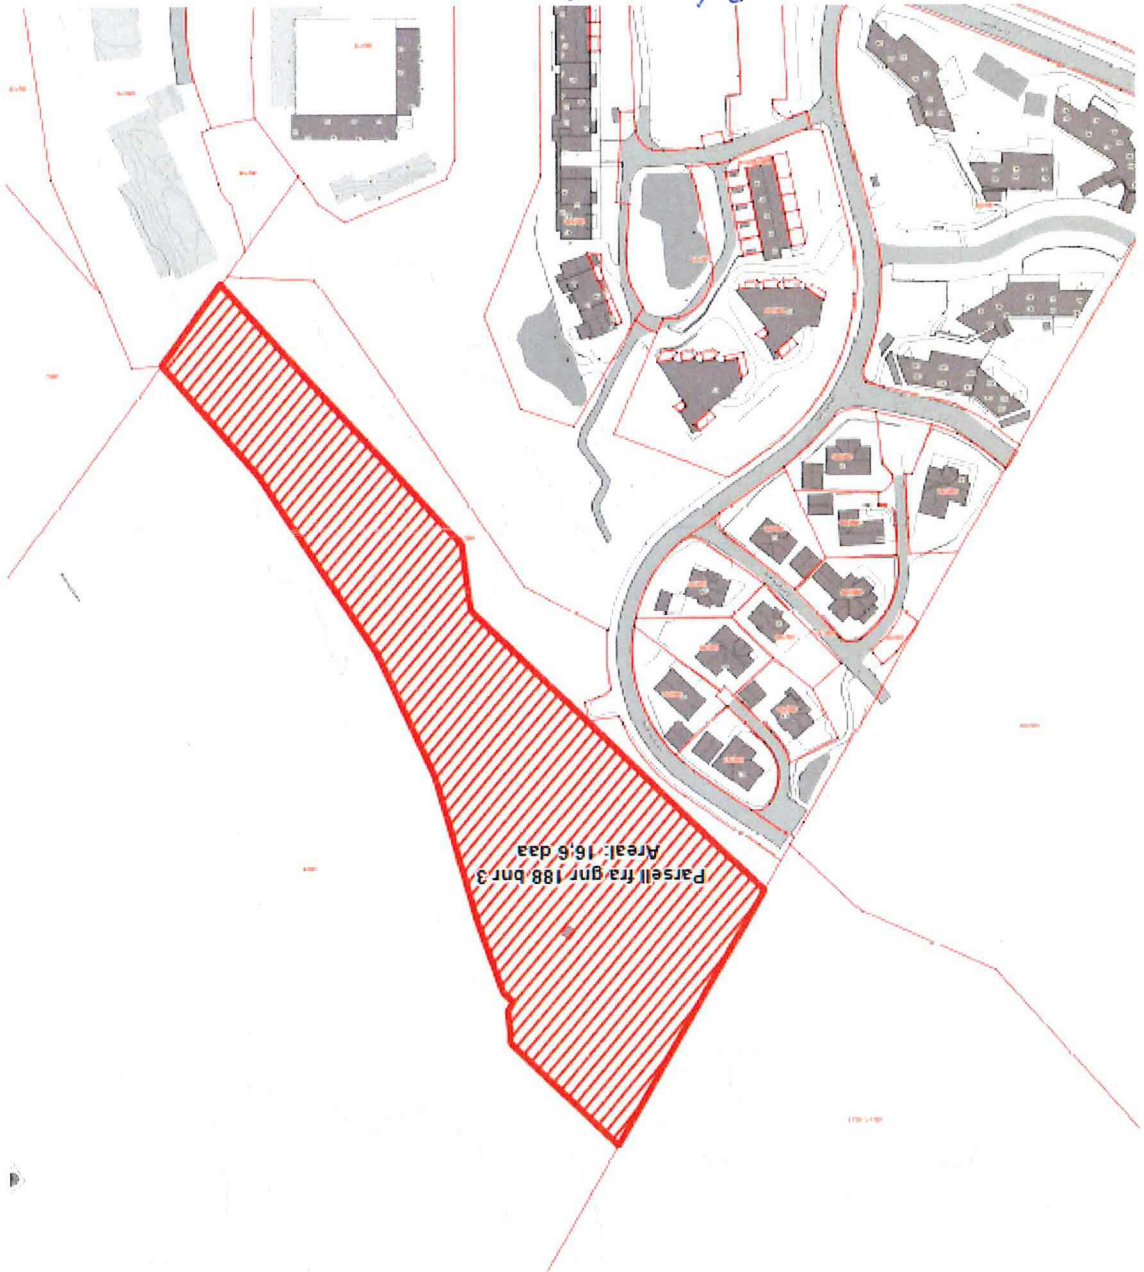

Dato:

Bergen 3/1-2020

Signatur:

Bård Ole Kålas
Tore Gjerdahl


Tore Gjerdahl

Bård Ole Kålas

Etter fullmakt fra sameierne til gnr 188 bnr 3

Samtykke til fradeling

Som rettighetshaver gjer Lindås Tomteselskap AS herved samtykke til fradeling av ca 16588m² i samsvar med kart, frå gbnr. 188/3 i Alver Kommune.
Samtykke gjeld dokumentnummer: 2018/678752-1/200

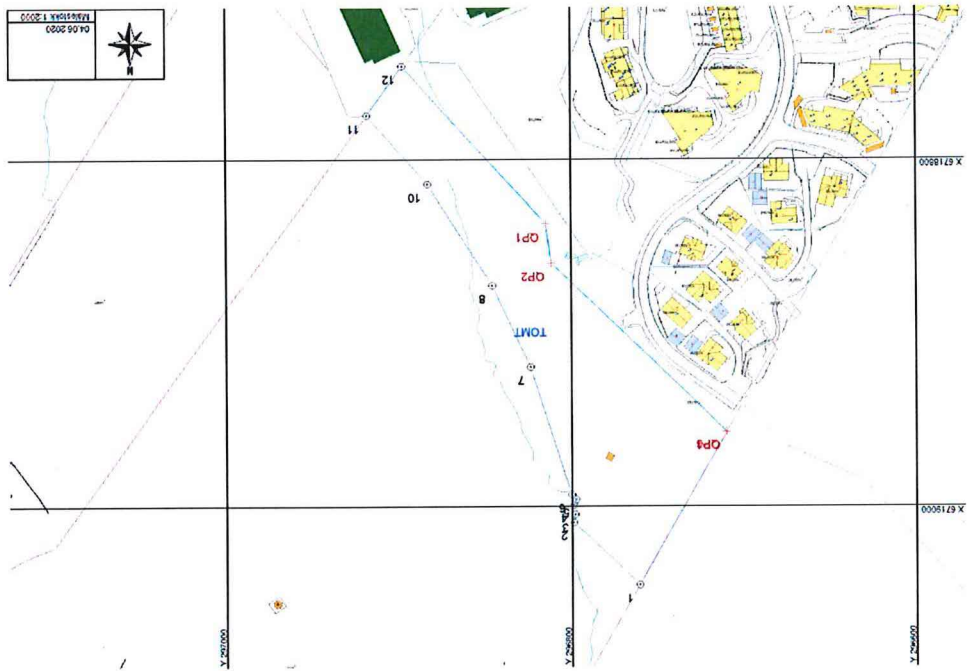

Underskrift:

05.06.20

Lindås Tomteselskap
TR. NO Leifdoy

Lindås Tomteselskap:

Organisasjonsnummer: 936 838 677