

NABOERKLÆRING

i samsvar med plan- og bygningslova § 29-4

Denne erklæringa er berre gyldig i Lindås kommune

Saka gjeld

Gardsnr. Bruksnr. Festenr.

Evt. sak nr. Eigar
annlegg/bygning/tilbygg/garasje mv.

Naboerklæringa er frå

Namn Erling Rosnes / Johanna Maria Rosnes Adresse Lurevegen 576, 5912 Seim

Gardsnr. 155 Bruksnr. 10 Festenr.

**DET ER TO ALTERNATIV TIL NABOERKLÆRING SOM KAN NYTTAST
Kryss av for alt.1 eller alt.2**



ALTERNATIV nr. 1 Eg er kjend med at eg fråskriv meg retten til å føra opp tiltak på min eigedom nærare ovannemnde tiltak enn det som er fastsett i lova om avstand mellom tiltak.

Eg gjev med dette erklæring om at ovannemnde eigedom i Lindås kommune får løyve til å plassera tiltaket m, frå grenselinja mot min eigedom.

(§ 29-4 i plan- og bygningslova)

Denne erklæringa kan tinglysast som hefte på min eigedom.



ALTERNATIV nr. 2 Vilkåret for mitt samtykke er at tiltaket vert utført brannteknisk på ein slik måte at det ikkje får konsekvensar for min rett til å føra opp tiltak på min eigedom etter gjeldane plan- og bygningslov med forskrifter.

Eg gjev med dette erklæring om at ovannemnde eigedom i Lindås kommune får løyve til å plassera tiltaket m, frå grenselinja mot min eigedom.

(§ 29-4 i plan- og bygningslova)

Denne erklæringa kan tinglysast som hefte på min eigedom.

Stad

Dato

Underskrift av eigar til

Gnr.

Bnr.

Fnr.

Seim

24/5-20

Erling Rosnes / J. Maria Rosnes

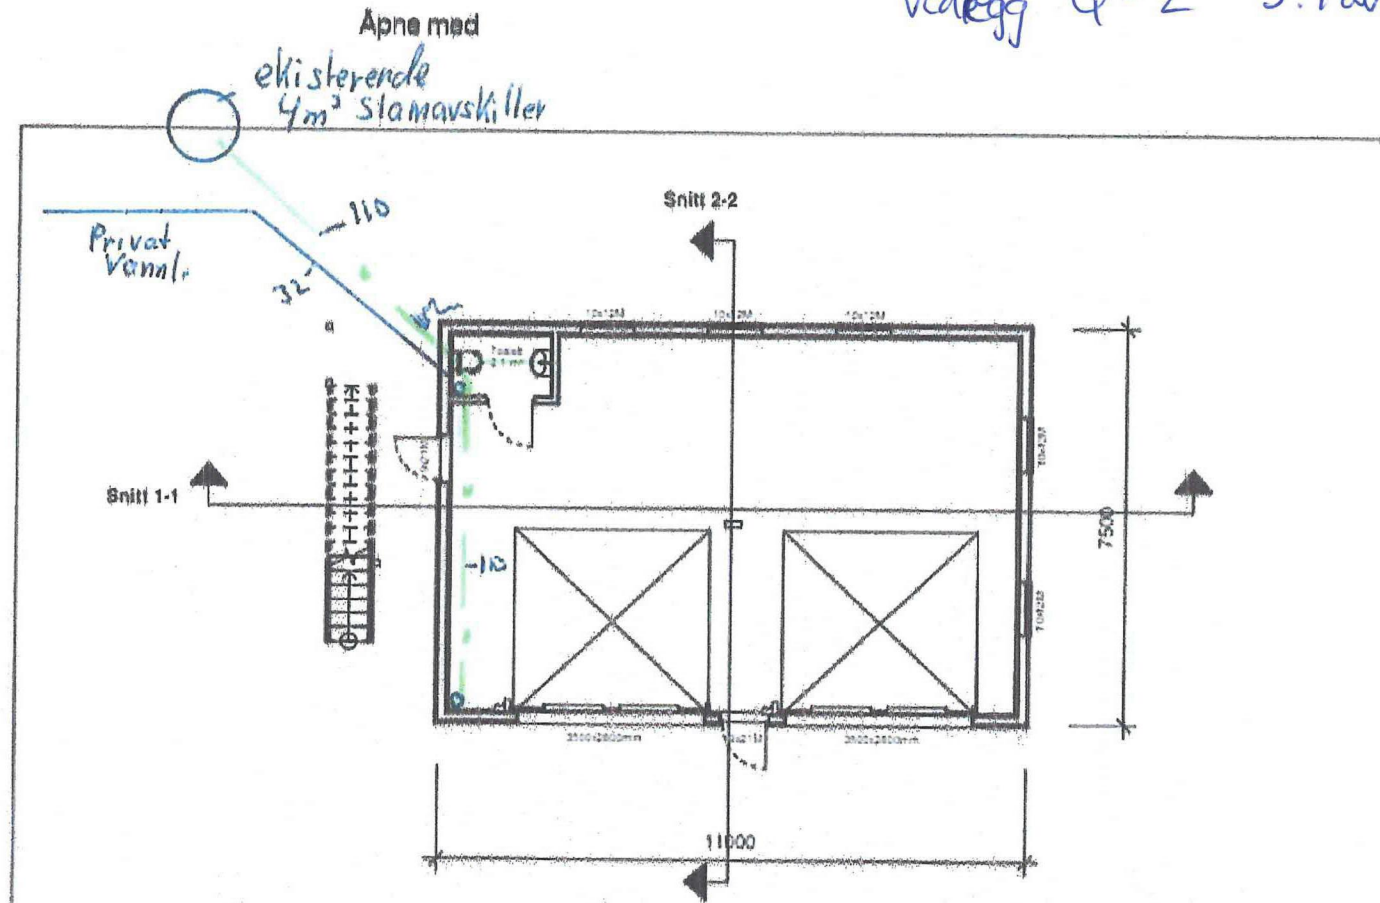
155



10

i Lindås kommune

Vedlegg Q-2 s. 1 av 3

Tegn. nr. E-1 Plan 1.pdf

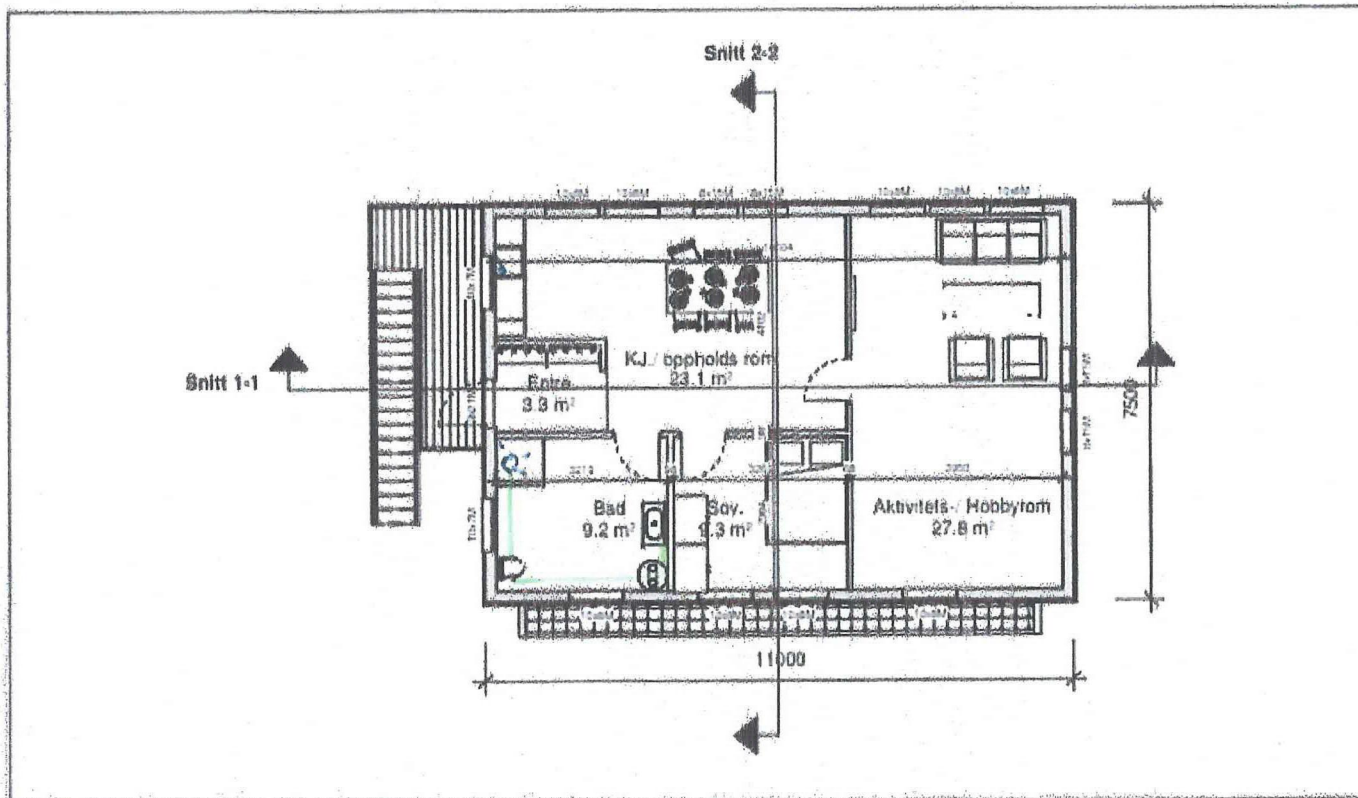




 Byggmester Romarheim AS	Prosjekt navn: Garasje	Plan 01		BRA NS: 76 m ² BYA NS: 82 m ²
		Prosjekt nr : 1049	Tilbehørnavn: Jart	
 Tegningen er beskyttet i henhold til lov om opphavsrett. Kan ikke benyttes uten samtykke fra Byggmester Romarheim AS	Tegn nr. E-1	Date : 31.12.2019	Revisjons nr. :	
		Gnr. 158, Bnr 51	Målestokk	

Tegn. nr. E-2 plan Loft.pdf

Apne med

Vedlegg Q2 s. 2/3



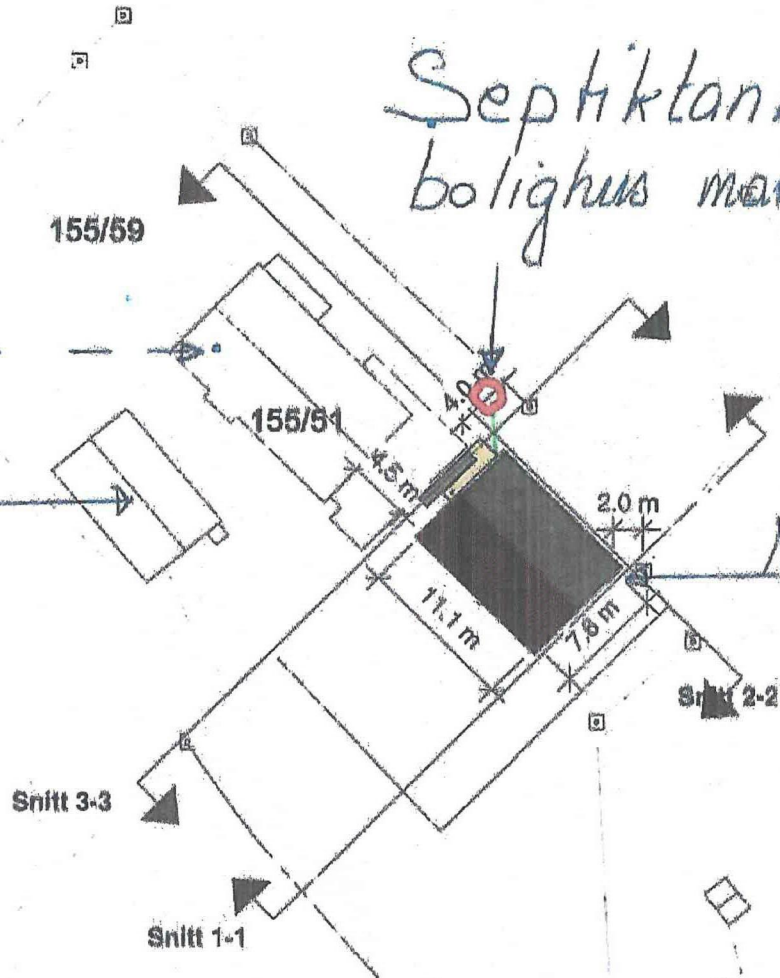
 Byggmester Romarheim AS	Prosjekt navn: Garasje	Plan loft	BRA NS: 76 m ²
	Tegn nr. E-2	Project nr : 1048	Tiltakshaver: Jarle
 Tegningen er beskyttet i henhold til lov om opphavsrett. Kan ikke benyttes uten samtykke fra Byggmester Romarheim AS		Date : 31.12.2019	Revisjons nr. :
		Gnr. 159. Bnr 51	Målestokk

Vedlegg Q2 s. 3/3

Septiktank som hører til
bolighus markert med rødt

olig
1985.

Barasje



Ny garasje

KNUT FARESTVEDT
Rør & Sveis
5729 MODALEN
Tlf./Fax 56 59 97 07
Mob. 901 82 524



Byggmester Romarheim AS

Prosjekt: Garasje

Situasjonsplan

Tegningen er beskyttet i henhold til lov om opphavsrett.
Kan ikke benyttes uten samtykke fra Byggmester Romarheim AS

Tegn. nr. D-1

Project nr : 1048

Tiltakshaver: Jarle Monstad

Dato : 31.12.2019

Revisjons nr. :

Gnr. 186, Bnr 51

Målestokk 1 : 500