



Fasade mot nord

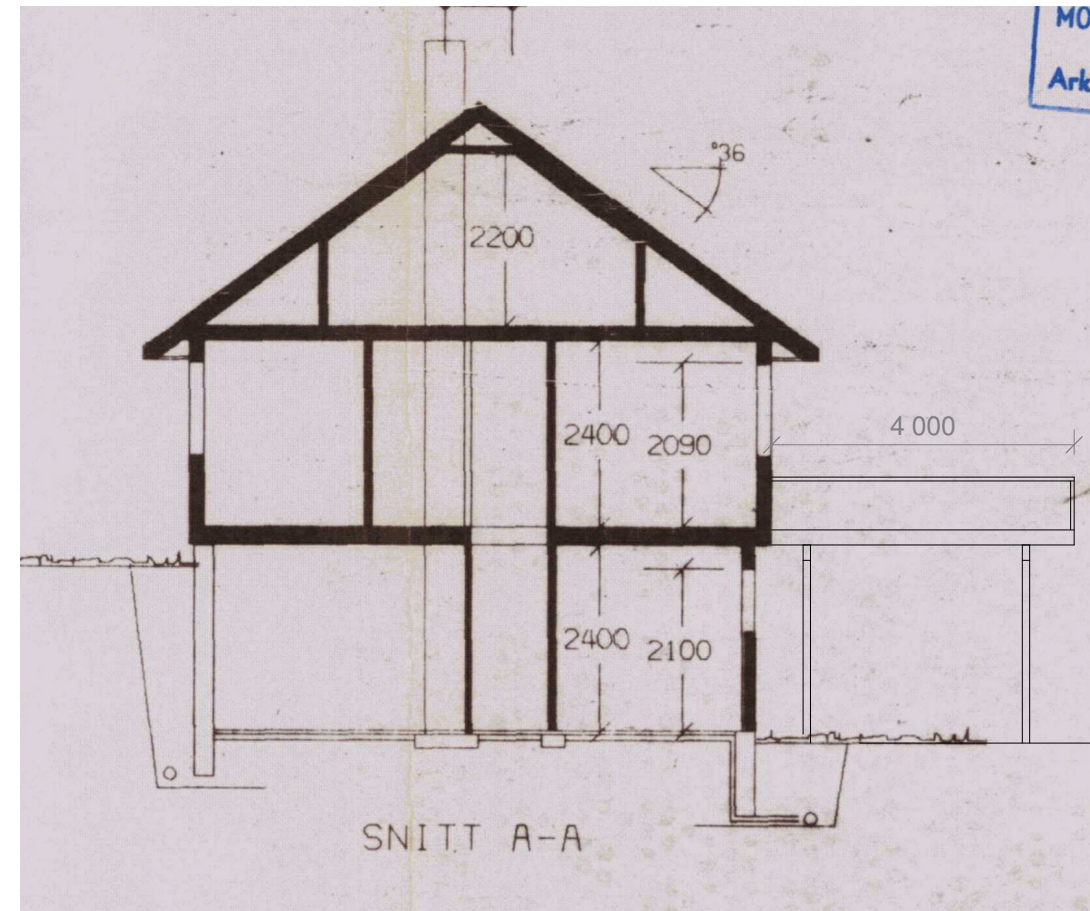

Snitt

Rev.	Dato	Beskrivelse	Utarbeidet	Fagkontroll	Godkjent
<small>Dette dokumentet er utarbeidet av Solheim Byggrådgivning som del av det oppdraget som fremgår nedenfor. Opphavsretten tilhører Solheim Byggrådgivning. Dokumentet må bare benyttes til det formål som oppdragsavtalen beskriver, og må ikke kopieres.</small>					
GRETE JENSEN					Målestokk (gjelder A3) 1 : 100
HAMMEREN 9 Snitt og Fasader					
		Solheim Byggrådgivning <small>solheimbygg@gmail.com · nedre nattland 61 · 5099 Bergen · mob. 4540 4580</small>			
		Oppdragsnummer 253-20	Tegningsnummer A-40-00-01	Revisjon	