



Oversiktskart for 349 / 93

Målestokk 1:1 000
EUREF89 UTM Sone 32

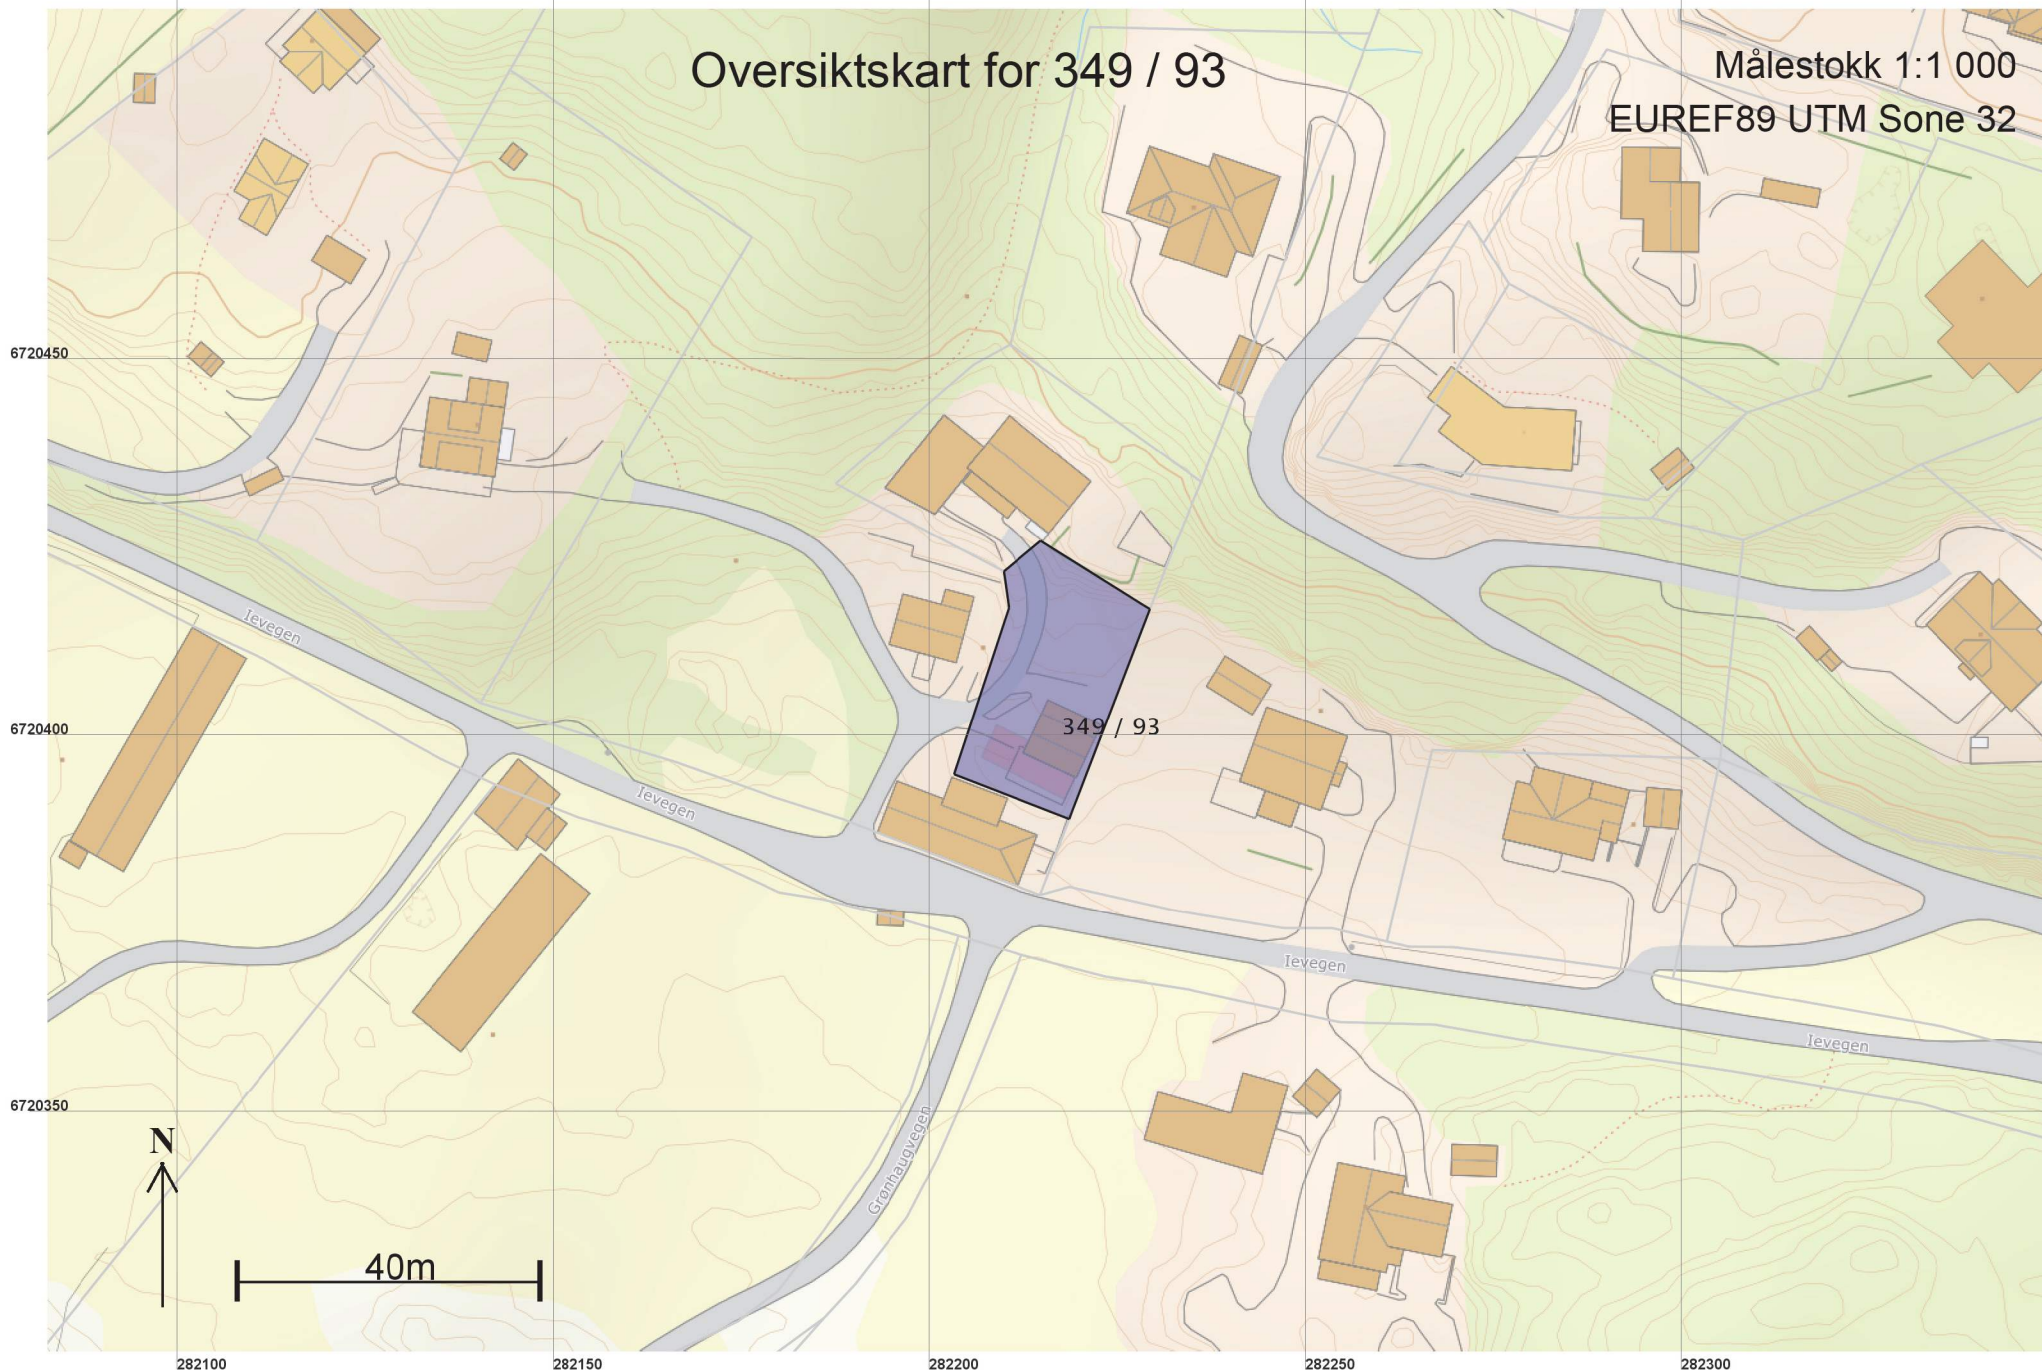

Teig 1 (Hovedteig)
349 / 93

Målestokk 1:250
EUREF89 UTM Sone 32

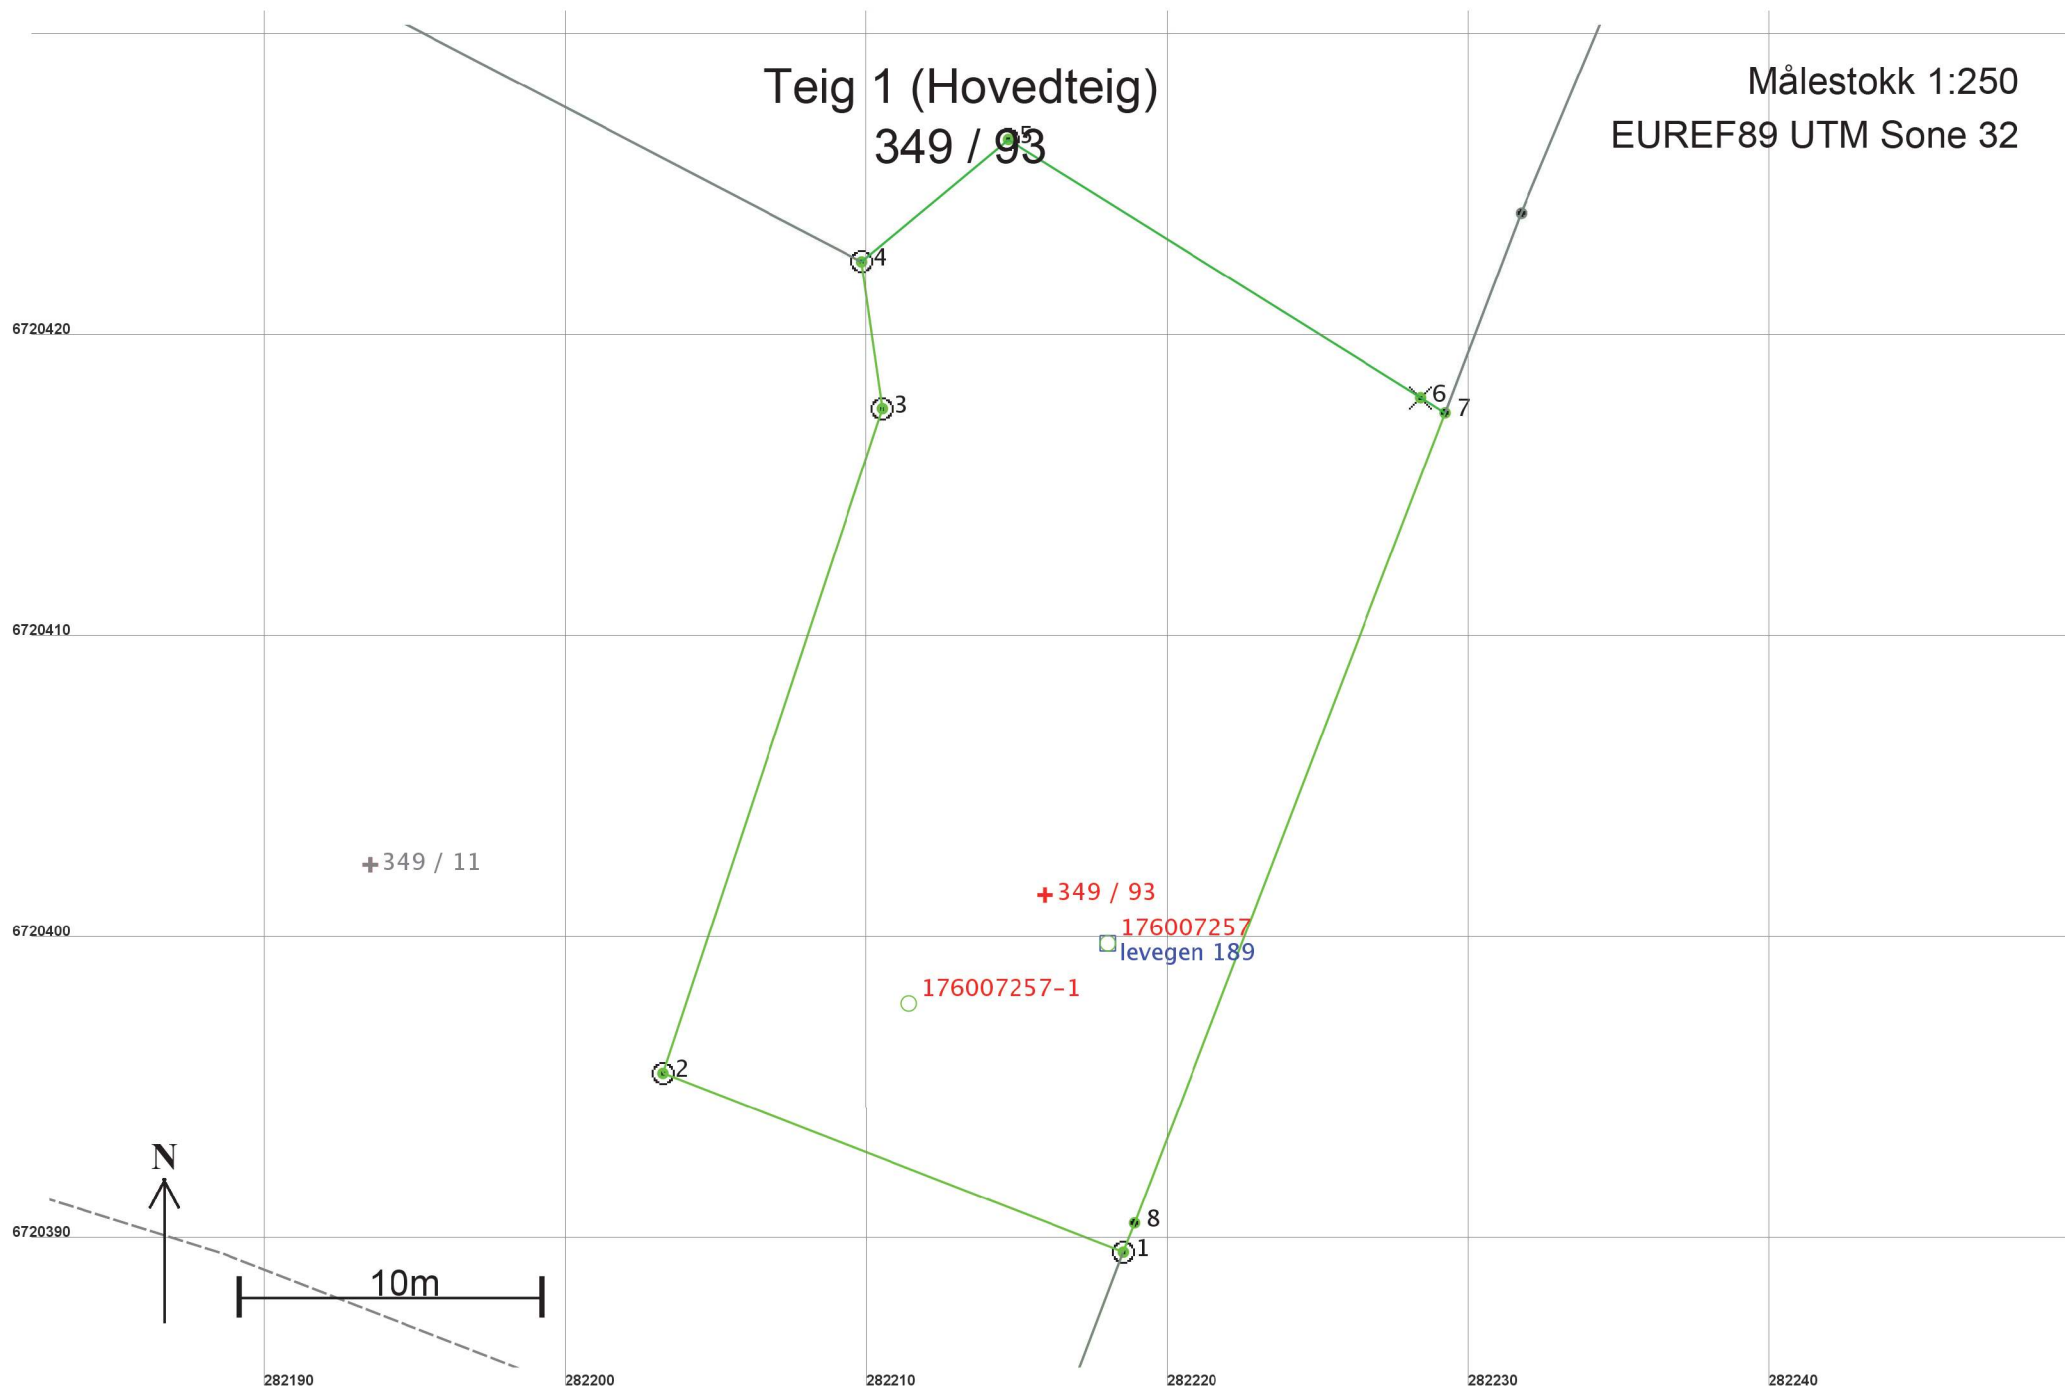

Areal og koordinater

Areal: 548

Arealmerknad:

Representasjonspunkt: Koordinatsystem: EUREF89 UTM Sone 32

Nord: 6720402 Øst: 282216

Grensepunkt / Grenselinje

Ytre avgrensing

Løpenr	Nord	Øst	Grensemerke nedsatt i / Lengde	Grensepunkttype / Hjelpelinjetype	Målemetode	Nøyaktighet	Radius
1	6720389,74	282218,51	16,41	Fjell Offentlig godkjent grensemerke Ikke hjelpelinje	96 GPS kinematisk (Real time kinematic)	10	
2	6720395,69	282203,22	23,24	Mur Offentlig godkjent grensemerke Ikke hjelpelinje	96 GPS kinematisk (Real time kinematic)	10	
3	6720417,75	282210,52	4,92	Mur Offentlig godkjent grensemerke Ikke hjelpelinje	96 GPS kinematisk (Real time kinematic)	10	
4	6720422,62	282209,83	6,33	Jordfast stein Offentlig godkjent grensemerke Ikke hjelpelinje	10 Terrengmålt	10	13
5	6720426,67	282214,69	16,15	Fjell Offentlig godkjent grensemerke Ikke hjelpelinje	10 Terrengmålt	10	13
6	6720418,11	282228,38	0,95	Fjell Kors Ikke hjelpelinje	10 Terrengmålt	10	13
7	6720417,61	282229,19	28,81	Ikke spesifisert Umerket Ikke hjelpelinje	10 Terrengmålt	10	
8	6720390,71	282218,88	1,04	Ikke spesifisert Umerket Ikke hjelpelinje	69 Beregnet	10	