


Tegn. nr. E-2 plan Loft.pdf


Åpne med

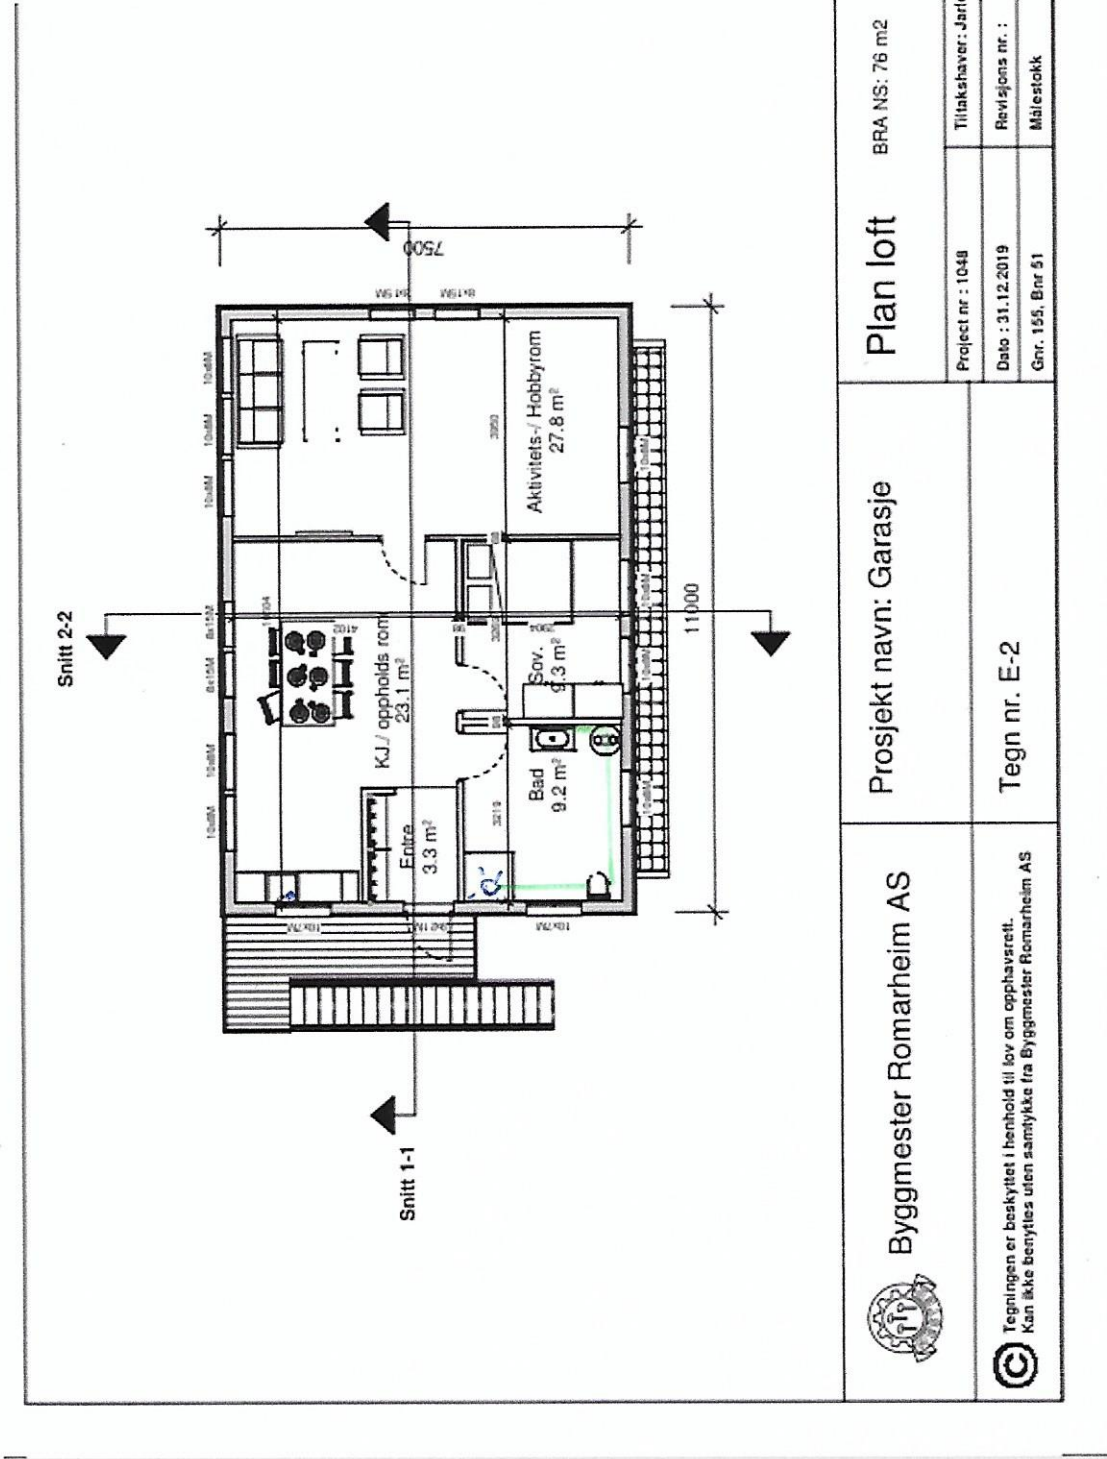

Tegn. nr. E-1 Plan 1.pdf

Apne med

ekisterende
4m's slamskille

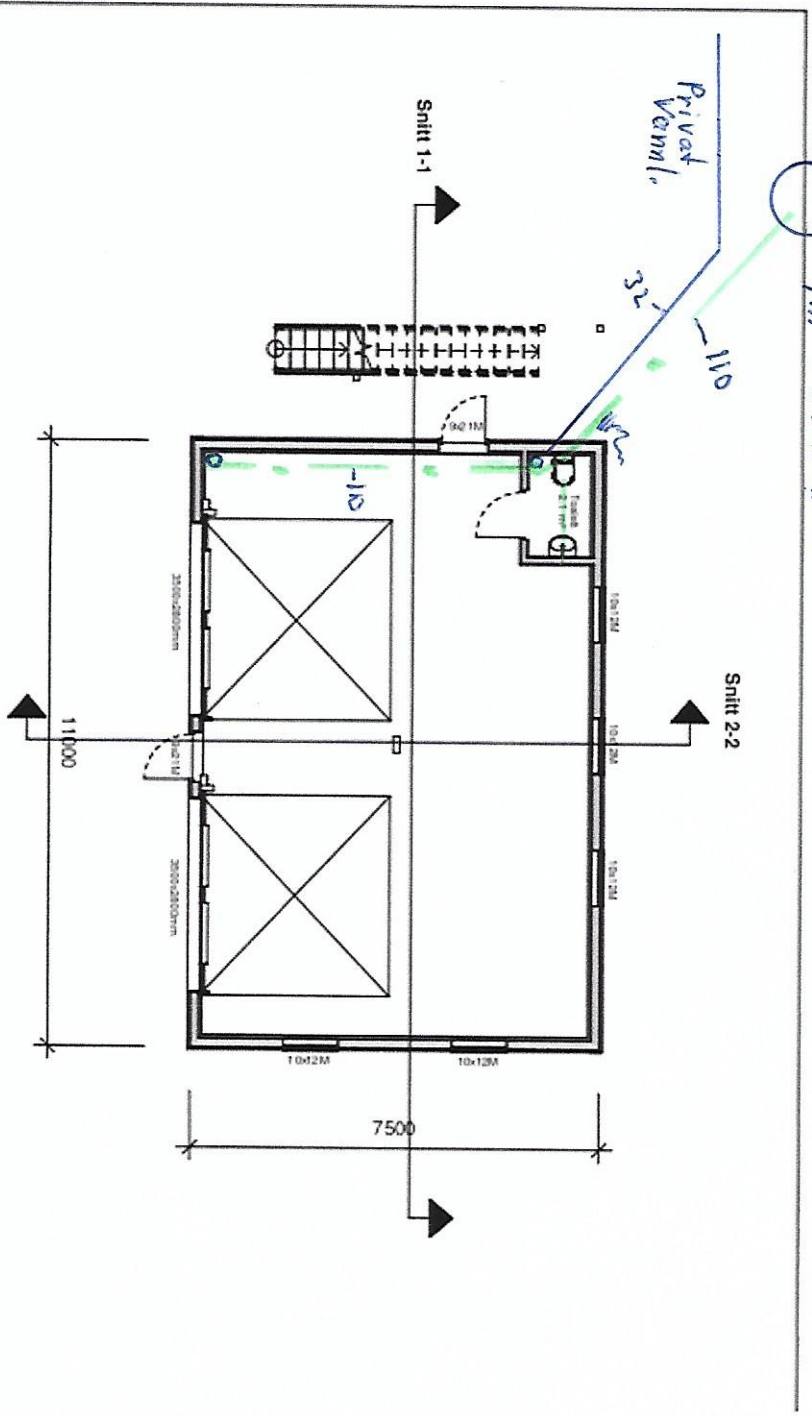


Prosjekt navn: Garasje

Plan 01

BRA NS: 76 m²
BYA NS: 82 m²




Tegningen er beskyttet i henhold til lov om opphavsrett.

Tegn nr. E-1

Project nr. : 1048	Tilsketthaver: Janli
Dato : 31.12.2019	Revisjons nr. :
Gr. 155, Bnr 51	Målestokk

Sephtank som hører til
bolighus markert med rødt

155/8

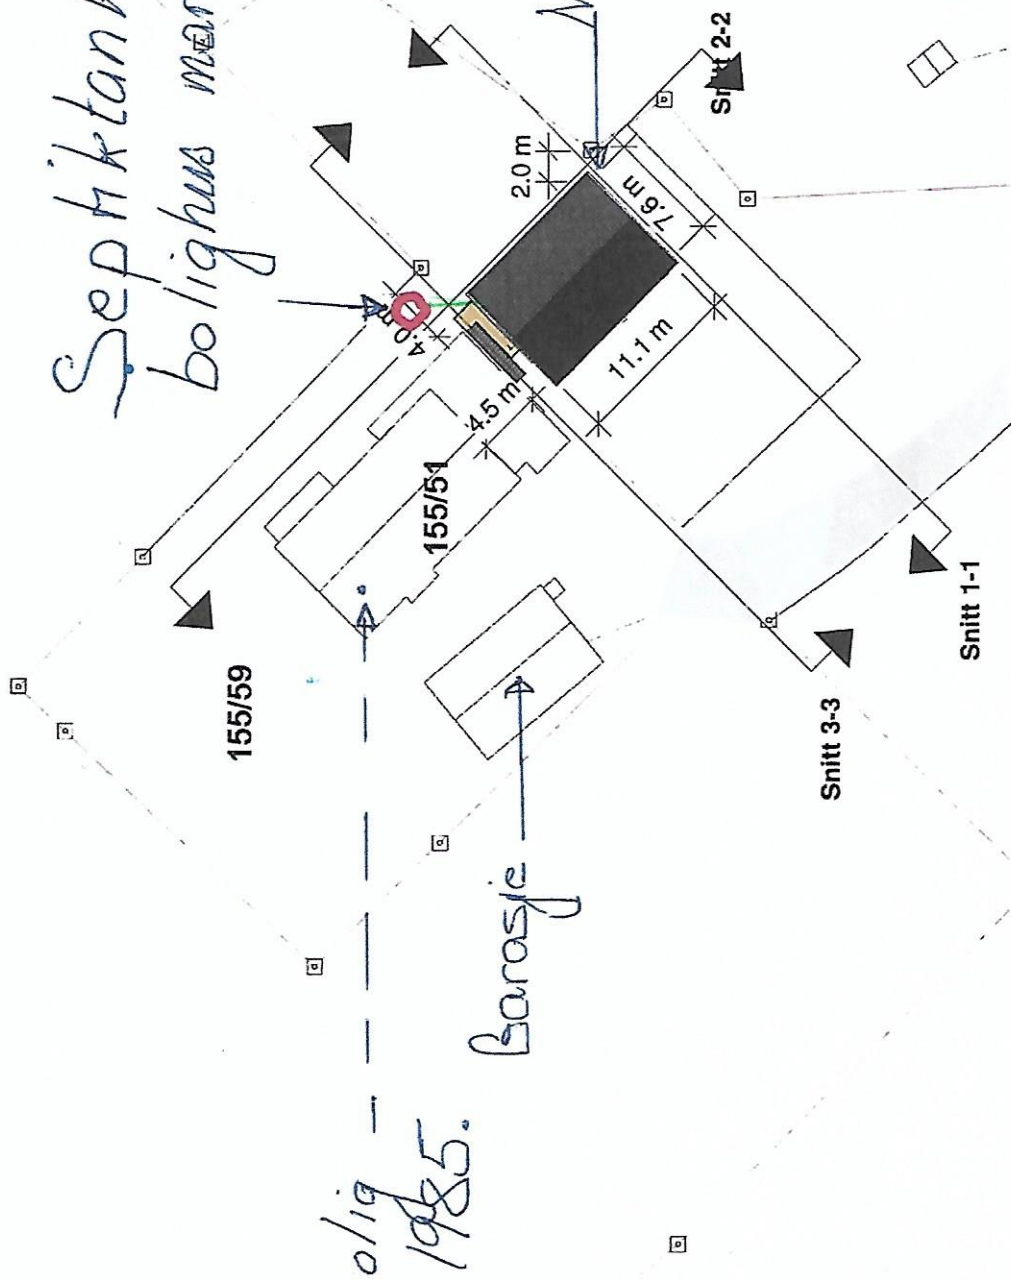

01/19
1985.

Garasje

Ny garasje

KNUT FARESTVEIT
Rør & Sveis

5729 MODALEN
Tlf./Fax 56 59 97 07
Mob. 901 82 524

Prosjekt: Garasje

Situasjonsplan

Byggmester Romarheim AS



Project nr : 1048	Tiltakshaver: Jarle Monstad
Dato : 31.12.2019	Revisjons nr. :
Gnr. 155, Bnr 51	Målestokk 1 : 500

Tegn. nr. D-1

Tegningen er beskyttet i henhold til lov om opphavsrett.
Kan ikke benyttes uten samtykke fra Byggmester Romarheim AS

