


Situasjonskart

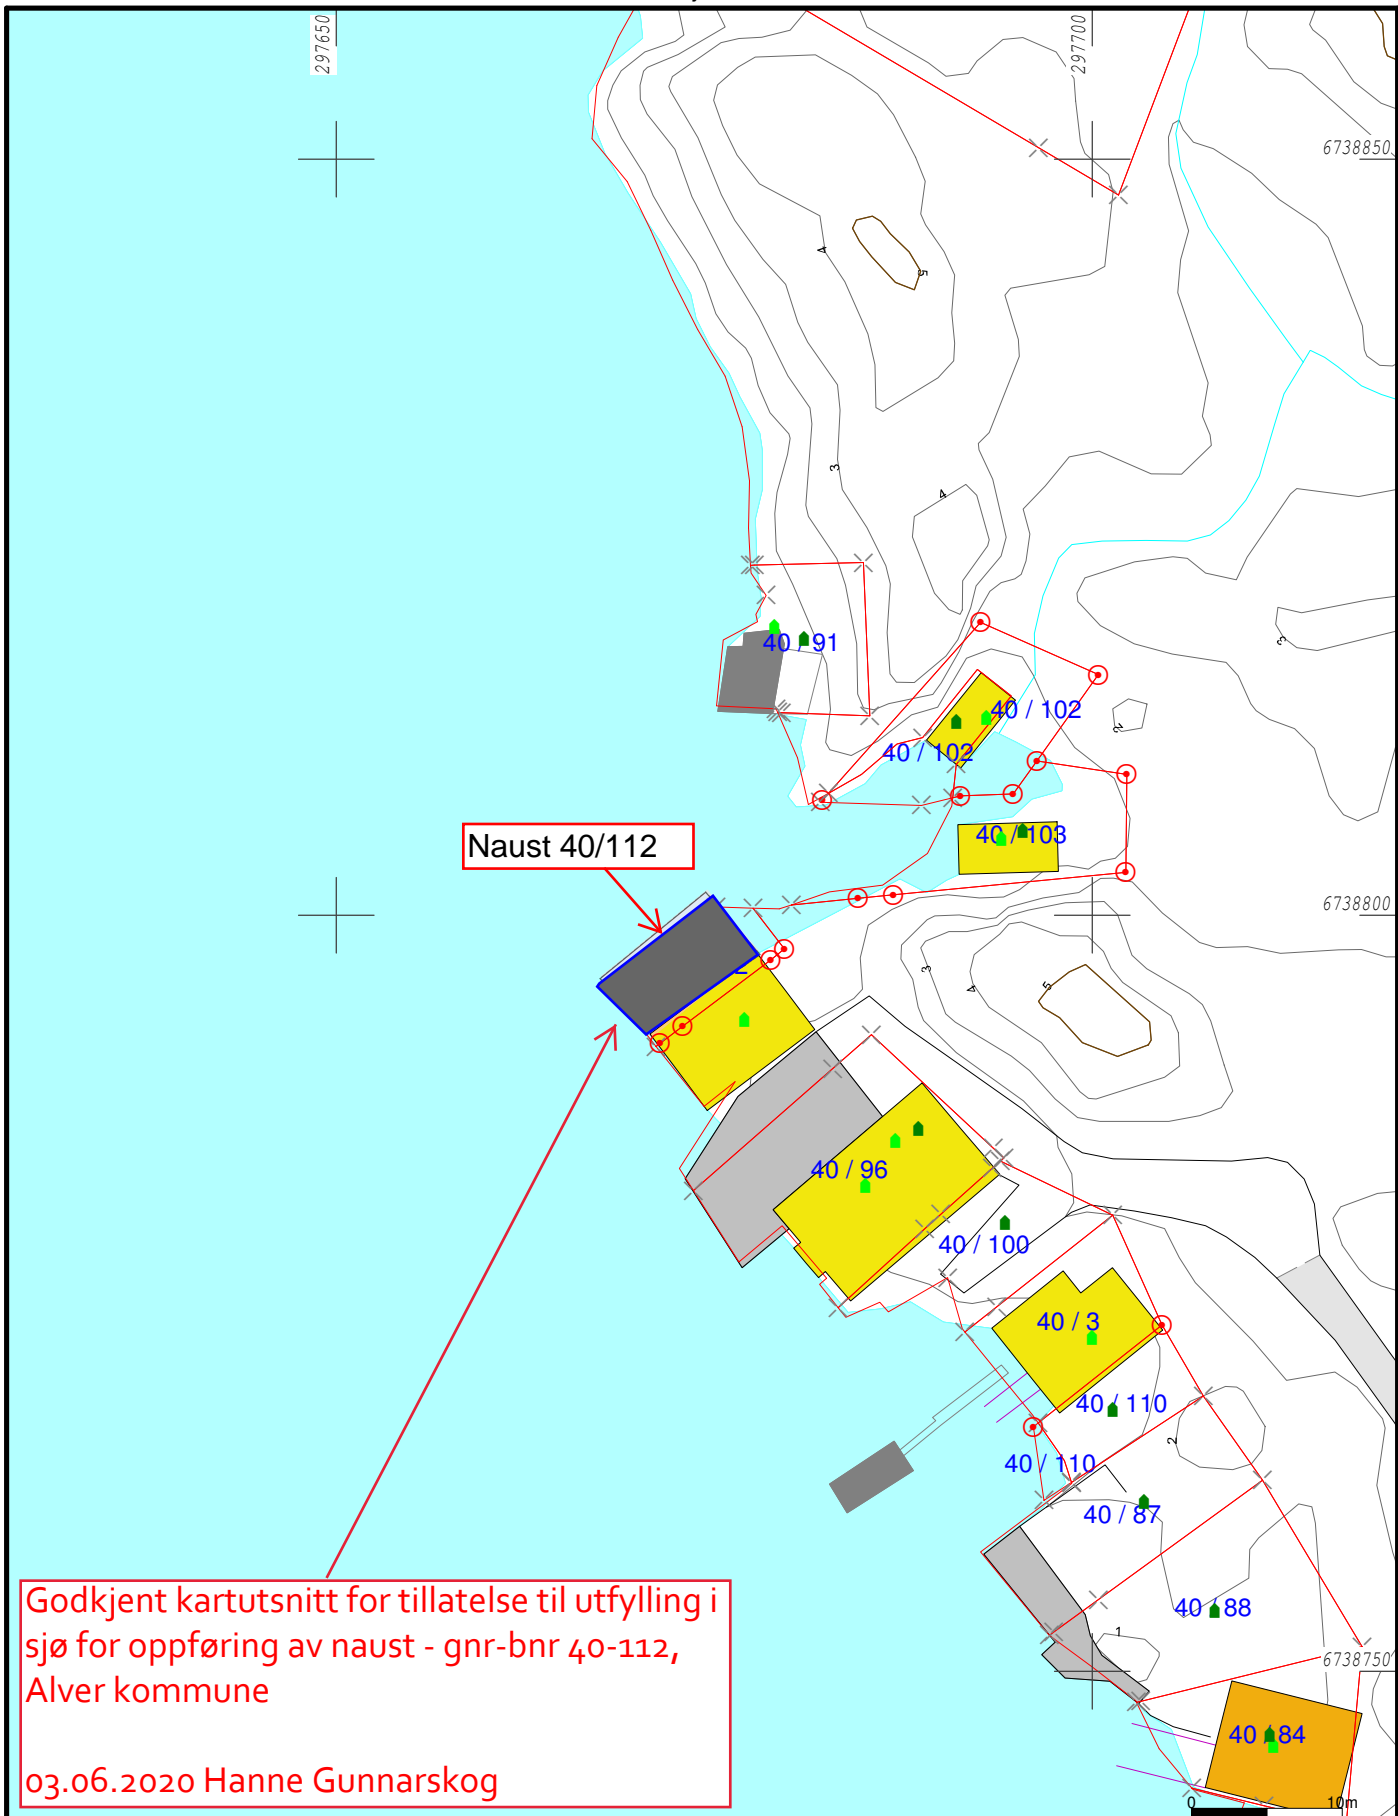

Godkjent kartutsnitt for tillatelse til utfylling i sjø for oppføring av naust - gnr-bnr 40-112, Alver kommune

03.06.2020 Hanne Gunnarskog

- Målte Grenser
- - - Registrerte Grenser
- ⊙ Udefinert grenser
- ⊙ Terrengmålte grense
- ⊙ Konstruert grensepunkt
- Bolig
- Bustad m/leilighet
- Våningshus
- Større bustader
- Hytte/feriehuis
- Garasje/uthus
- Industri/lager
- Andre bygg



Lindås kommune  
Geodata avdeling



Dato: 2014.06.24  
Sign: SUP

G.nr.40 B.nr.112

Målestokk  
1:500

Beliggenhet og høyder må oppfattes som orienterende.