

(D1)

23.3.2020

SITUASJONSKART

Gnr/Bnr: 5/7
 Adresse:
 Eigar/søkar: Terje Fløysand
 Kvalitet: FKB-B

Målestokk: 1:500
 Dato: 12.09.2018

MELAND KOMMUNE




Gjeldande plan: Kommuneplan
 Planformål: LNF
 Vår referanse: PAS

== Gjerde
 - - - Usikker eigedomsgranse
 --- Målt eigedomsgranse

Bolighus
 Andre bygg

Sign.

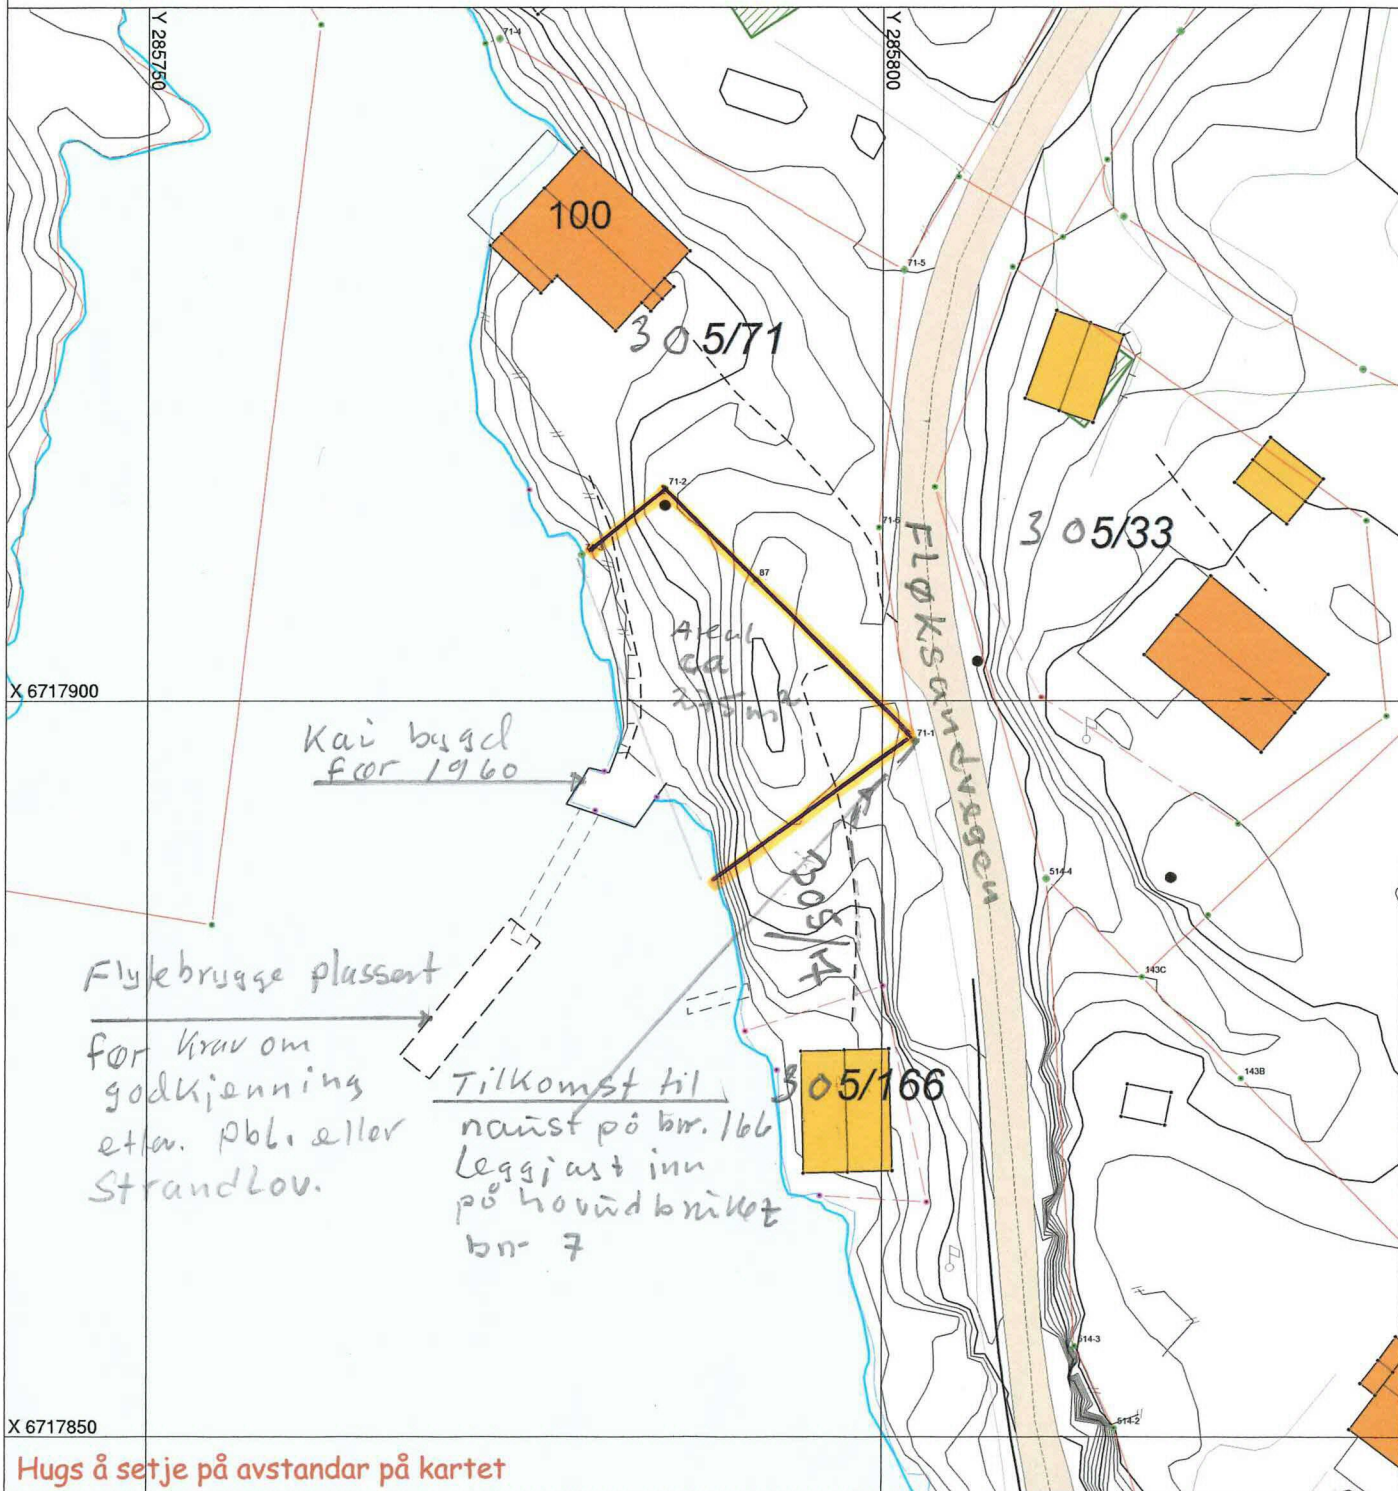

Hugs å setje på avstandar på kartet

SITUASJONSPLAN

Tiltak

Terje Fløysand
 Underskrift Situasjonsplan Dato 20.03.20