


~~X~~ = utf. stoppetran vann



Stendal VVS AS
 Tomteåker 1 - 5911 ALVERSUND
 E-post: stein-wvs@online.no
 Org.nr. 580 626 180

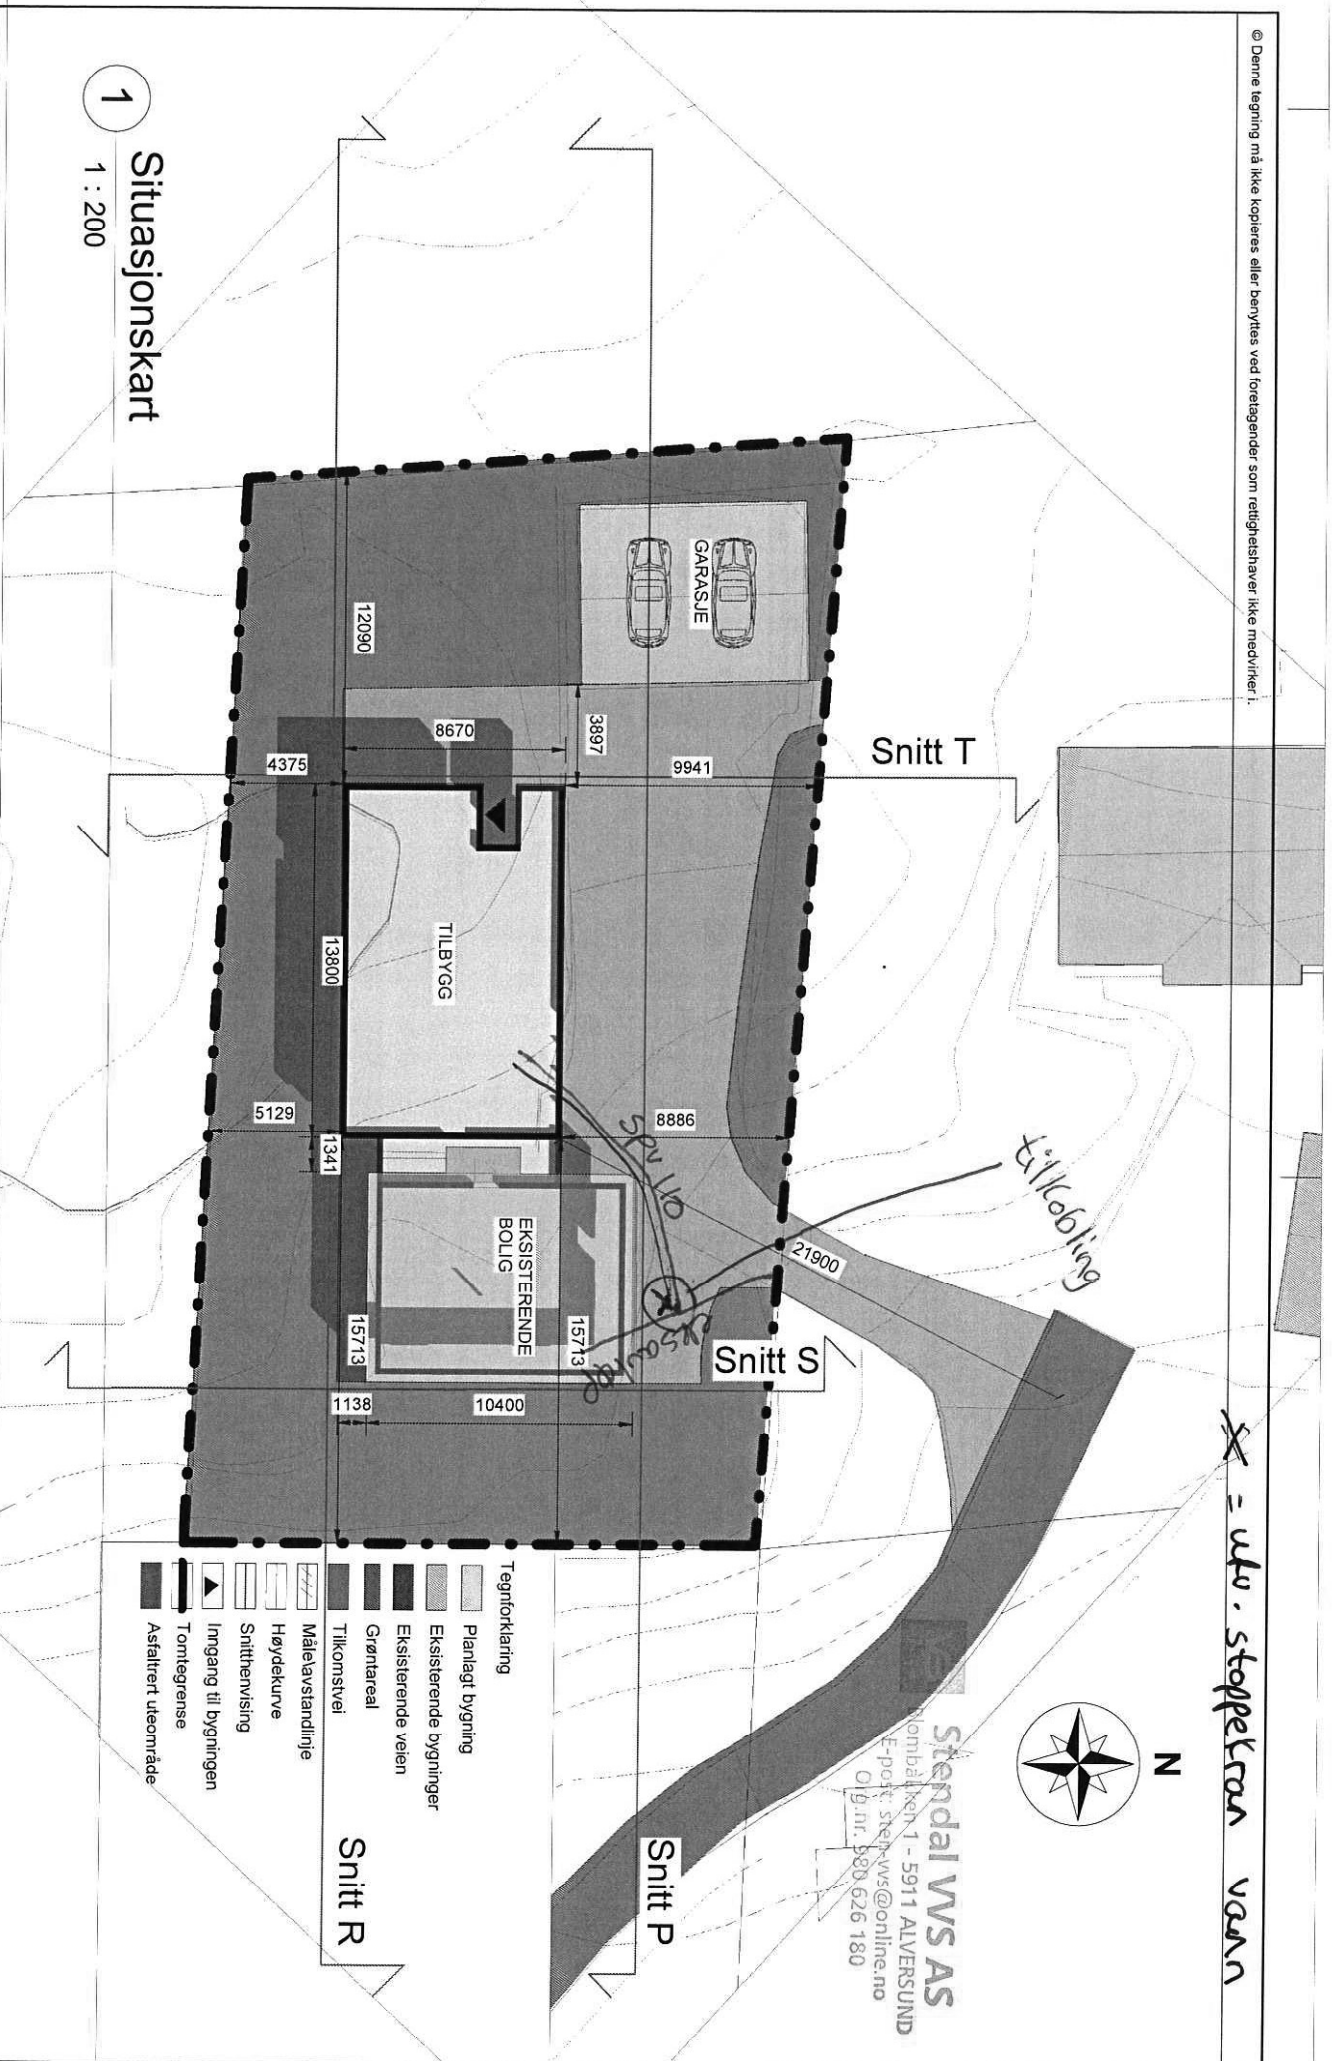

Situasjonskart

1
1 : 200

- Tegnforklaring**
- Planlagt bygning
 - Eksisterende bygninger
 - Eksisterende veien
 - Grøntareal
 - Tilkomsvei
 - Måleavstandlinje
 - Høydekurve
 - Snitthenvisning
 - Inngang til bygningen
 - Tomtegrense
 - Asfaltert utemråde

Snitt R

RIB HUS
REKNES BYGGJEVARER L.T.
 Skoleg. 5860 Reines, ved landa. 9911 Indre
 Tlf: 56 96 60 00 - Fax: 56 96 60 61
 FRA GRUNNMUR TIL FERDIG HUS

UTARBEIDET AV:	INGR. JOHANNES MAGNUSSEN	Gr. nr. B. nr.:	
TILTAKSNAVER:	INGER JOHANNES MAGNUSSEN	BYGGEREKLASS:	KOMMUNE
	STEINAR RYDLAND		


M
mundus

TEGN. INNHOLD:	SITUASJONSRISNAN	MALESTORLEK:	1 : 200
PROSJEKT:	GENERASJONSBOLIG	PROSJEKT NR.:	
ARKITEKT:		DATE:	14/09/2018
		TEGN.:	
		REV.:	
		TEGN. NR.:	

tiltaka eks. ledninger

*X = utv. stoppekran
32 vann*

Areal BYA		Areal BRA	
Garnie BYA	71,8m ²	Beskrivelse:	Areal:
NYTT BYA	130,3m ²	Kjeller	61,2m ²
TOTAL	202,1m ²	Zoug	65,1m ²
		TOTAL Garnie BRA	185,3m ²
		NYTT BRA 1. og 2. etg.	118m ²
		NYTT BRA 2. og 3. etg.	40m ²
		NYTT BRA 3. etg. (Terrasse)	52,7m ²
		TOTAL	341,3m ²
		Garnie + NYTT BRA (Terrasse 69,9m ²)	

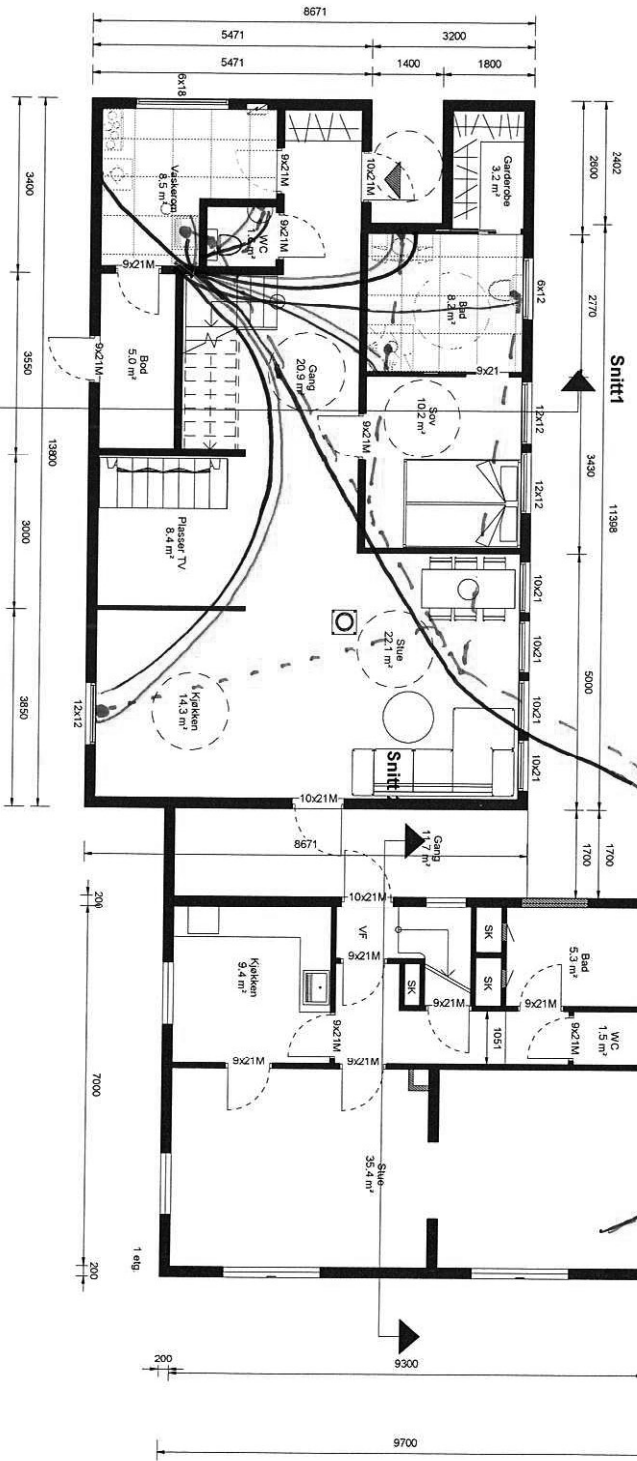

TOTALT AREAL 1. etg. 93,2 m²
TOTALT AREAL 2. etg. 103,3 m²


Stendal VVS AS
Blombakken 1 - 5911 ALVERSUND
E-post: stan-vvs@online.no
Org.nr. 980 626 180


RIB HUS
REKNES BYGGJEVÅRER L.T.
Stokke, 3966 Hordland - ved Indre, syv. Indre
Tlf: 56 96 60 00 - Fax: 56 96 60 61
FRÅ GRUNNMUR TIL FERDIG HUS

UTARBEIDET AV: **INGER JOHANN MAGNUSSEN**
BYGGERE: **STEINAR RYD/LAND**
KOMMUNE: **Garnie**

Mundus

TEGN. INNHOLD: **Plan 1. etg**
PROSJEKT: **TILBVG**
ARKITEKT: **29.11.18**
TEGN. REV. TEGN.NR.

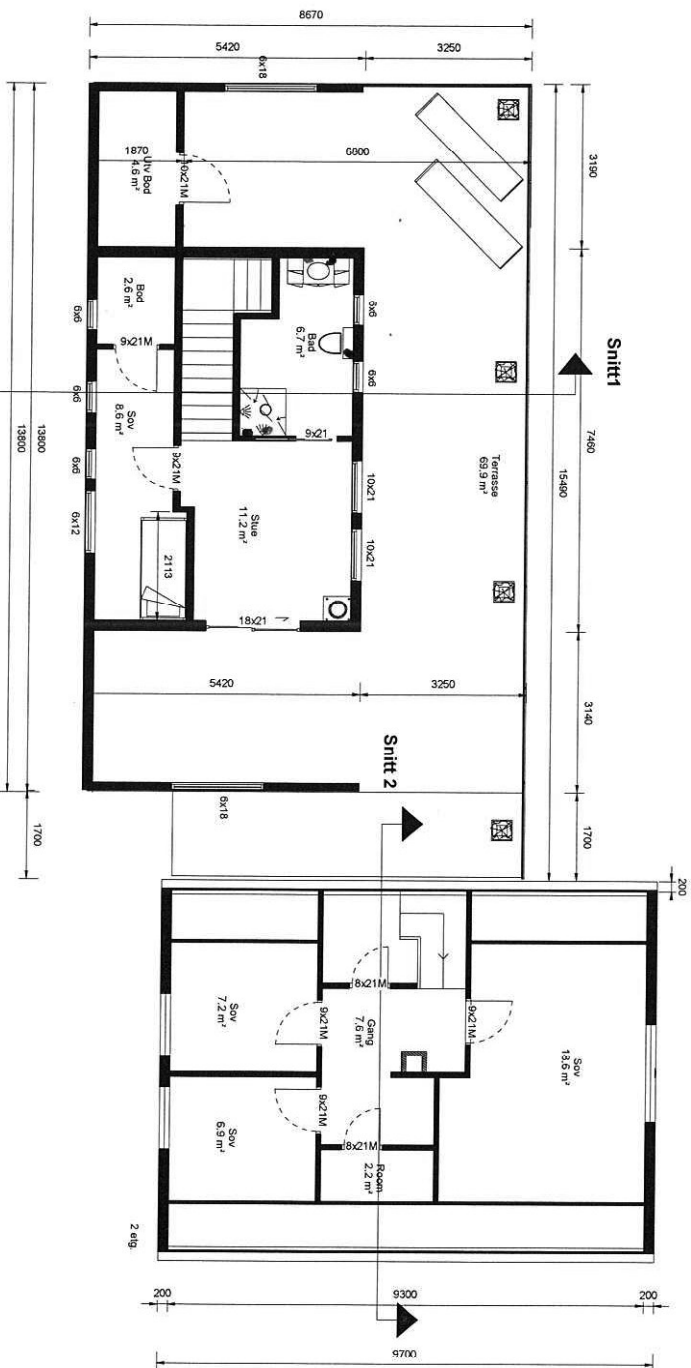


Stendal VVS AS
 Blombakken 1 - 5911 ALVERSUND
 E-post: sten-wvs@online.no
 Org.nr. 980 626 180


REKKNES BYGGJEVÅRER L.T.
 Smbro, 5966 Hestland - avel, ludeite, sbr, ludeite
 Tlf: 56 16 60 60 - fax: 56 16 60 61
 F.R.A. GRUNNMUR TIL FERDIG HUS

UTARBEIDET AV:	TILTAAGSHAVER:	G. nr/b. nr:
	INGER JOHANN MAGNUSSEN STEINAR RYLAND	
BYGGJEVÅRER:	KOMMUNE:	


Mundus

TEGN. INNHOLD:	Plan 2. og	MÅLSTOKK:
PROSJEKT:	TILBYGG	1 : 100
ARKITEKT:		PROSJEKT NR:
DATE:	29/11/18	TEGN. NR:
TEGN:		
REV:		