


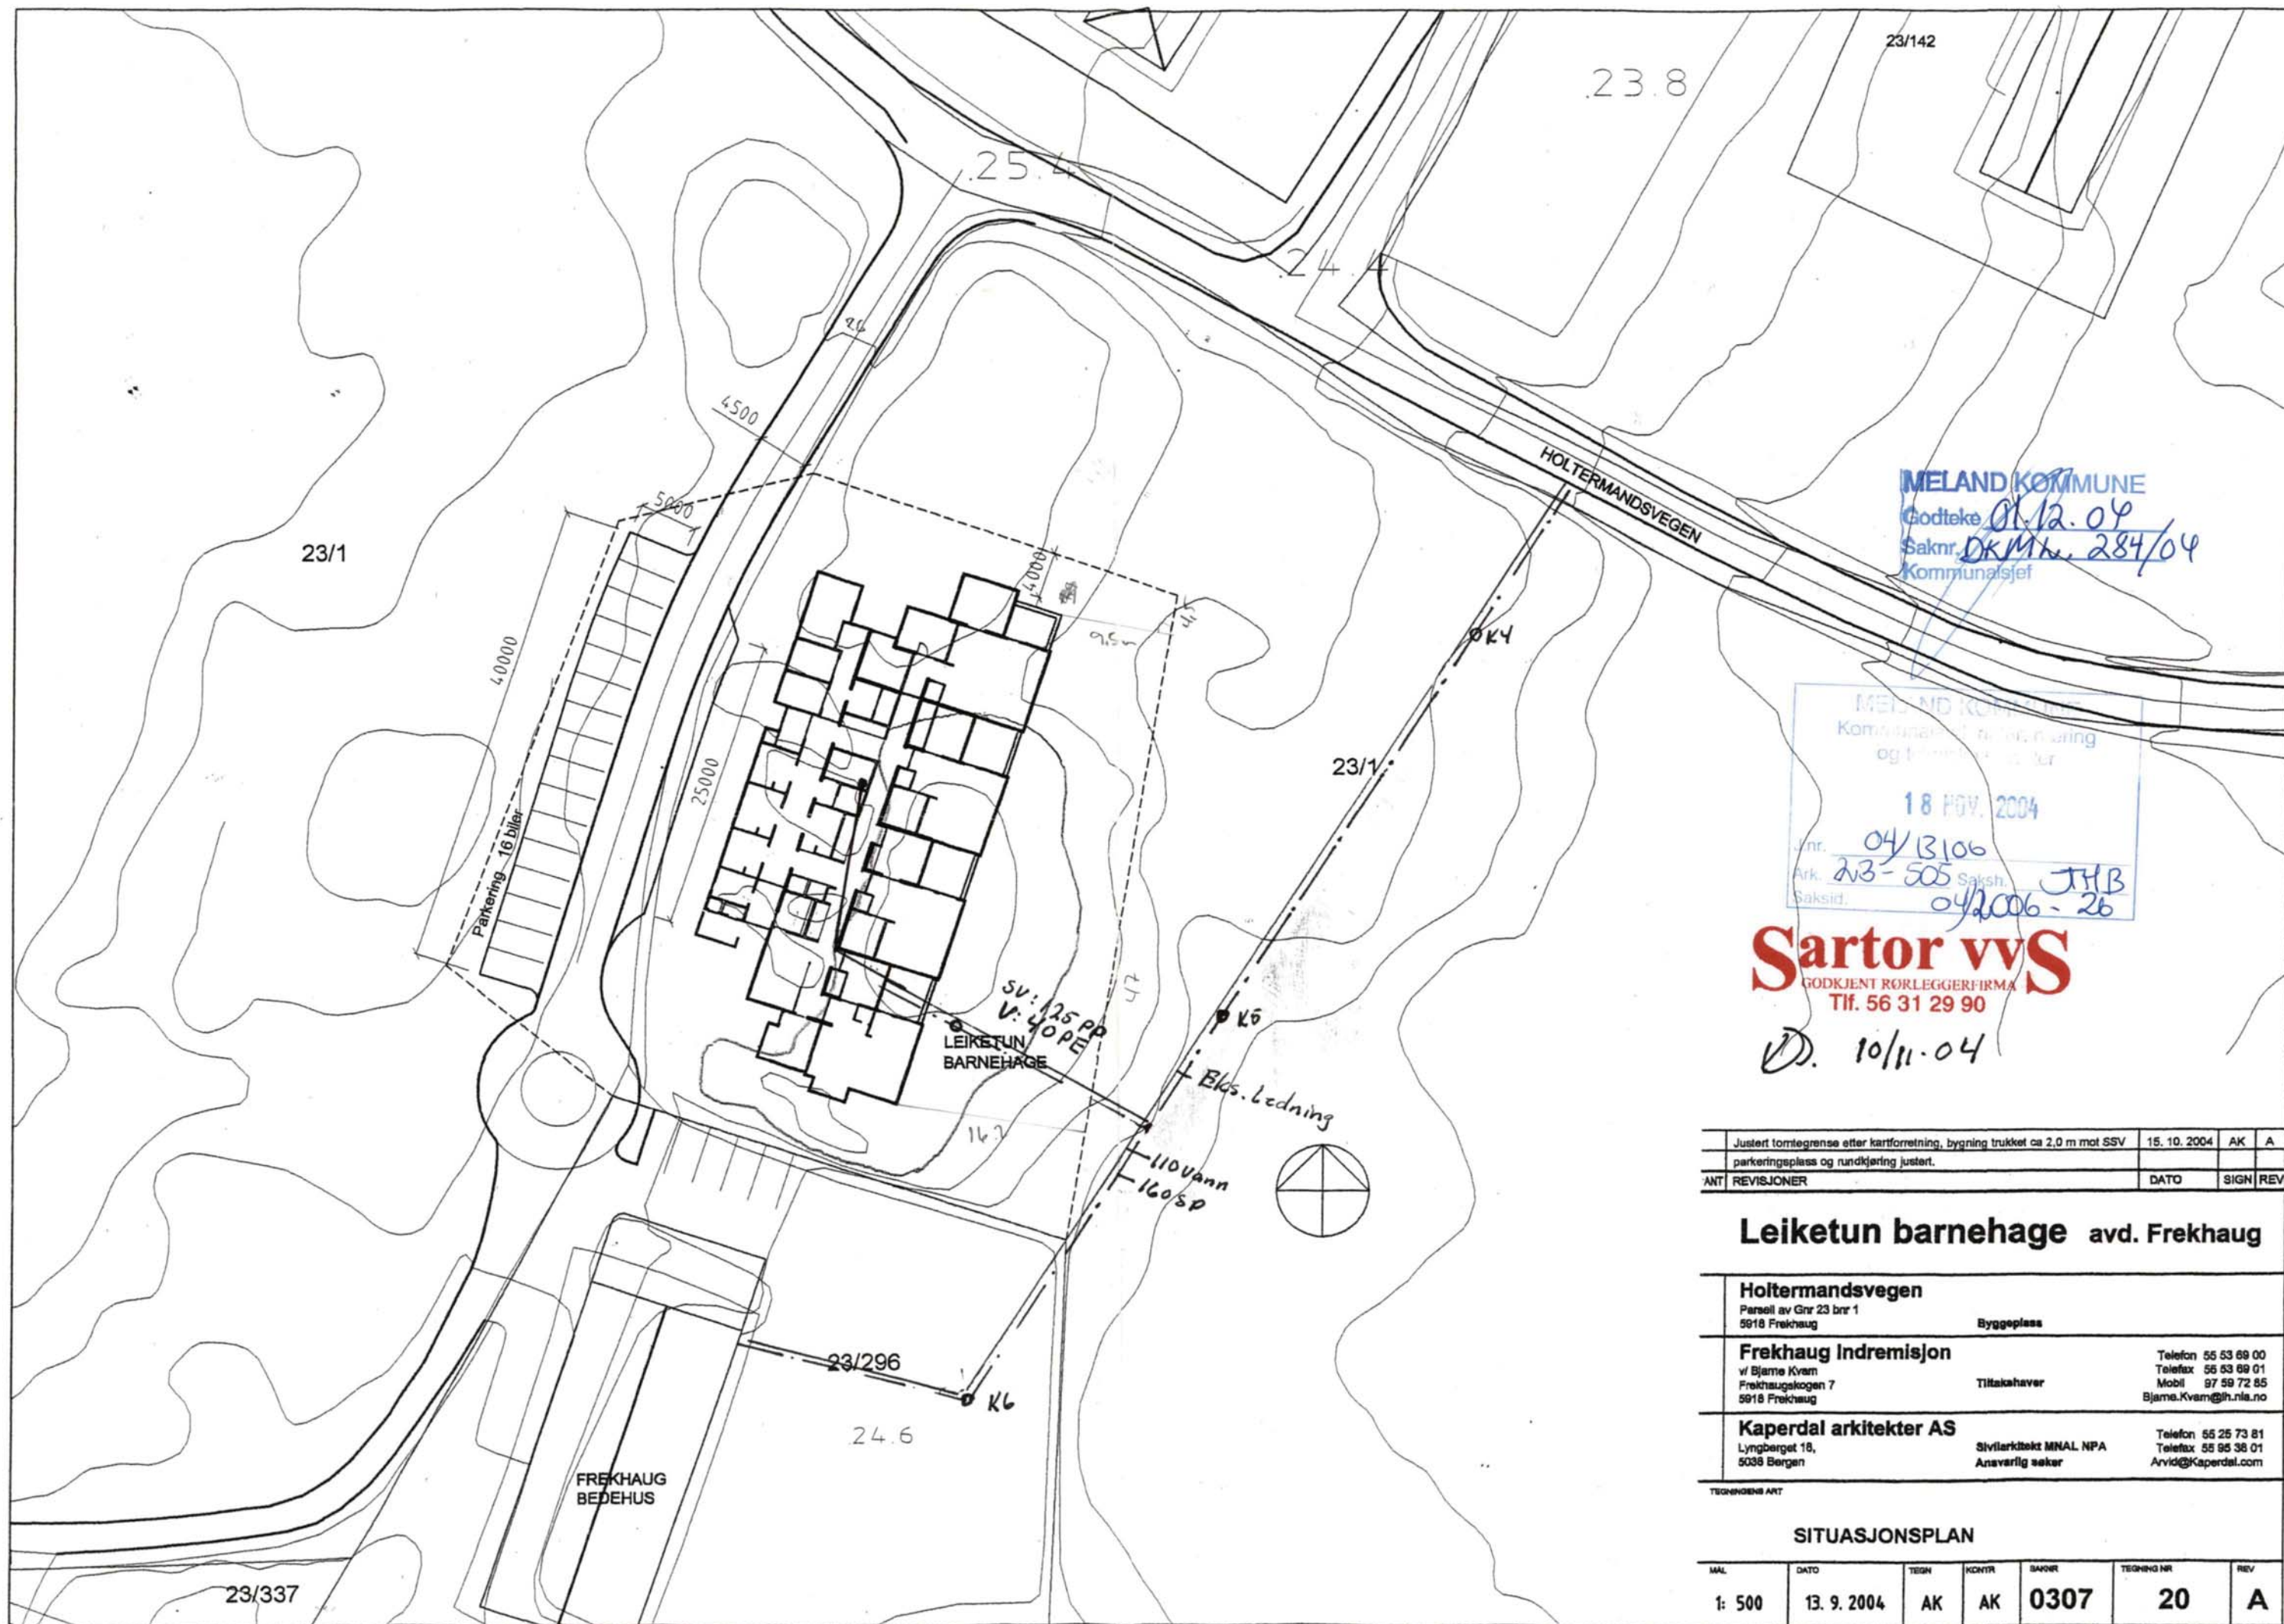

MELAND KOMMUNE
Godteke 01.12.04
Saknr. DKM. 284/04
Kommunalsjef

MELAND KOMMUNE
18 NOV. 2004
Jnr. 04/13106
Ark. 23-505 Saksh. JHB
Saksid. 042006-26

Sartor vvs
GODKJENT RØRLEGGERFIRMA
Tlf. 56 31 29 90

D. 10/11.04

Justert tomtegrense etter kartforretning, bygning trukket ca 2,0 m mot SSV	15. 10. 2004	AK	A
parkeringsplass og rundkjøring justert.			
ANT REVISJONER	DATO	SIGN	REV

Leiketun barnehage avd. Frekhaug

Holtermannsvegen Parsell av Gnr 23 bnr 1 5918 Frekhaug	Byggeplass
Frekhaug indremisjon v/ Bjarne Kvam Frekhaugskogen 7 5918 Frekhaug	Tiltakshaver Telefon 55 53 69 00 Telefax 55 53 69 01 Mobil 97 59 72 85 Bjarne.Kvam@h.nla.no
Kaperdal arkitekter AS Lyngberget 18, 5038 Bergen	Sivilarkitekt MNAL NPA Ansvarlig søker Telefon 55 25 73 81 Telefax 55 55 38 01 Arvid@kaperdal.com

TEGNERENS ANT

SITUASJONSPLAN

MAL	DATO	TEGN	KONTR	SAKNR	TEGNER NR	REV
1: 500	13. 9. 2004	AK	AK	0307	20	A