


Avtale om gjerde

Dette er en avtale mellom Strandvegen 67, Gnr. 135 / Bnr. 188 og Strandvegen 65 Gnr. 135 / Bnr. 367 om at deler av gjerde byttes til gjennomsiktig gjerde slik at siktlinjer fra Strandvegen 67 blir ivaretatt.

Område hvor gjerde må byttes er markert med grønt.

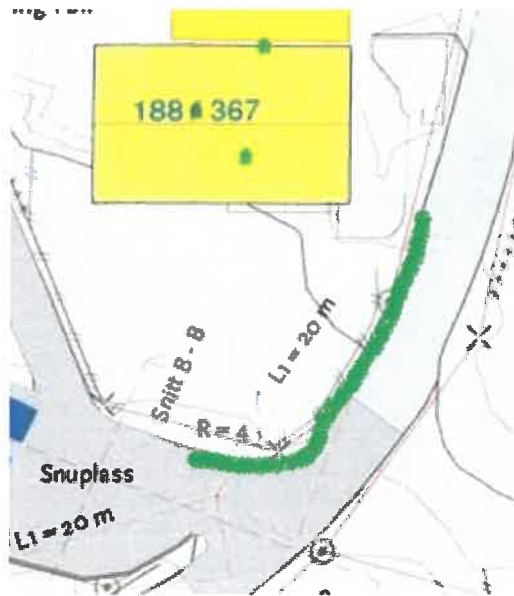

Kostnadene og utførelsen ved nytt gjerde tilfaller i sin helhet Strandvegen 67.

Som motytelse for ulempen dette medfører vil Strandvegen 67 frasi seg vegretten over Strandvegen 65, slik den står i Grunnboken.

Knarvik 19/5 2020

For Strandvegen 67, 188/135

Marit Midtgård

Frode N Knutsen

Frode Knutsen
Marit Midtgård

for Strandvegen 65. 188/367

Sonja Helene Olsen

Jahn Tore Breivik

Sonja Helene Olsen
Jahn Tore Breivik