17.6.2020

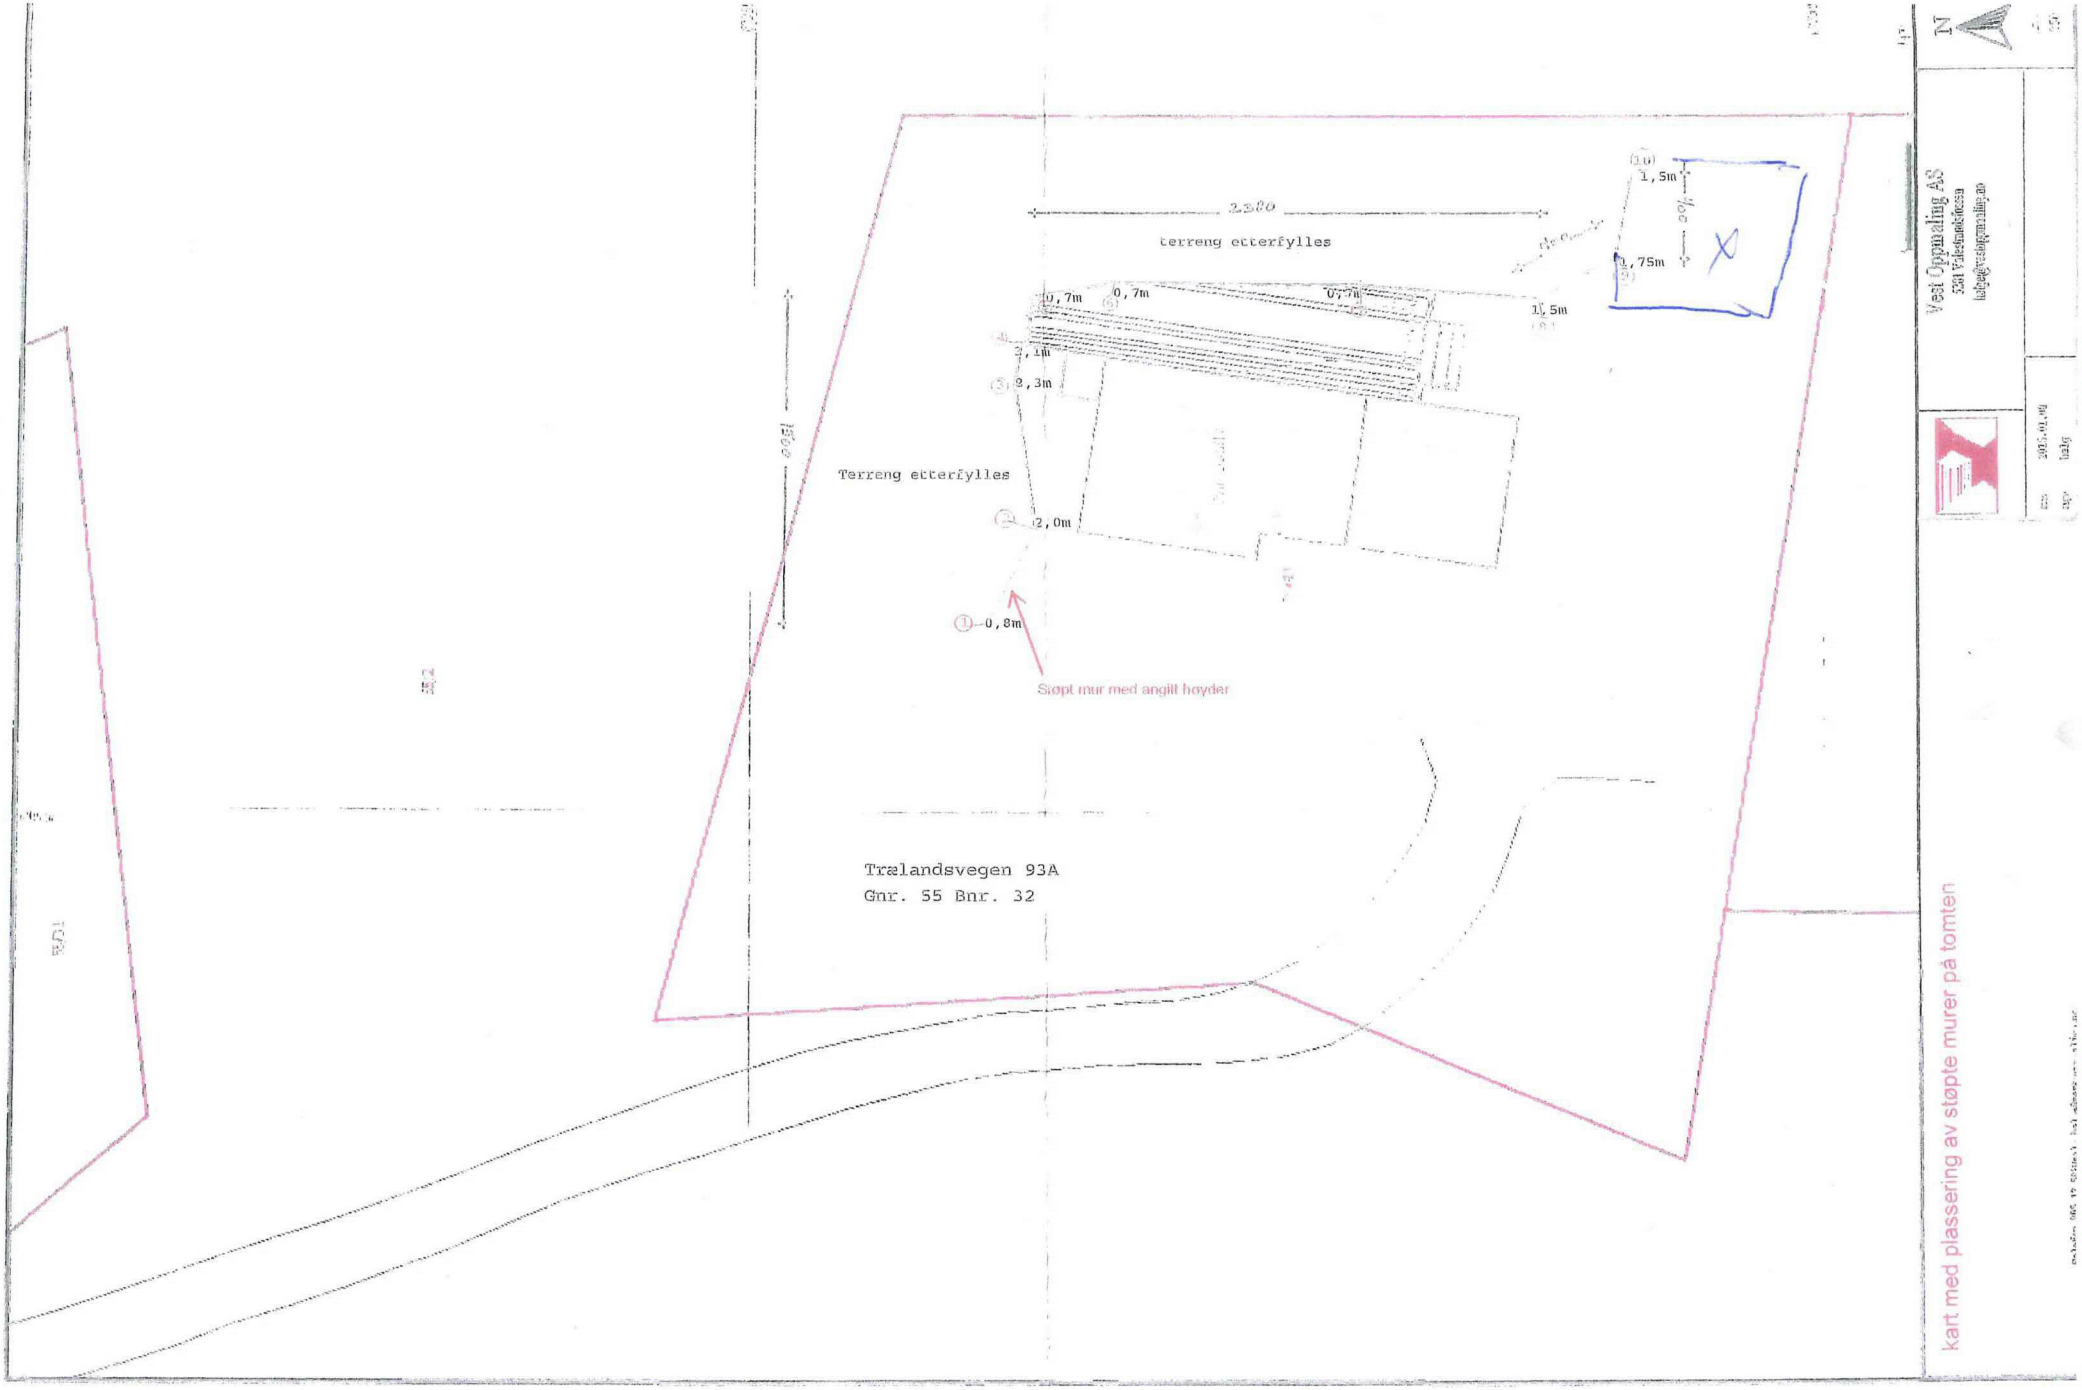
terreng etterfylles
0,7m
0,7m
0,7m
1,5m
1,1m
2,3m
Terreng etterfylles
2,0m
-0,8m
Støpt mur med angitt høyder
1,5m
1,75m
Trælandsvegen 93A
Gnr. 55 Bnr. 32
Vest Oppmåling AS
Kart med plassering av støpte murer på tomten