


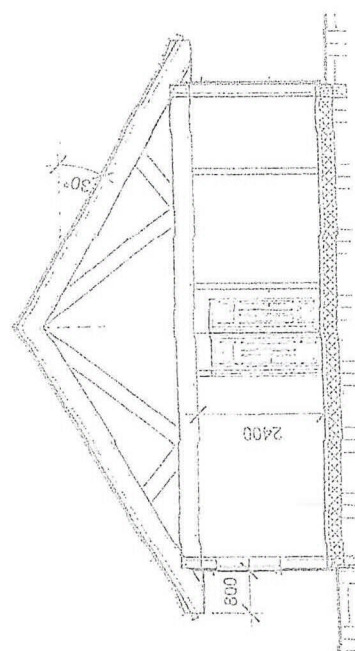

Planlægning Torsdag 19
for og efter tilfuge
Tilfuge marked med rodt.

Stine og Sami Alp

Malestich