

Nabovarsel

sendes til berørte naboer og gjenboere

Ved riving skal kreditorer med pengeheftelser i eiendommen varsles, pbl § 21-3

Nullstill



Vedlegg 5

Til (nabo/gjenboer)
Gitt til alle naboer
se kvittering nabovarsel/

Som eier/fester av:			
Gnr.	Bnr.	Festenr.	Seksjonsnr.
Eiendommens adresse			

Tiltak på eiendommen:			
Gnr.	Bnr.	Festenr.	Seksjonsnr.
22	219		
Eiendommens adresse			
Tjørnavegen 19			
Postnr.		Poststed	
5918		Frekhaug	
Kommune			
ALVER			
Eier/fester			
Stine og Sami Alp			

Det varsles herved om			
☐ Nybygg	☐ Anlegg	☐ Endring av fasade	☐ Riving
☒ Påbygg/tilbygg	☐ Skilt/reklame	☐ Innhegning mot veg	☐ Bruksendring
☐ Midlertidig bygning, konstruksjon eller anlegg	☐ Antennesystem	☐ Oppretting/ending av matrikkelenhet (eiendomsdeling) eller bortfeste	☐ Annet
Dispensasjon etter plan- og bygningsloven kapittel 19			
☐ Plan- og bygningsloven med forskrifter	☐ Kommunale vedtekter	☐ Arealplaner	☐ Vegloven
			Vedlegg nr. B -

Arealdisponering	
Sett kryss for gjeldende plan	
☐ Arealdel av kommuneplan	☐ Reguleringsplan
☒ Bebyggelsesplan	
Navn på plan	

Beskriv nærmere hva nabovarslet gjelder
Tilbygg mindre enn 15m² øst. Arbeidsrom.
Vedlegg nr. Q -


Spørsmål vedrørende nabovarsel rettes til			
Foretak/tiltakshaver			
Stine og Sami Alp			
Kontaktperson, navn	E-post	Telefon	Mobil
Sami Alp	stineherland@live.no	41516140	
Søknaden kan ses på hjemmeside: (ikke obligatorisk):		40062397	

Merknader sendes til	
Eventuelle merknader skal være mottatt innen 2 uker etter at dette varsel er sendt. Ansvarlig søker/tiltakshaver skal sammen med søknad sende innkomne merknader og redegjøre for ev. endringer.	
Navn	Postadresse
Stine og Sami Alp	Tjørnavegen 19
Postnr.	E-post
5918	stineherland@live.no
Poststed	
Frekhaug	

Vedlegg	Beskrivelse av vedlegg	Gruppe	Nr. fra - til	Ikke relevant
Dispensasjonssøknad/vedtak		B	—	☐
Situasjonsplan	Vedlegg 1	D	—	☐
Tegninger snitt, fasade	— 2	E	—	☐
Andre vedlegg Planlegging	— 3	Q	—	☐

Underskrift	
Sted	Dato
Frekhaug	7/6-20
Underskrift ansvarlig søker eller tiltakshaver	
Sami Alp	
Gjentas med blokkbokstaver	
SAMI ALP	

Vedlegg 1

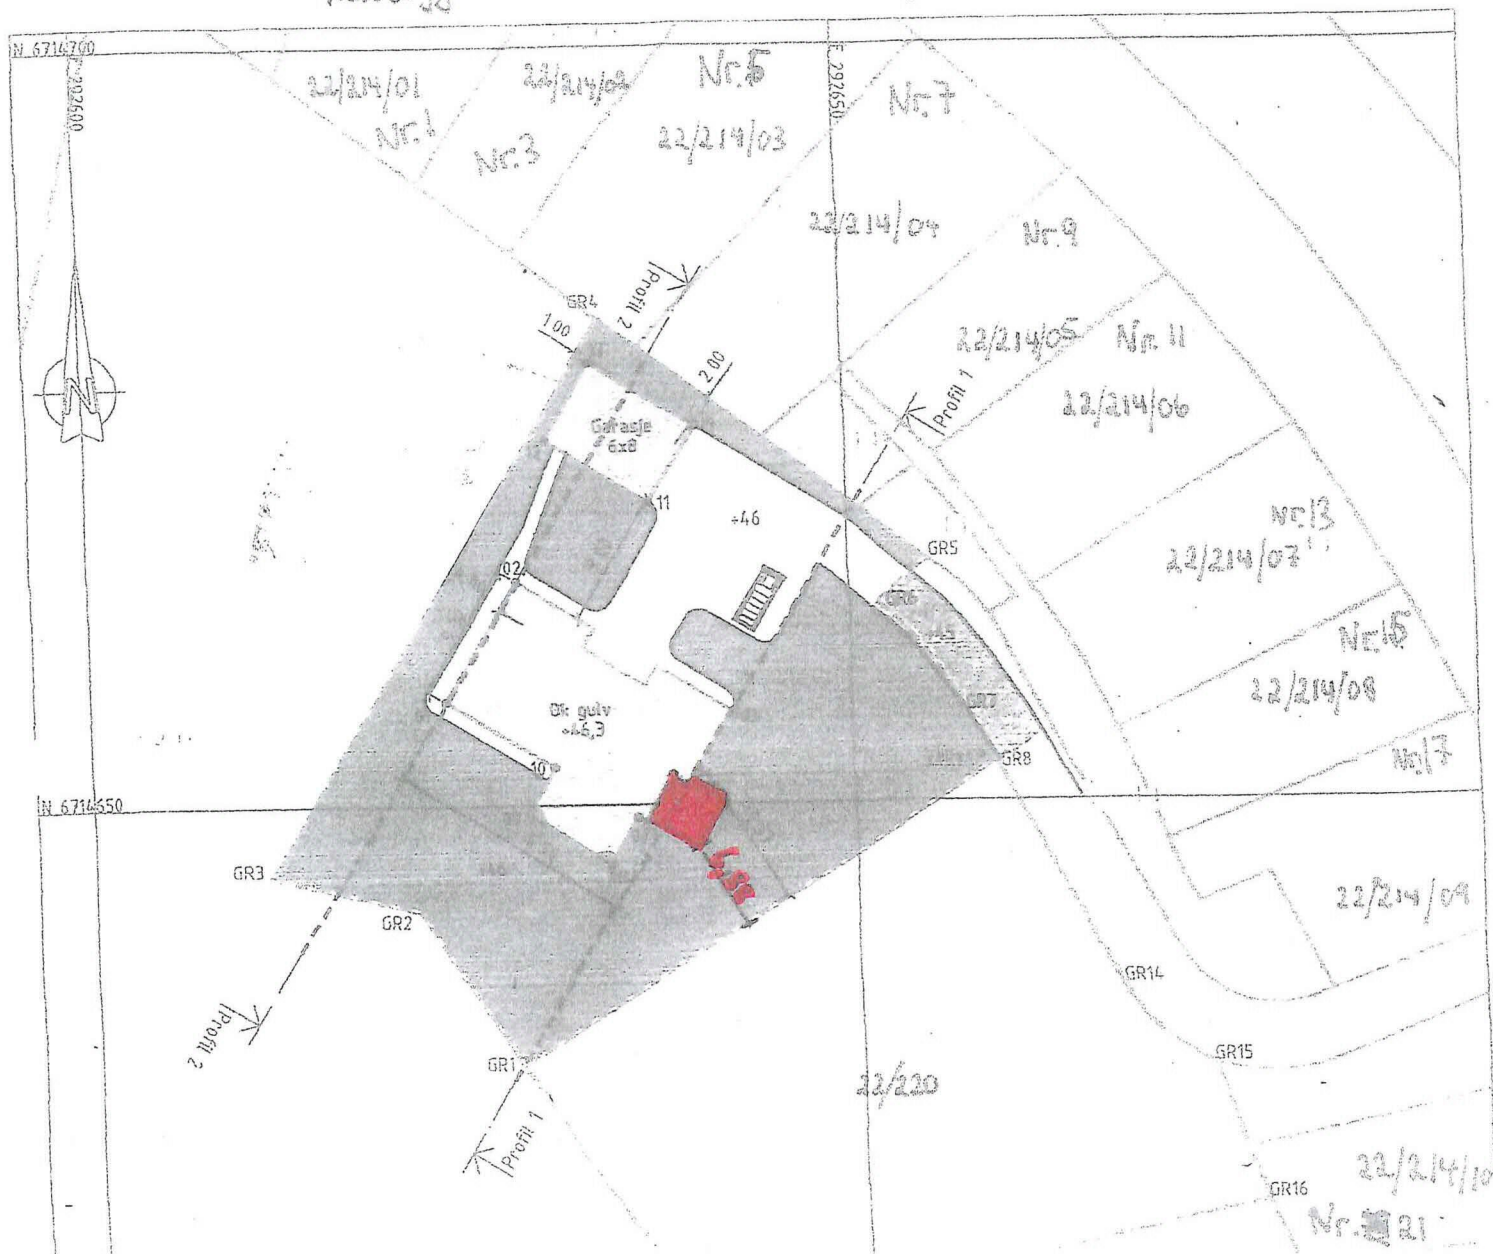


Tilbygg og ny avstand
til nabo markert med rødt

Situasjonsplan


22/219 Tjørnovegen 19

Stine og Sami Alp


Vedlegg 2

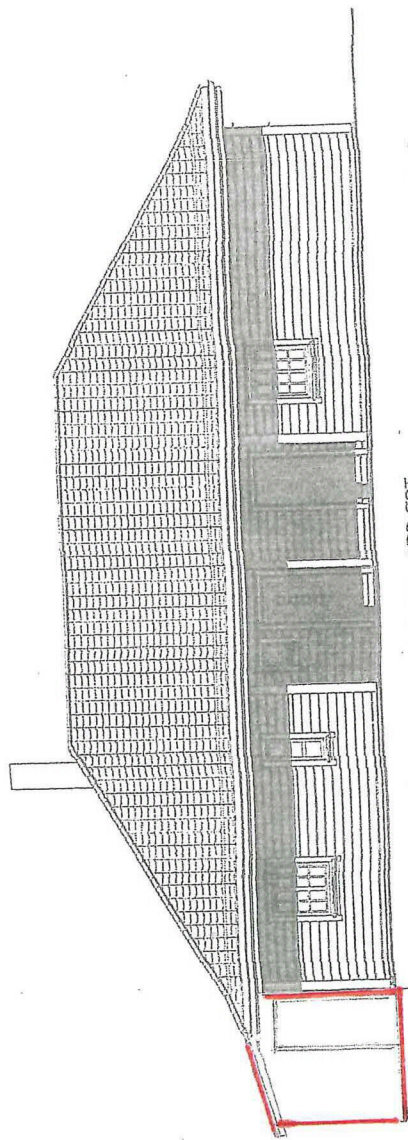


FASADE NORD ØST

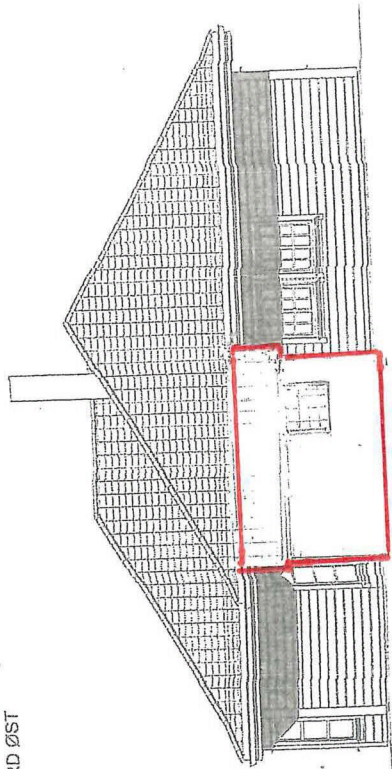

FASADE ØST

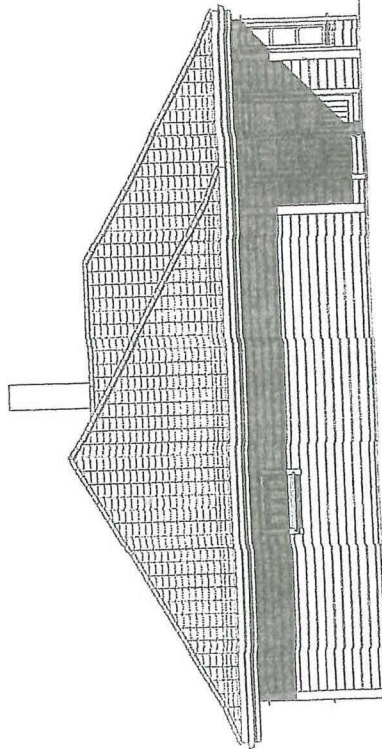

FASADE VEST

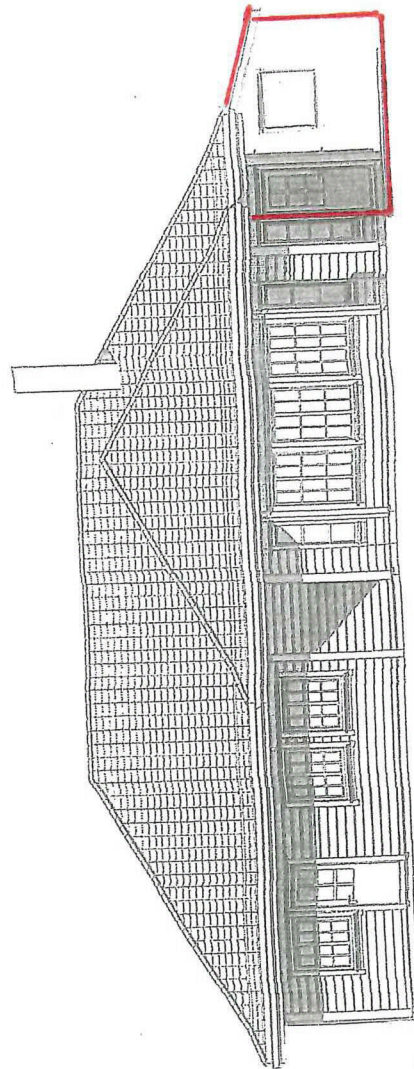


FASADE SØR VEST

Fasader Tjørnavegen 19
etter tilbygg
Tilbygg markert med rødt.

Stine og Sami Alp

Målestokk 1:146

SNITTS

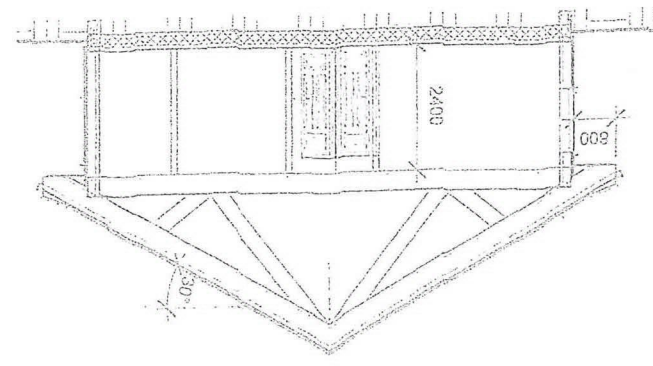


