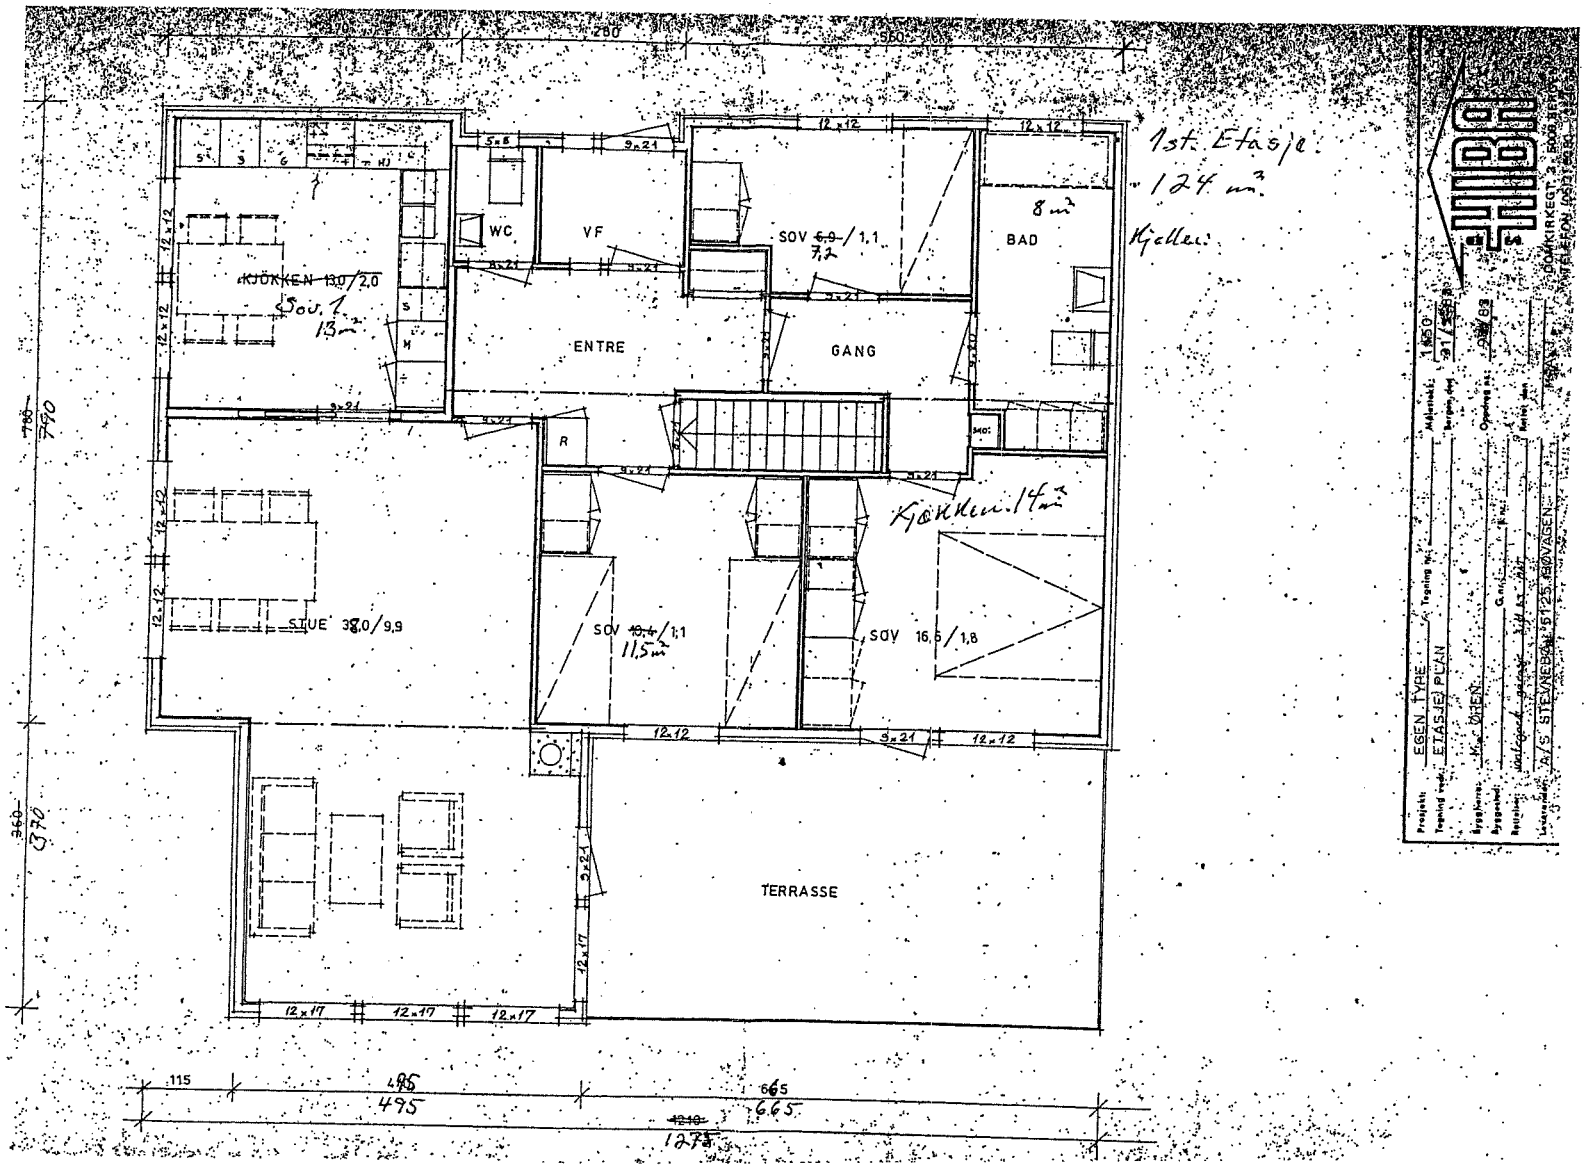
KJØKKEN 13,0/2,0
Sov. 1
13 m²
WC
VF
SOV 6,9/1,1
7,2
BAD
8 m²
ENTRE
GANG
R
MO
STUE 38,0/9,9
SOV 10,4/1,1
11,5 m²
SOV 16,5/1,8
Kjøkken 14 m²
TERRASSE
1st. Etasje:
124 m²
Kjeller:
EGEN TYPE
ETASJE PLAN
M. ØHEN
A/S STEVNEBRA 51125 ÅGOVAGEN

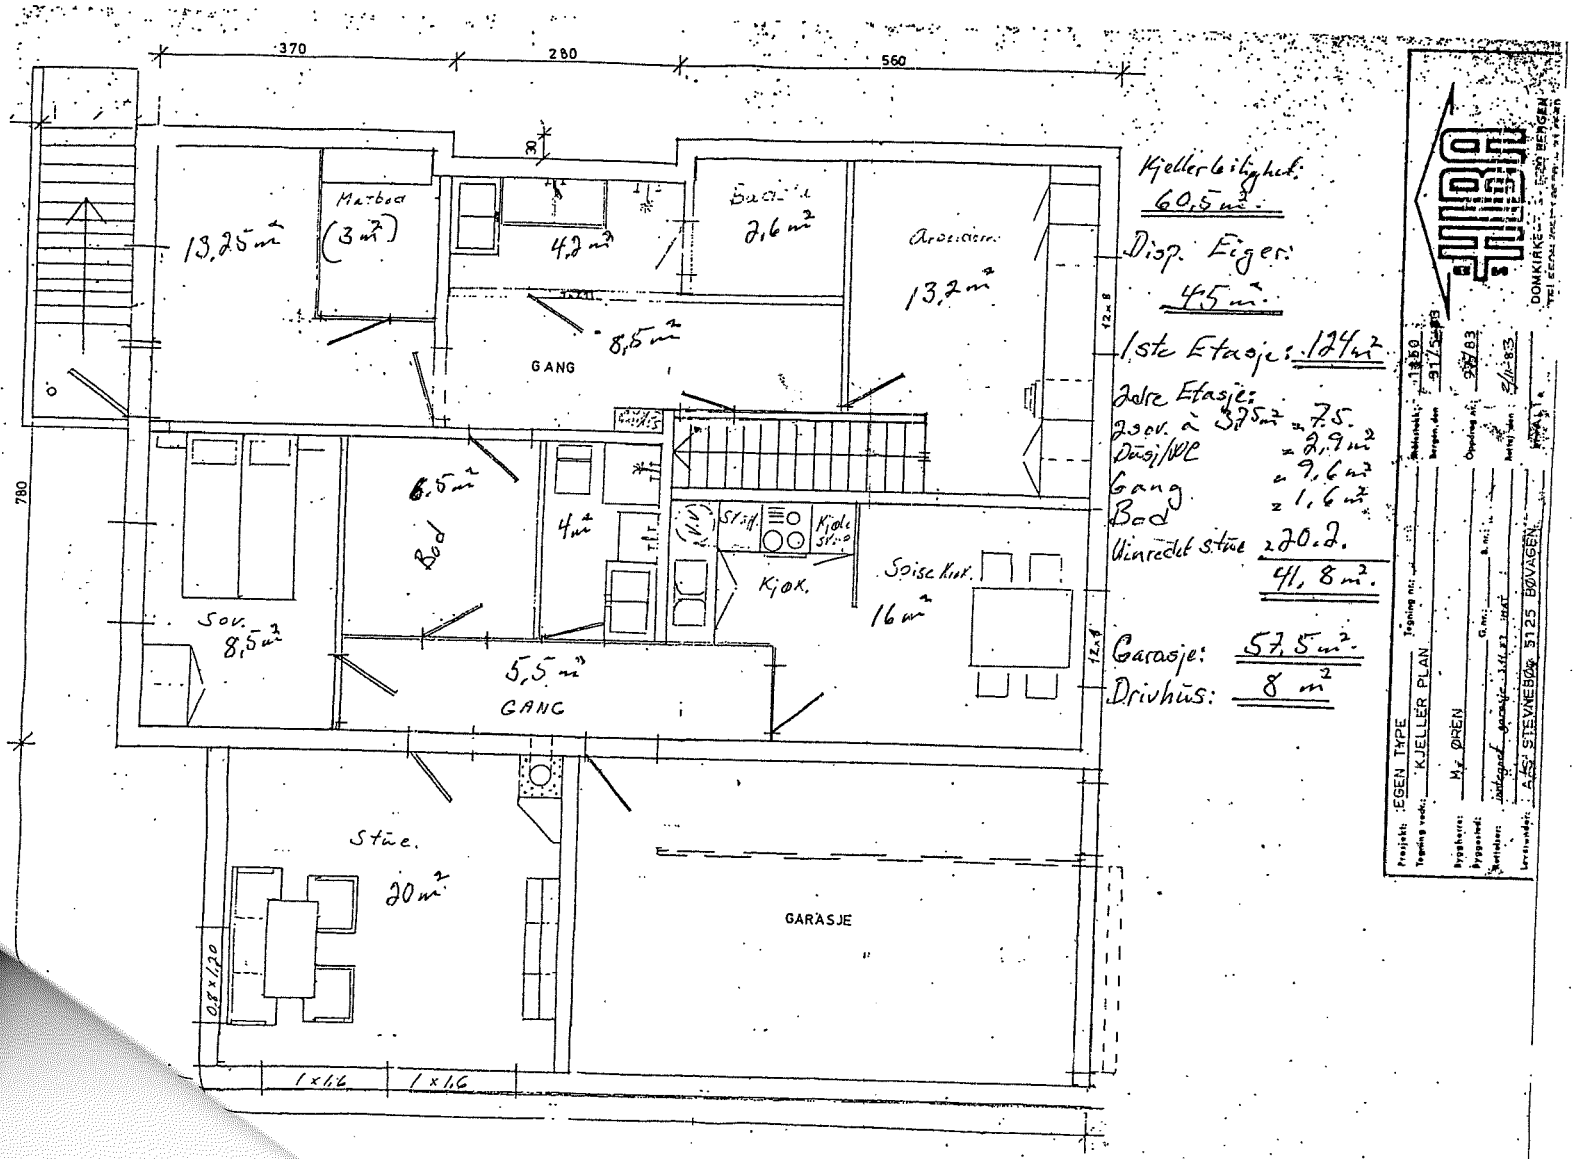
370
280
560
780
13,25 m²
Matbod
(3 m²)
4,2 m²
2,6 m²
13,2 m²
8,5 m²
GANG
6,5 m²
Bod
4 m²
Kjøk.
Soisc. Kjøk.
16 m²
Sov.
8,5 m²
5,5 m²
GANG
Stue.
20 m²
GARASJE
1 x 1,6
1 x 1,6
Kjellerleilighet:
60,5 m²
Disp. Eiger:
45 m²
1ste Etasje: 124 m²
2dre Etasje:
2 sov. à 3,75 m² = 7,5
Dusj/WC = 2,9 m²
Gang = 9,6 m²
Bod = 1,6 m²
Utnyttet stue 20,2
41,8 m²
Garasje: 57,5 m²
Drivhus: 8 m²
DOMKIRKE
BERGEN
Prosjekt: EGEN TYPE
Tegning navn: KJELLER PLAN
Tegning nr:
Bergen, dato
Oppdrag nr.
Dato
Bygningsnr:
Bygningsnavn:
Gnr:
Bnr:
Leveringsadr: A/S STEVNEBOG 5125 BØVAGEN