

# Kartvedlegg til protokoll for oppmålingsforretning

Alver Kommune

N

Eigedom  
202/3

Saks nr  
20208715


Oppdragnr

Rekvirent  
Styve Geir

Forretningsdato  
17/6/2020

Landmålar  
Kjartan Medaas

Målestokk 1:500

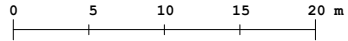

Beskriving/avtalar:

