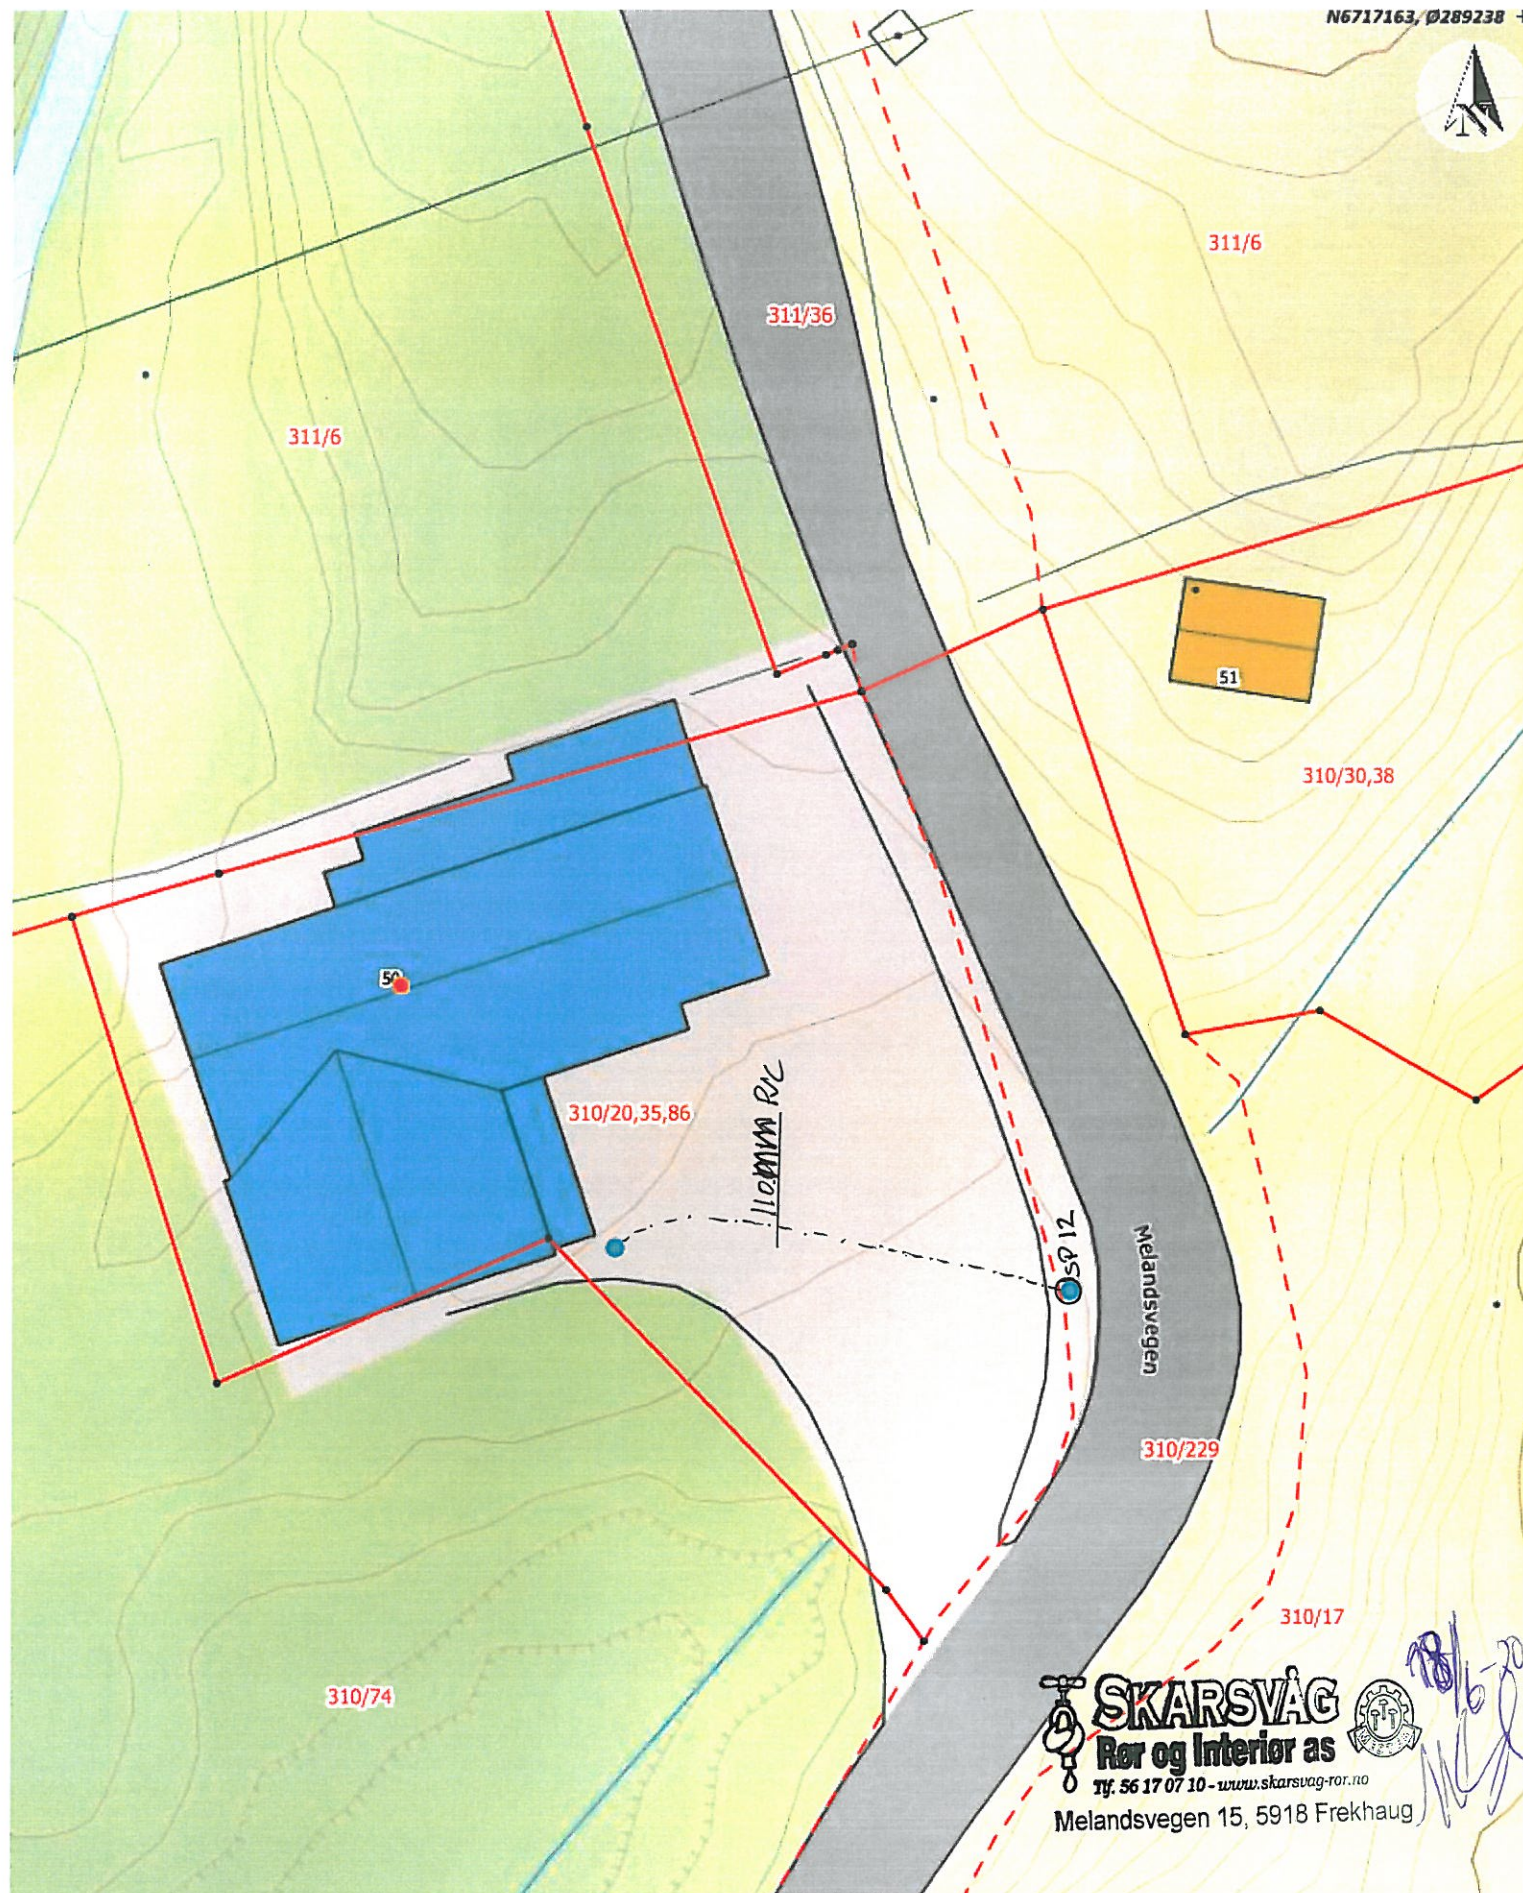




SKARSVÅG
Rør og Interiør as
 Tlf. 56 17 07 10 - www.skarsvag-ror.no
 Melandsvegen 15, 5918 Frekhaug

Situasjonskart -

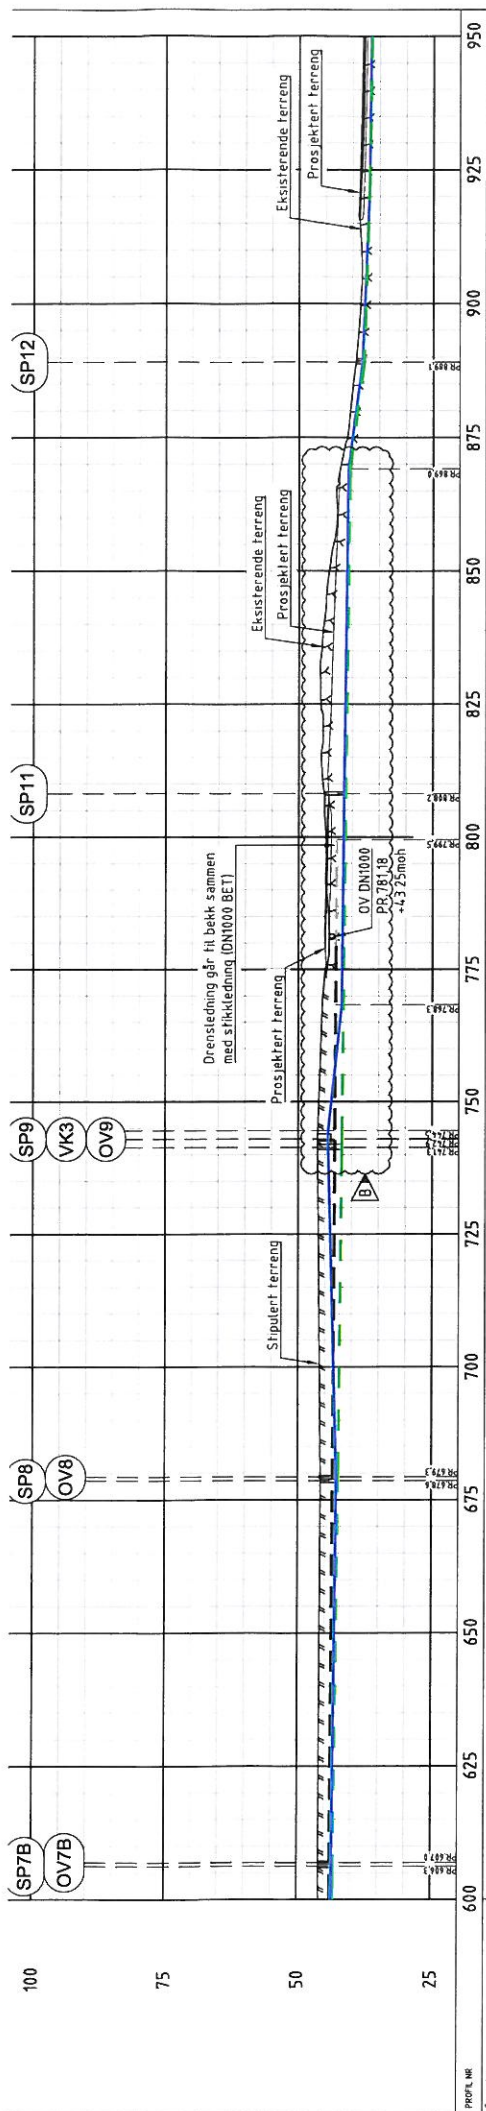
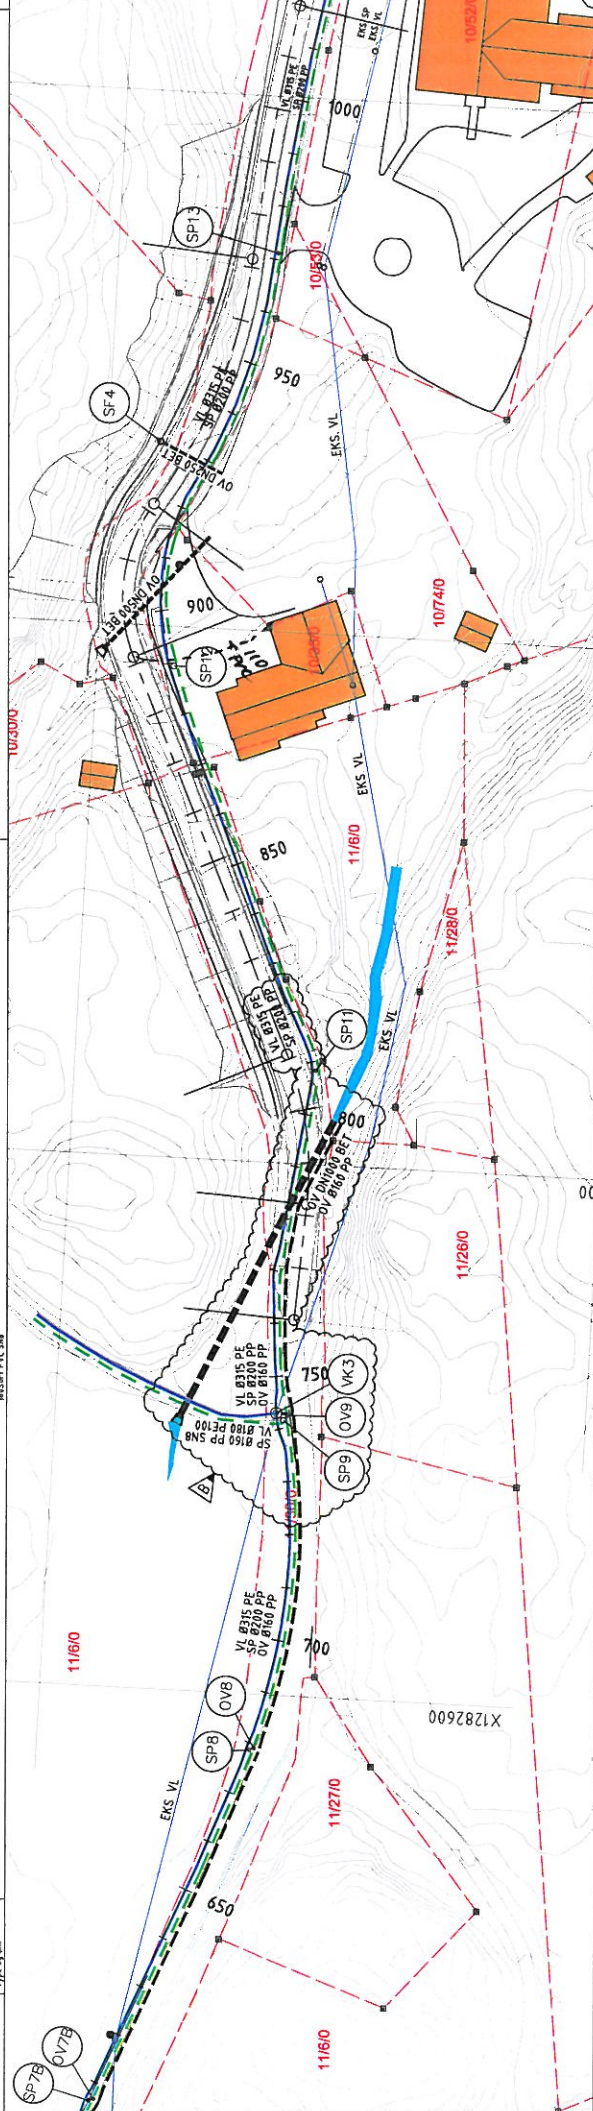
Musikkhallen G.nr. 310 Br. nr 86/74
 Tilknytting off kloakk.

Ndigi.no

Dato: 18-06-2020

Målestokk: 1:350

9m

[illegible][illegible]