


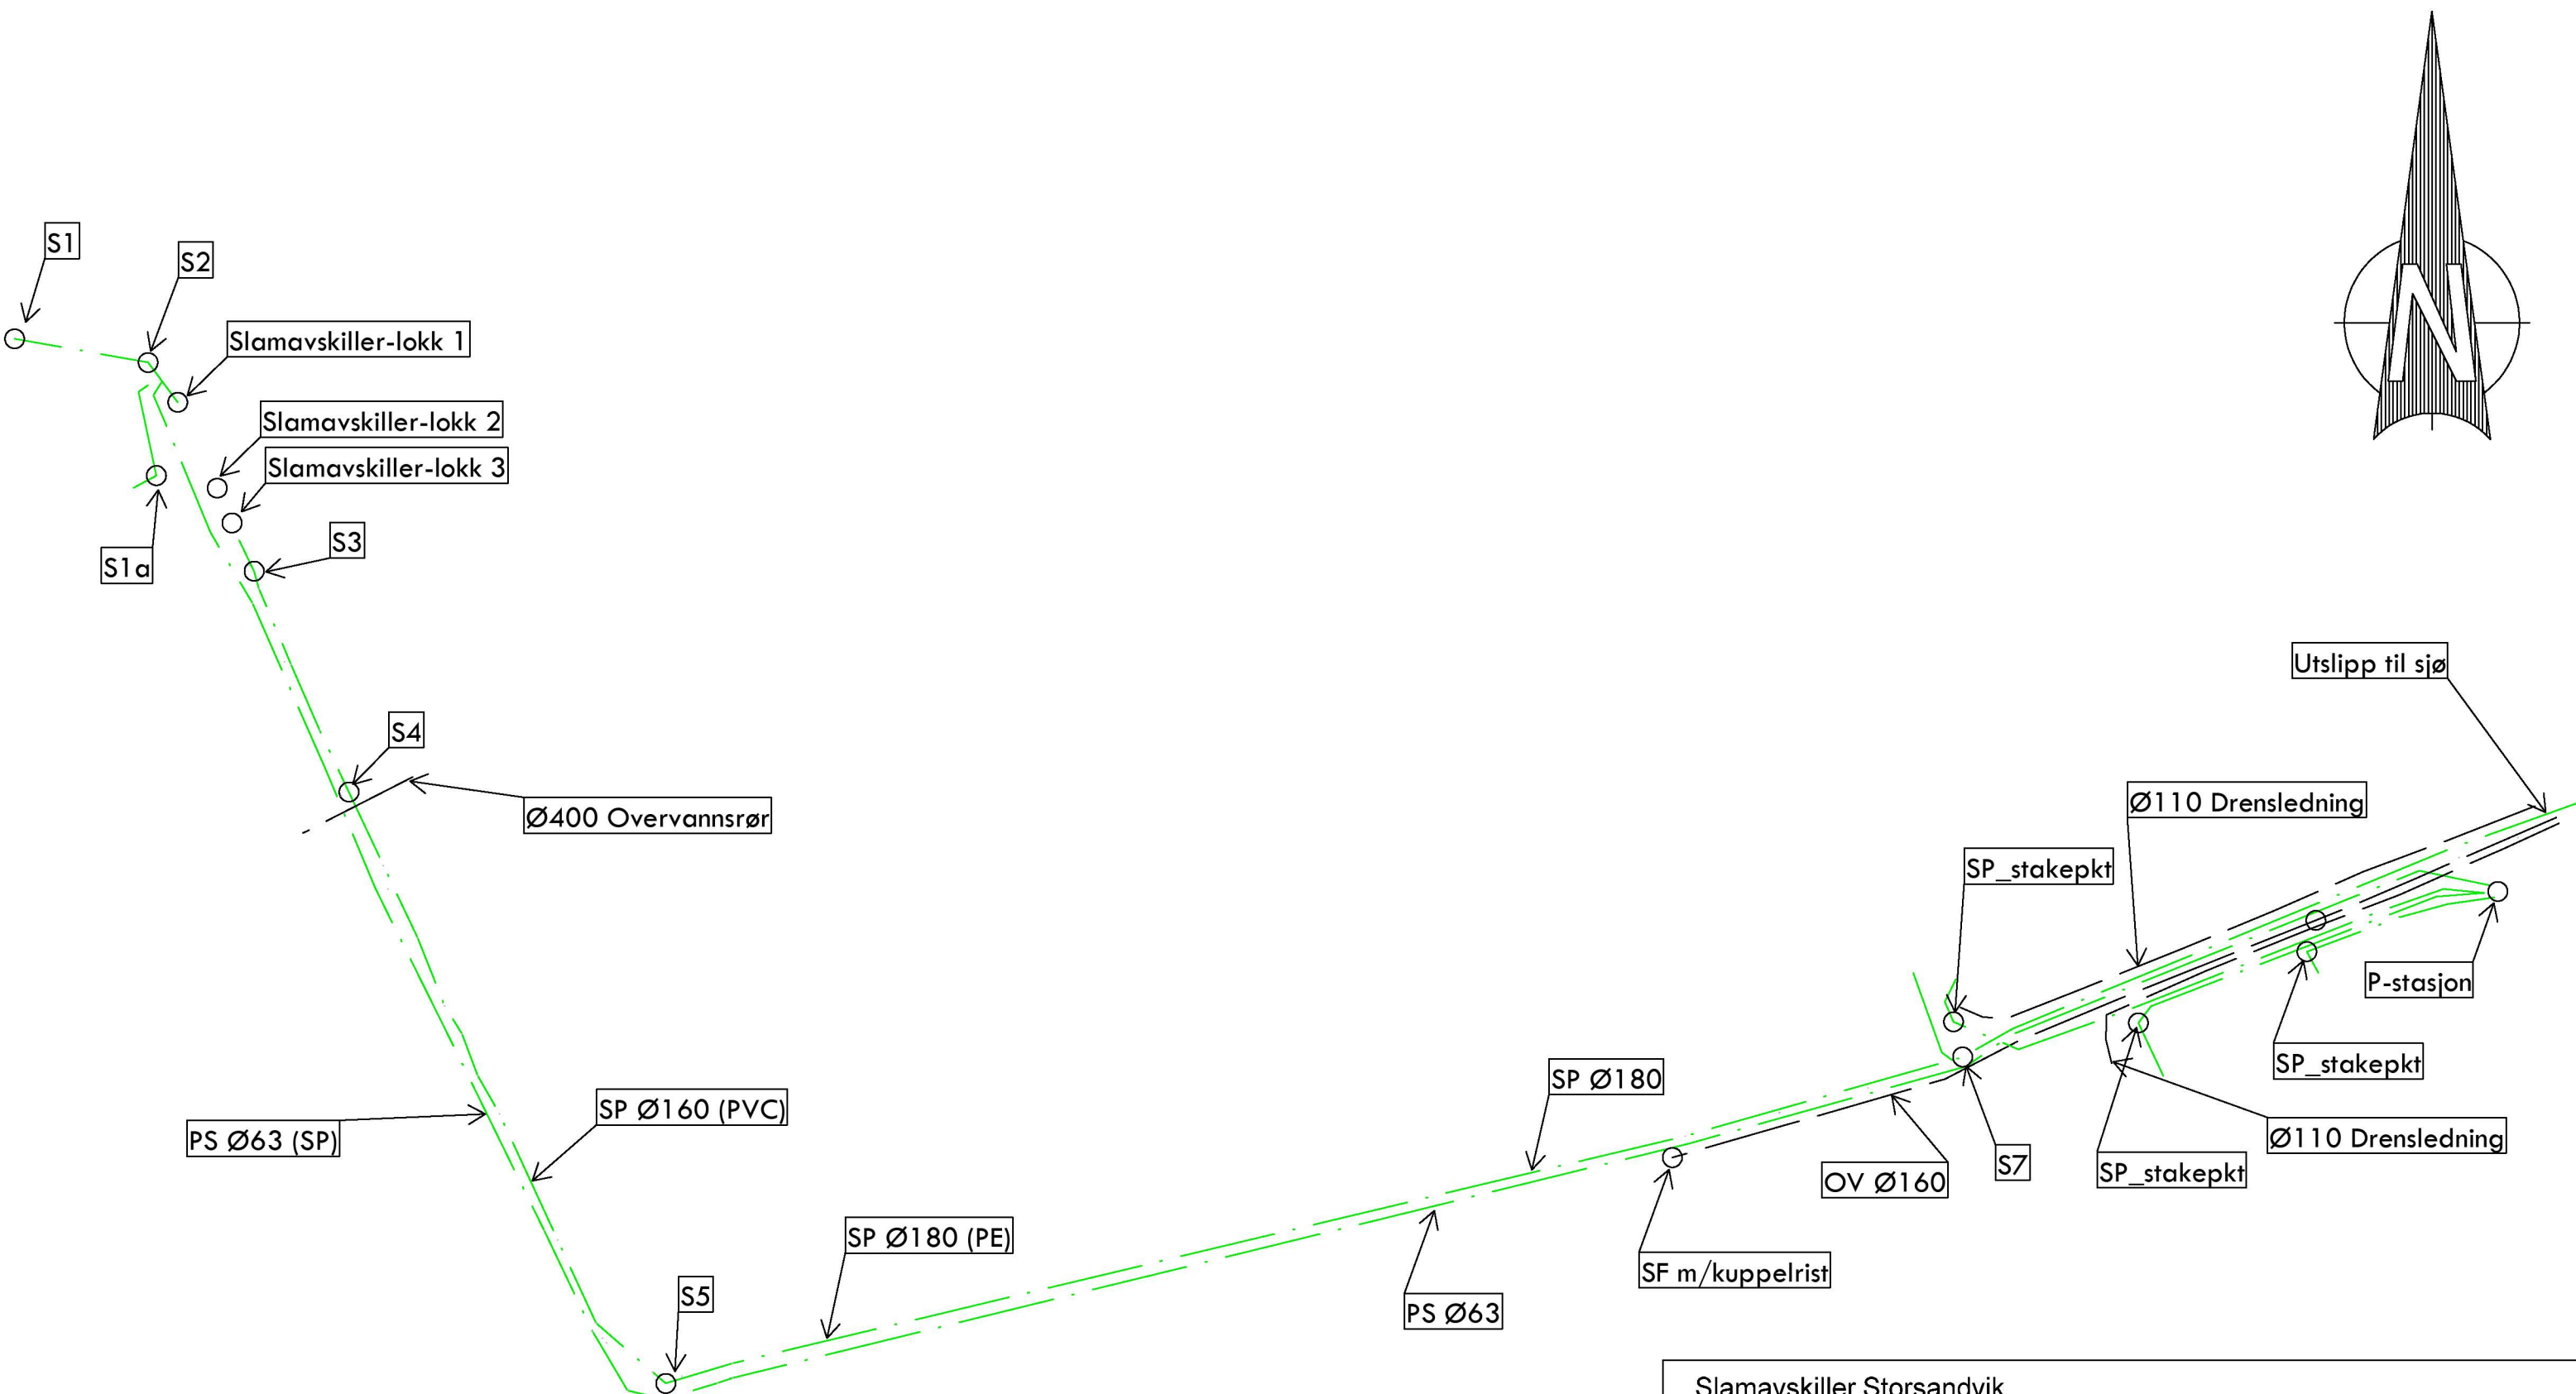

Slamavskiller Storsandvik				
Dato	Konstr./tegnet	Godkjent	Målestokk	Nordhordland Grunn og Betong as Entreprenørforretning
Plantegning Slamavskiller Storsandvik				Erstattet av:
				901
Henvisning:		Beregning:		Slamavskiller Storsandvik