


Teiknforklaring			
	Bustad		Veg
	Garasje		Utomhus/grønt
	Søylar		Teiggrense
	Terrasse		Byggegrense

A	Div justeringer	08.06.2020	sh
Norbøhus, Villanger & Sønner AS Krassnesveien 45 5914 Isdalstveit		Kartvernsnotiser: Kilde for bustad: Alver kommune Kartskala: UTM 32 Euret 89 Hegegrunntegning: N2000 Dato for bustad: 22.04.2020	
Dato	Korner Aegnet	Gradert	Måstokk
19.05.2020	sh		1:500
Situasjonsplan ny bustad Gnr 134, bnr 447, Hilland Tiltakshavarar: Elisabeth og Geir Tonning		Ertebrev for	Erstøttel av
		911	
Henvisning		Beskriving	Alver kommune

Hjelmås
VVS a/s


P.Hj 19/6.20

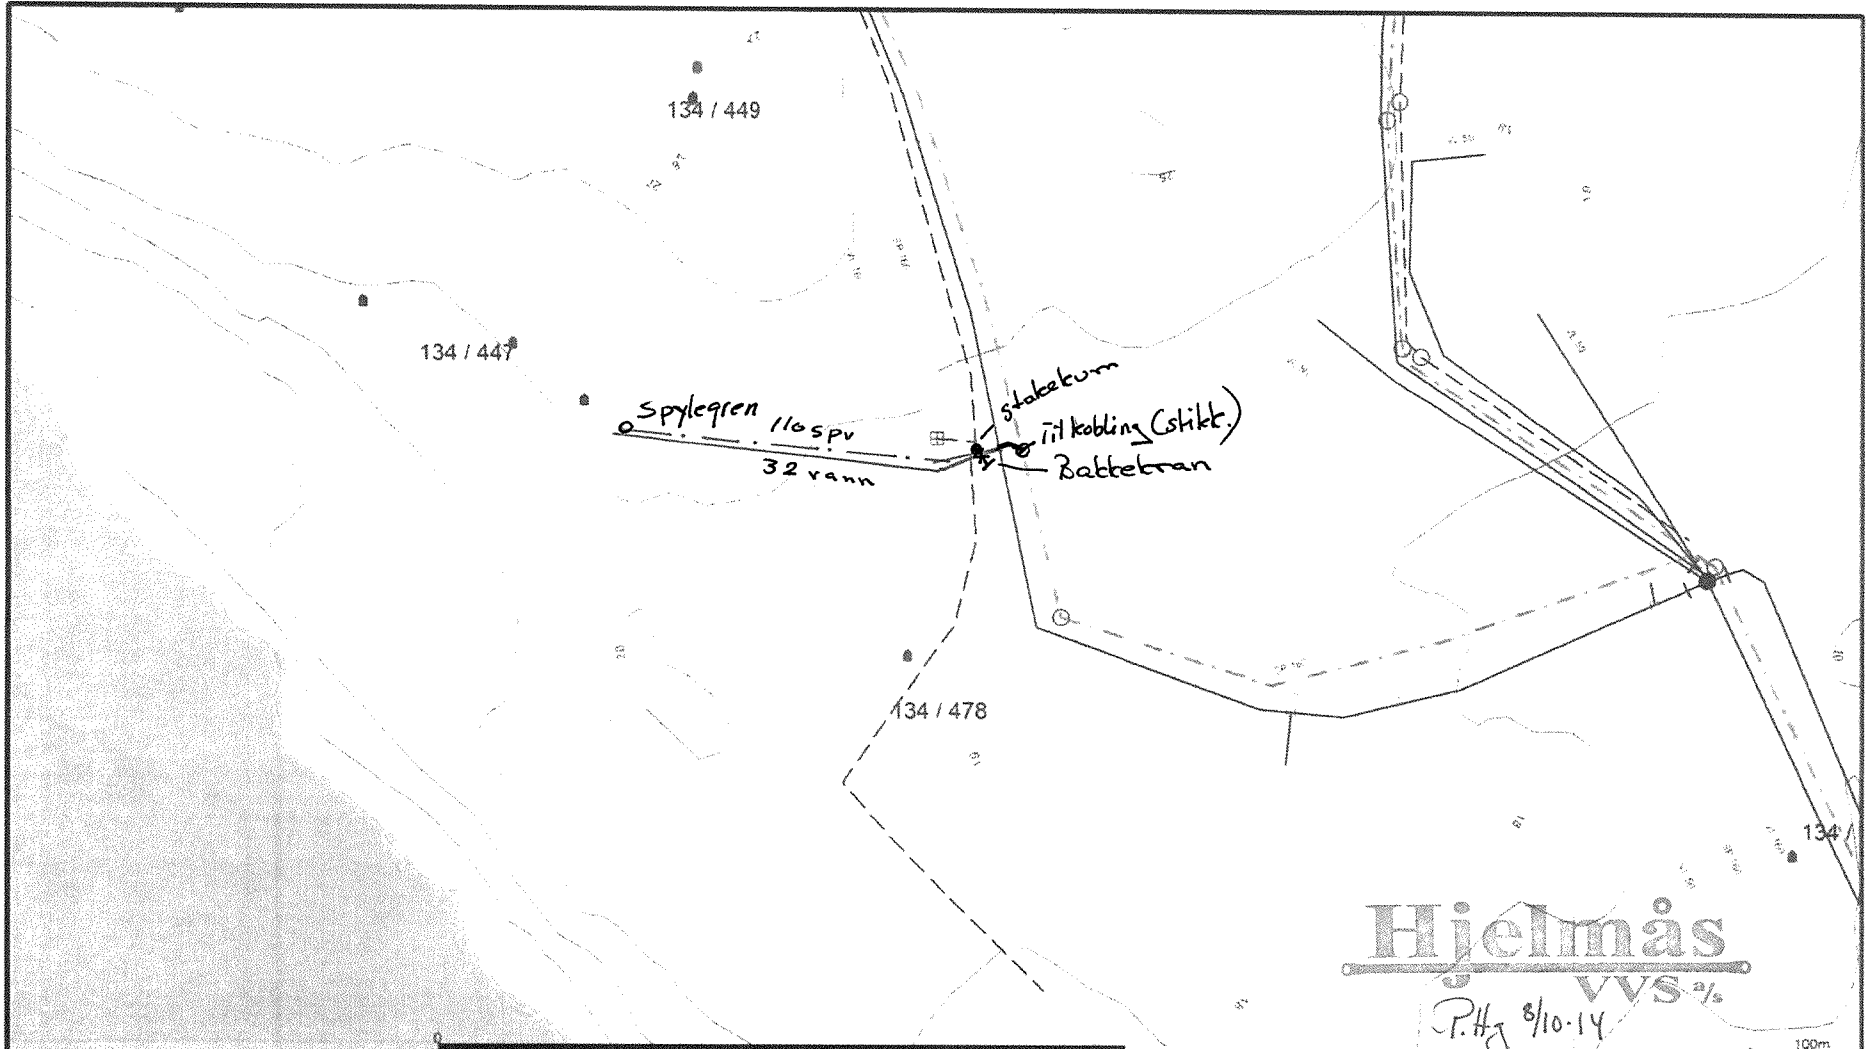

Hjelmås
 VVS AS
 P.H. 8/10-14

--- Myrtefelle	--- I delmør grenser	■ Høye terreng
--- Grenslodning	--- Ferremetalle grense	■ Grasse og bus
--- Over an	--- Konstruert grensepunkt	■ Industri lager
● Pumpsediment spår an	--- Bølge	■ Andre bygg
→ Pumperednings vann	--- Buset og leilighet	
--- Spår an	--- Vanneshus	
--- Vannledning	■ Store motader	

Beliggenhet og høyder må oppfattes som orienterende

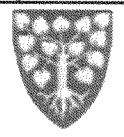

Lindås kommune
 VVA-avdeling



Vardane 147 og 151

Skala
 1:500