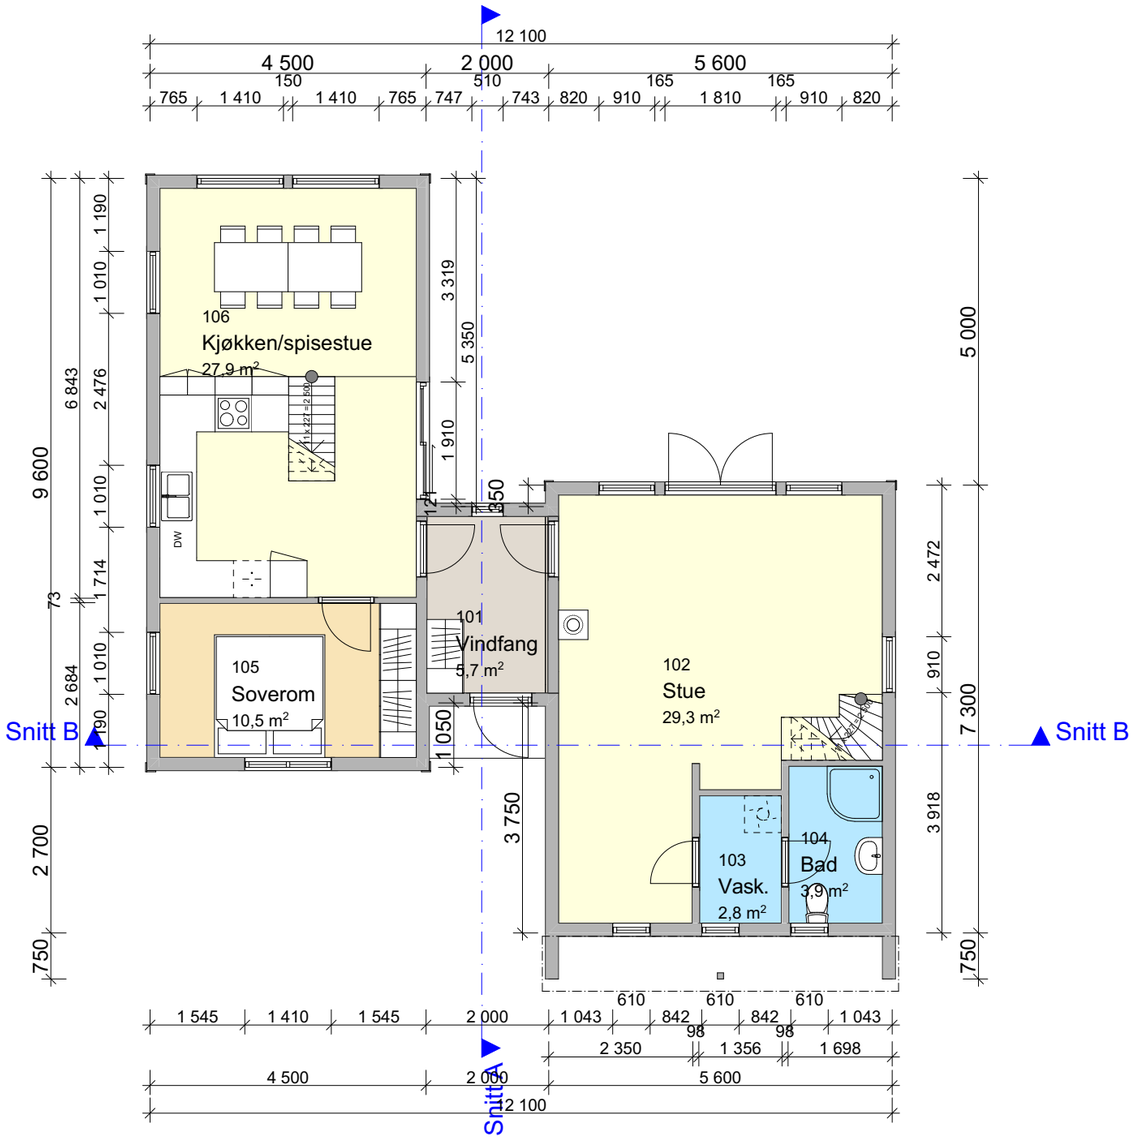

Rev	Nr	Beskrivelse	Dato	Sign	Kontr
B		Vindu s/ø 1.etg. opprinnelig del	22.06.20	IS	
B		Plassering skorstein	22.06.20	IS	

Tegningsnr.
#LayID

Revisjon nr.
#RevID

Type tegning
#Layout Name

Lokalisering:

N

Prosjekteringsgruppen

●	ARK : BYGGRAAD AS	Fleslandsvegen 235 A 5258 BLOMSTERDALEN Tlf.: 5599 0095 ivar.solheim@byggraad.no
○	RIB : Rådg. ing. Bygg	RIBveien18 0000 RIBbyen Tlf: 000 00 000 rib@ribfirma.no
○	RIE : Rådg. ing. Elektro	RIEveien18 0000 RIEbyen Tlf: 000 00 000 rie@riefirma.no
○	RIV : Rådg. ing. VVS	RIVveien18 0000 RIVbyen Tlf: 000 00 000 riv@rivfirma.no

Fase
Som bygget

Tiltakshaver
Stavnes

Prosjekt
Stavnes
Riplevikvegen 89
5918 FREKHAUG

VEDLEGG 8

Godkjent
#Approved by

Kontroll prosjekt.

Filnavn
Stavnes rev. B.pln

Dato
14.12.2017

Målestokk
1:100

Kontroll utførende

Gnr./Bnr./Festenr.:
36/95

Sign. | Kontroll

Prosjektnr.:
1504

Tegningsnr.:
1504-1

Prosjektnr. for prosjekterende/lev.

