


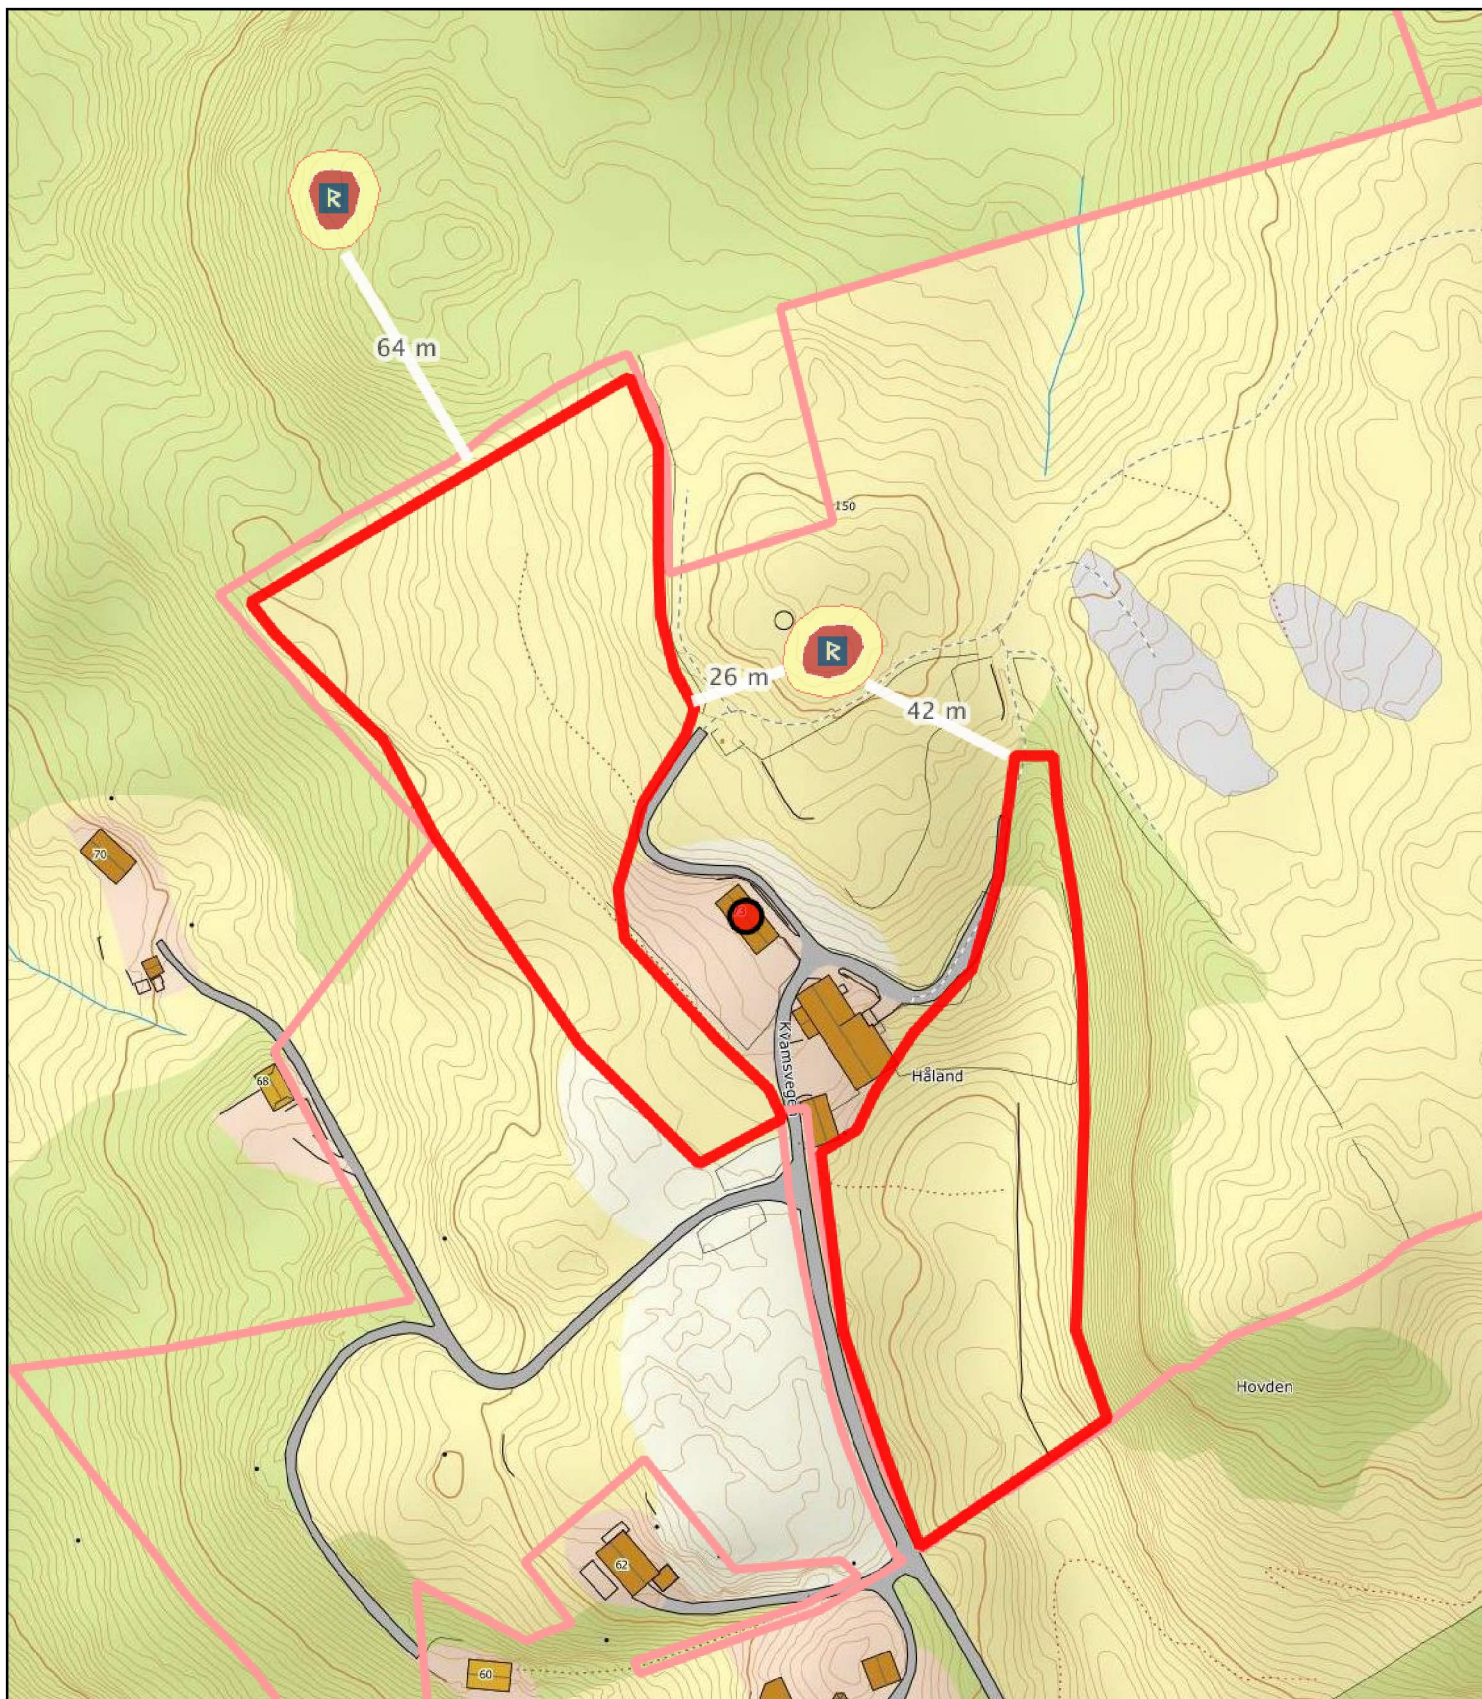

0 20 40 60m

Målestokk 1: 2000 ved A4 utskrift

Utskriftsdato: 09.06.2020 13:20

Eiendomsdata verifisert: 09.06.2020 13:15

GÅRDSKART 4631-143/1/0

Tilknyttede grunneiendommer:

143/1/0-145/93/0



NIBIO

NORSK INSTITUTT FOR
BIOØKONOMI

Kartet viser valgt type gårdskart for eiendommen man har søkt på. I tillegg vises bakgrunnskart for gjenkjennelse. Arealstatistikken viser arealer i dekar for alle teiger på eiendommen. Det kan forekomme avrundingsforskjeller i arealtallene.

Ajourføringsbehov meldes til kommunen.

— Arealressursgrenser

□ Eiendomsgrenser

● Driftssenterpunkt