

Situasjonskart -
 Knut og Victor Torbjørnsen Gnr. 343 Br.42 og 43

Dato: 18-06-2020




Målestokk: 1:1 250



vedlegg nr. 2/1



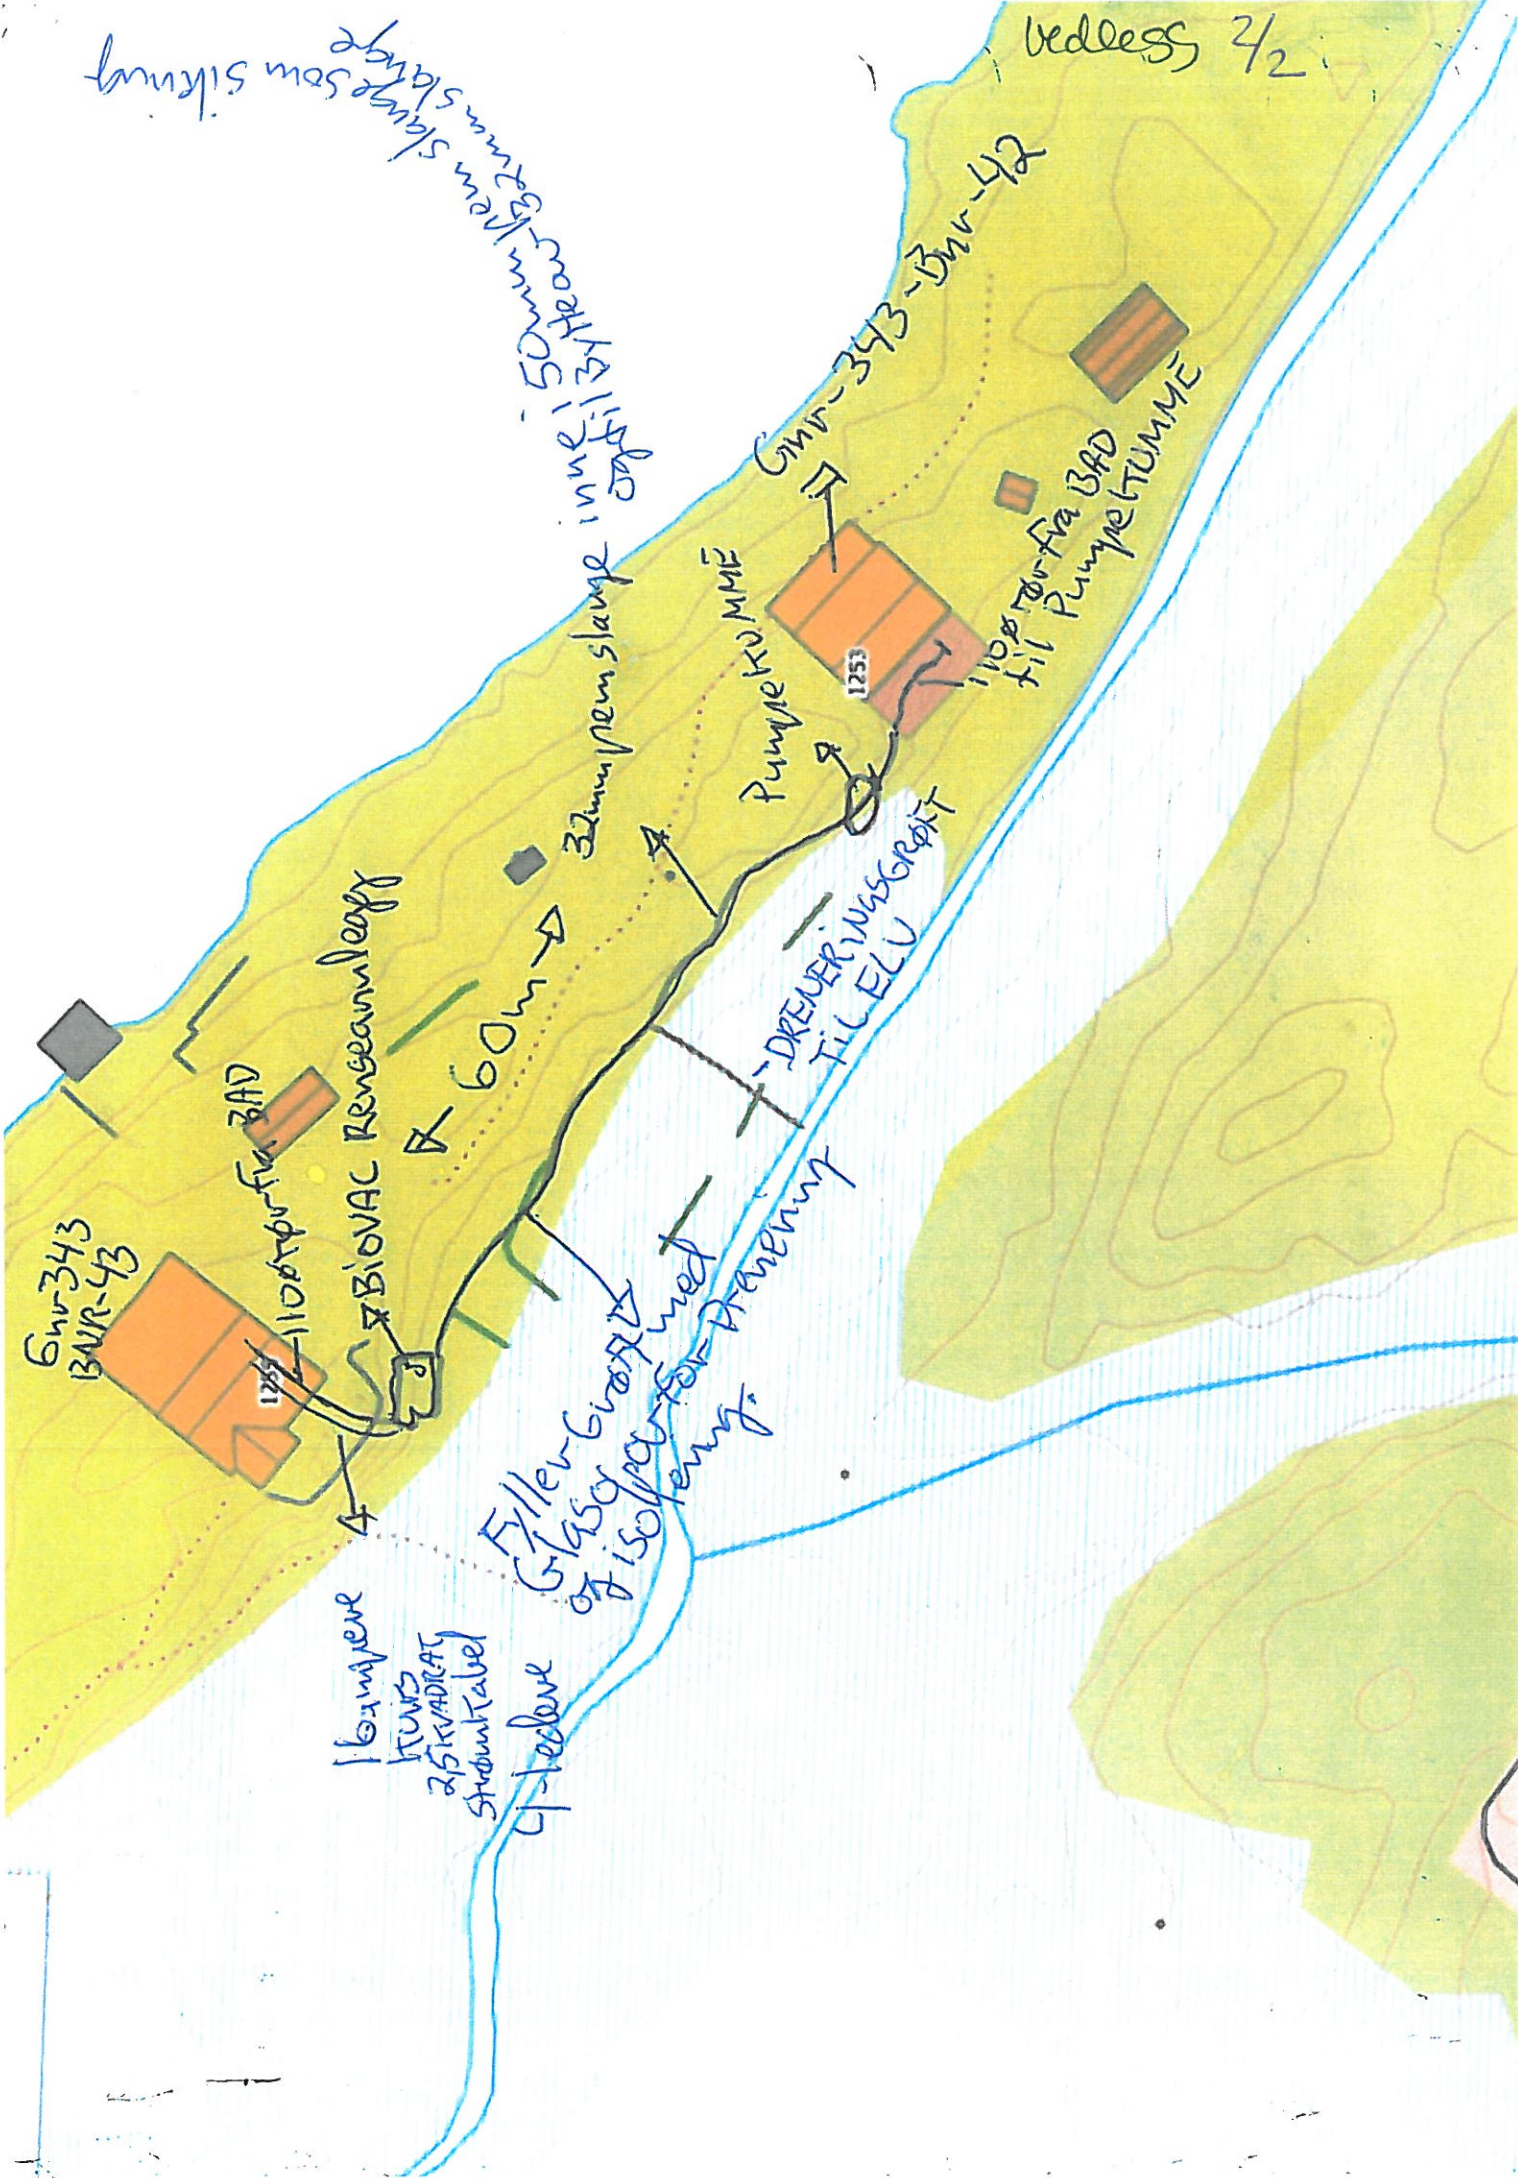

150mm pumpe slange
 32mm pumpe slange inn i 134 Hæren

vedlegg 2/2

Gnr 343
Bnr 43

1100 for fra BAD

BIOVAC Renseanuleaf

16m pumpe
1100 for fra BAD
25 STRADICAT
Strømtabel

4-hedene

Fyller Grøft
Gråso Grøft
of isolasjon med
Pranering

Pumpe KUMME
DRENERINGSGRØFT
TIL ELU

1253

1100 for fra BAD
til Pumpe KUMME


60m