


6714450

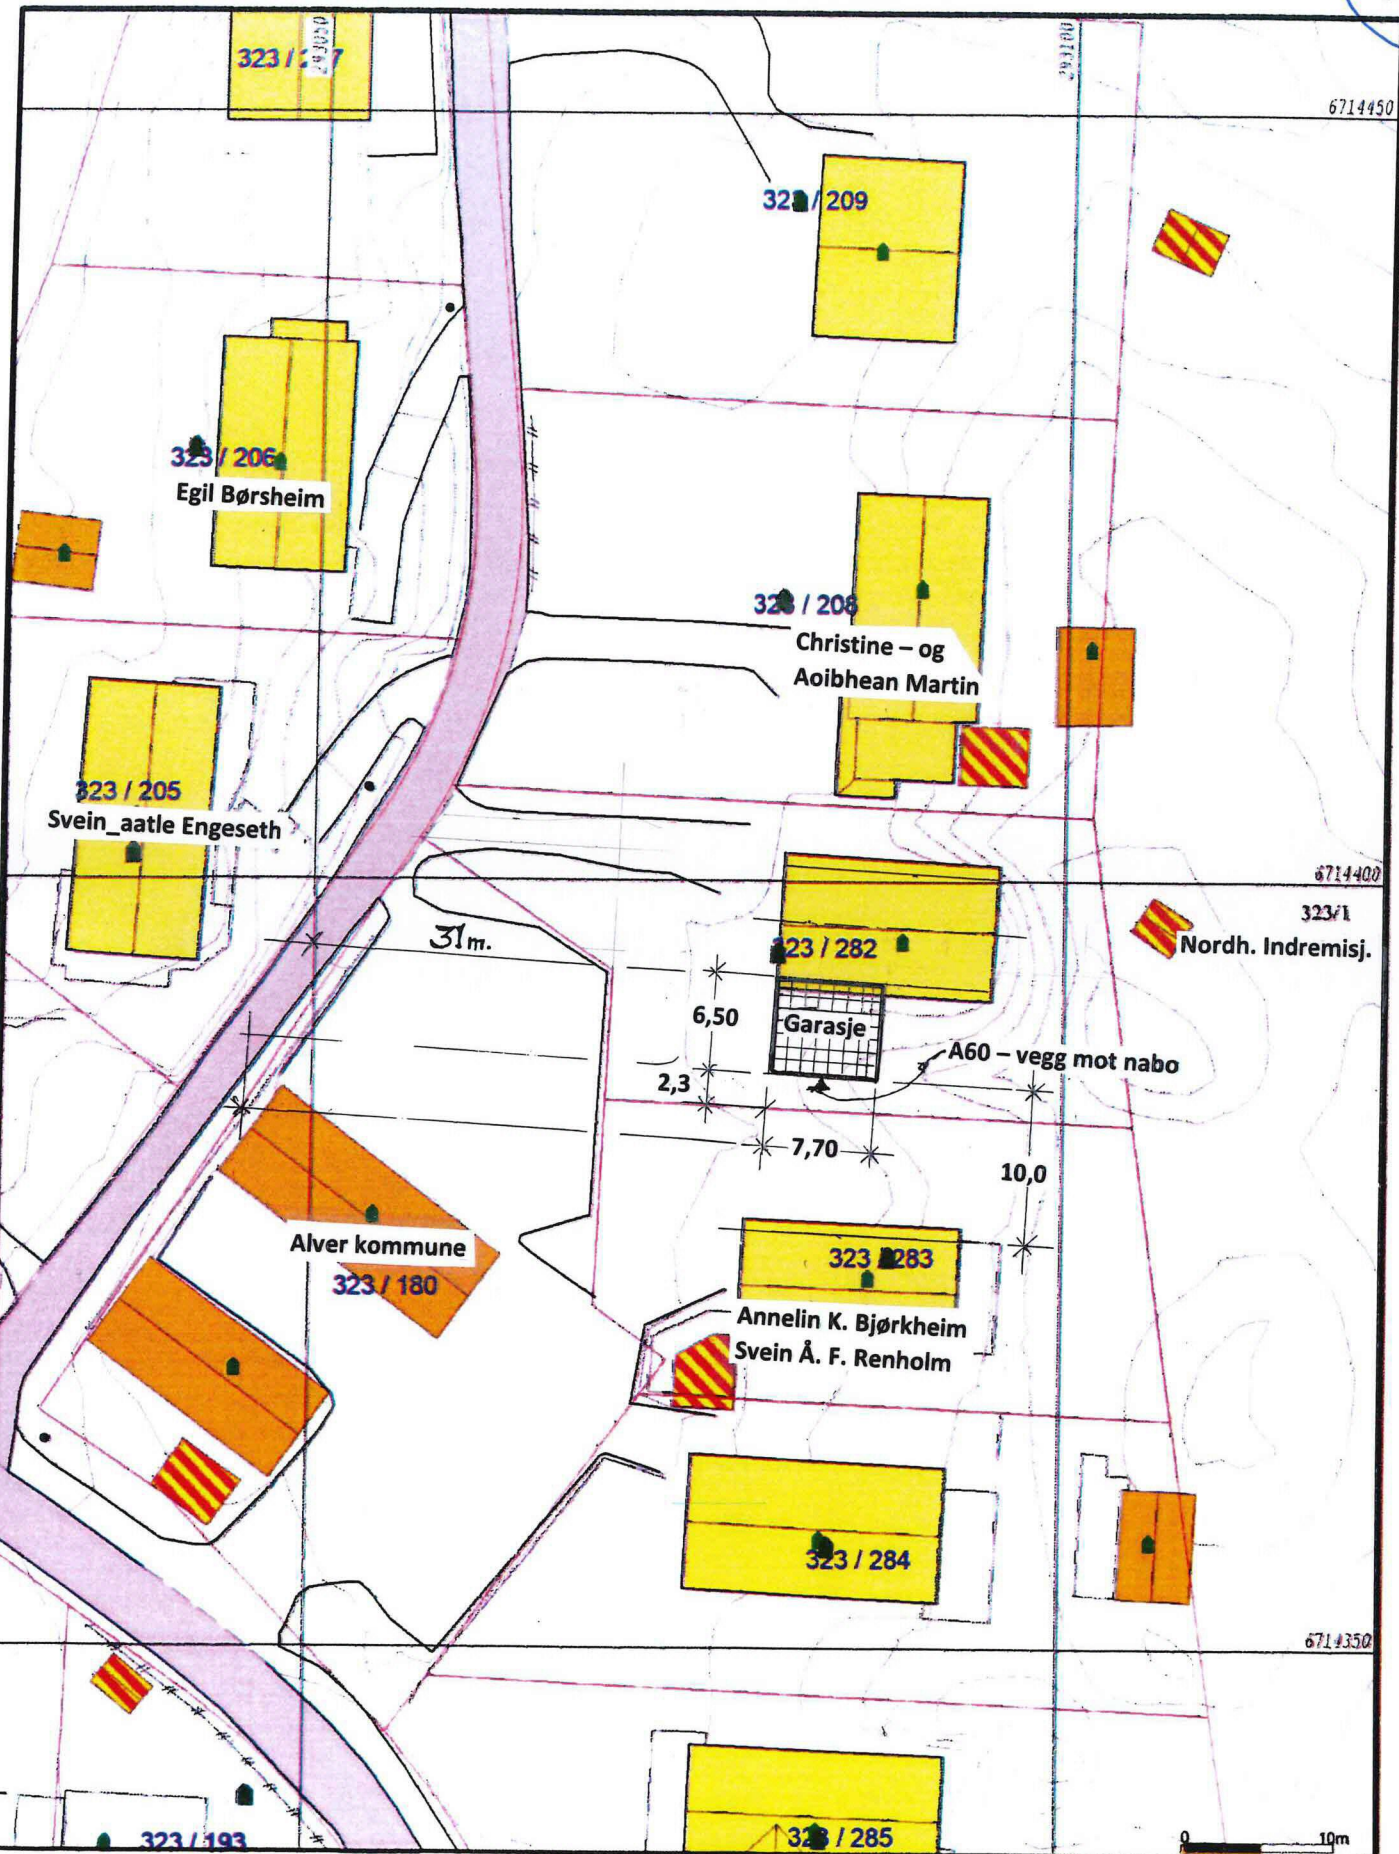

6714400

323/1

Nordh. Indremisj.

6714350

- Målte Grenser
- Registrerte Grenser
- Udefinert grenser
- Terrengmålte grense
- + Konstruert grensepunkt
- Bolig
- Bustad mofelighet
- Våningshus
- Større bustader
- Hytter/feriehus
- Garasje/uthus
- Industri/lager
- Andre bygg

Beliggenhet og høyder må oppfattes som orienterende.  
 Koordinatsystem: UTM(EUREF89) - SONE 32 (EPSG:32632)  
 Løysesystem: (EPSG:)



**Alver kommune**  
 Kart og Oppmåling

Grunnkart.



Date: 2020.05.26  
 Skala: 500

**G.nr. 323, b.nr. 282.**

Målestokk  
 1:500