


D 1

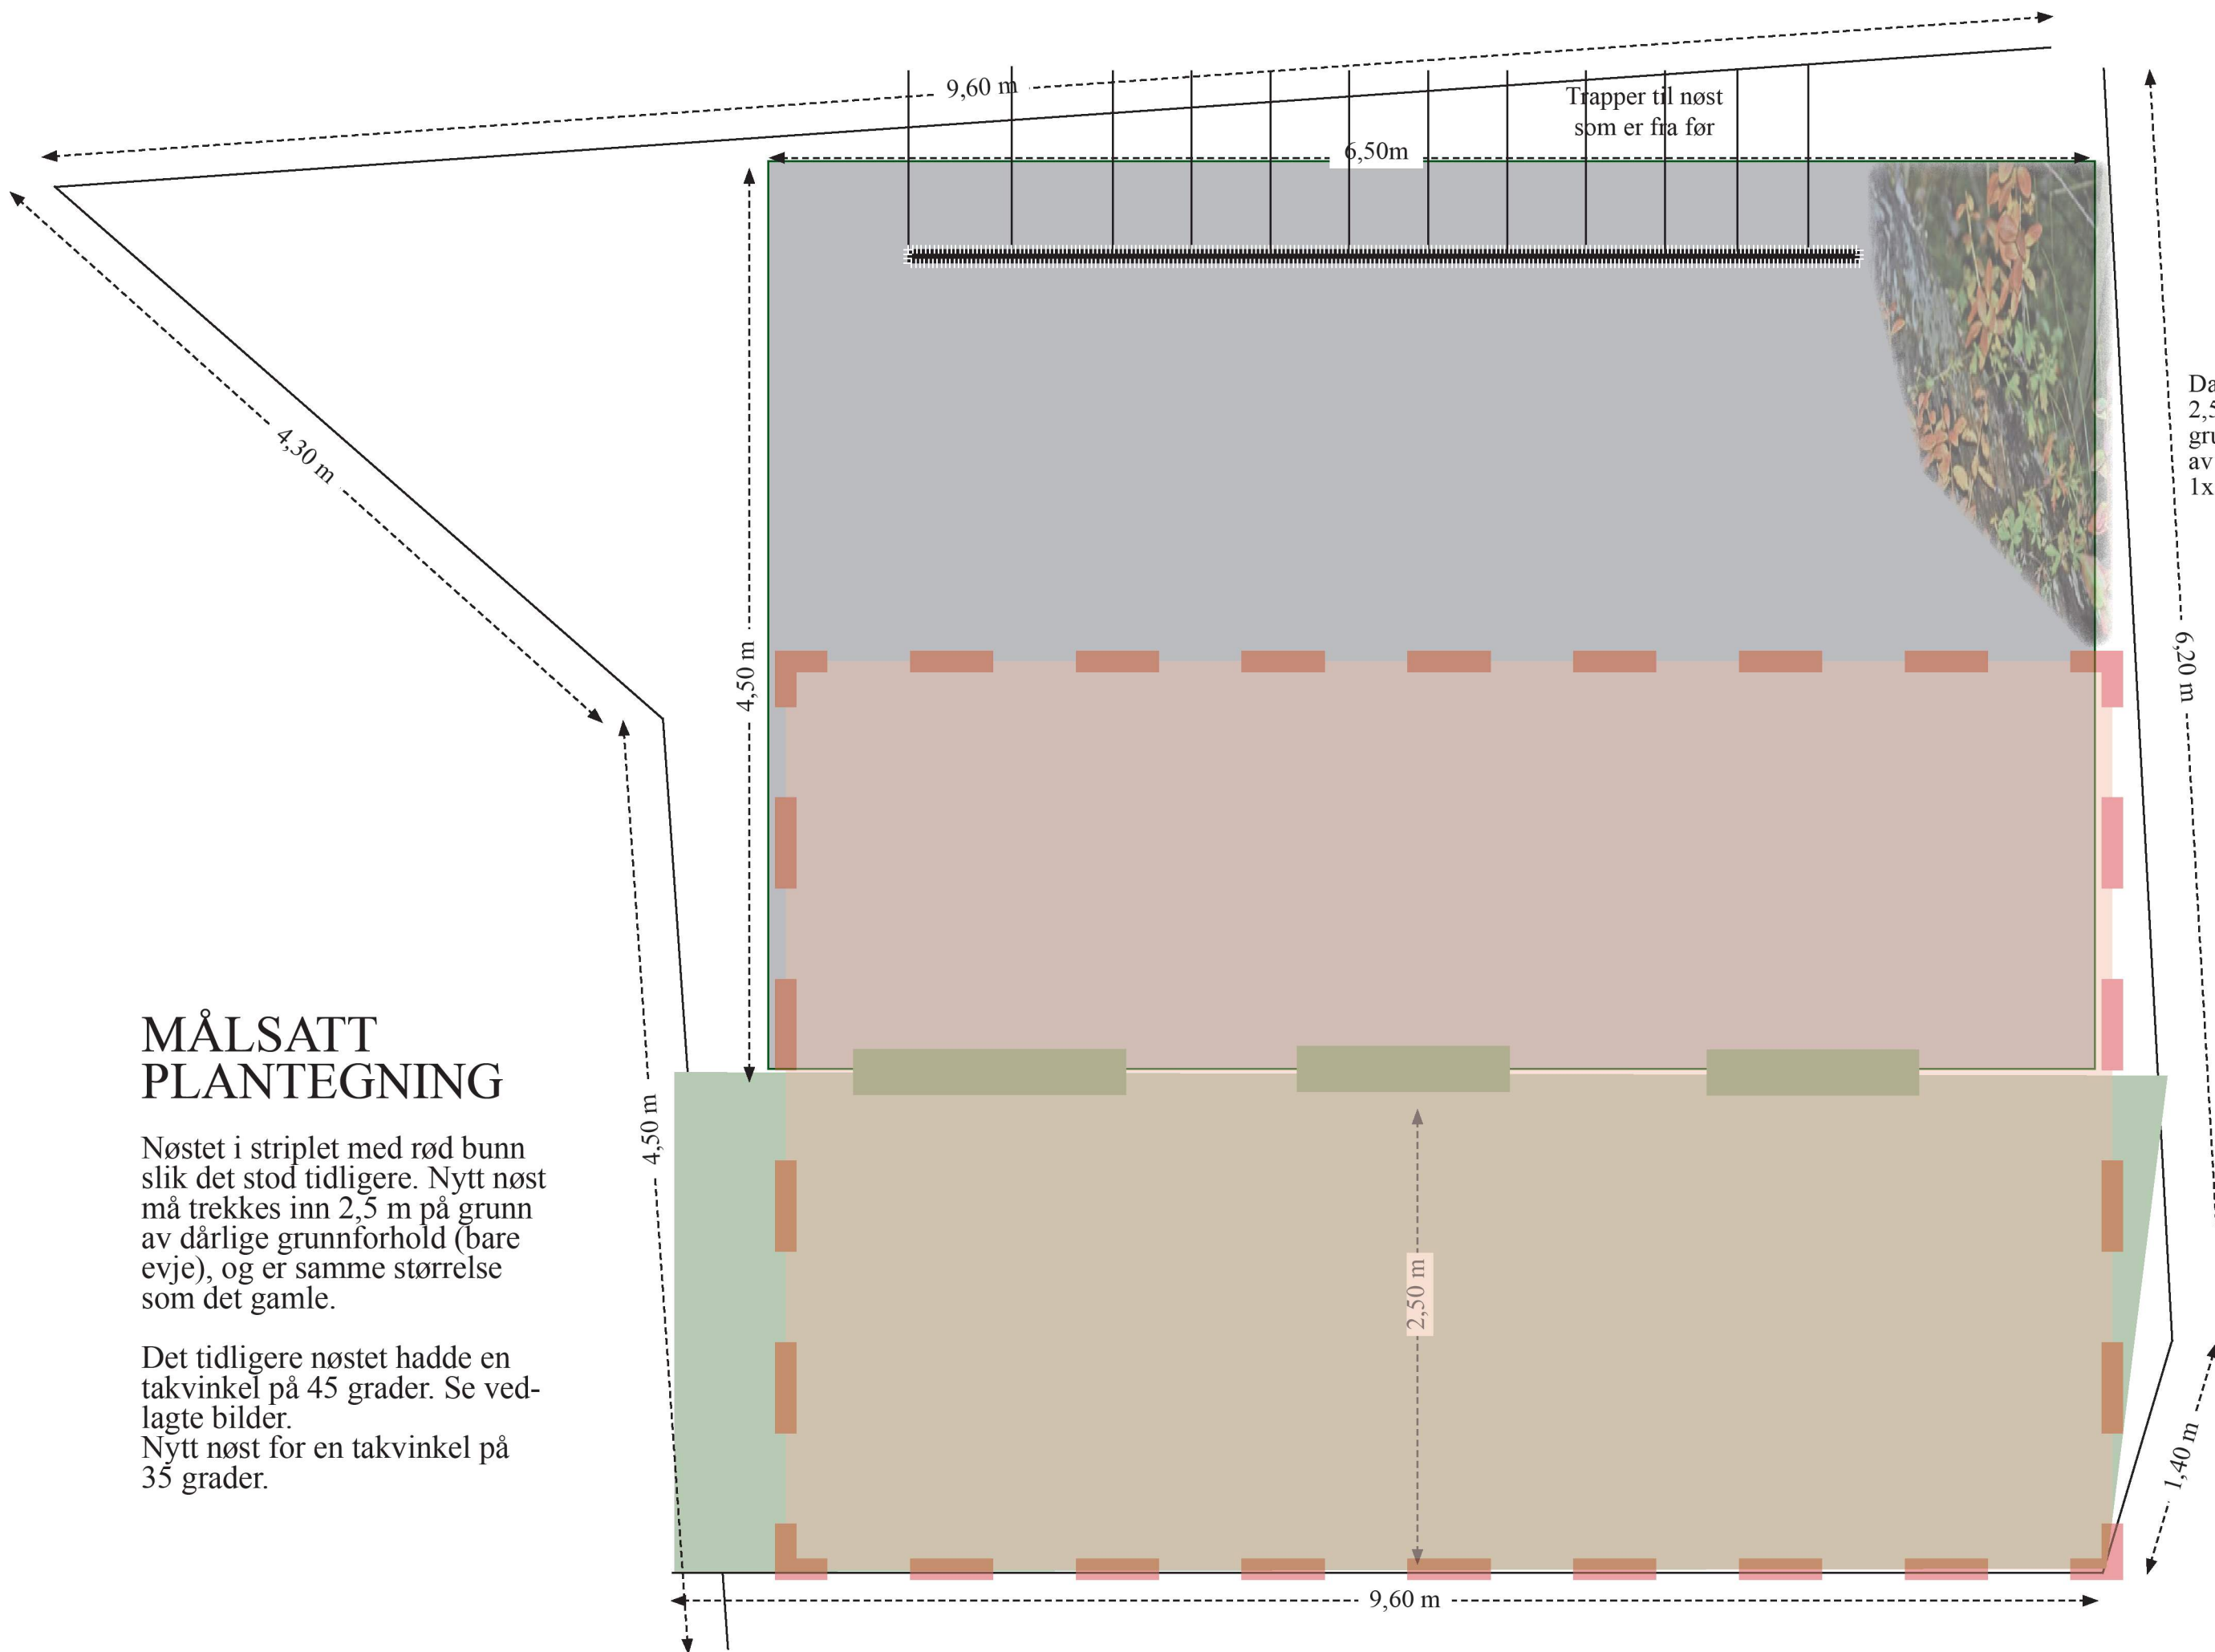

Da nøstet må trekkes inn 2,5 meter på grunn av grunnforholdene i forkant av nøstet må det skytes inn 1x1 meter i bakkant !

MÅLSATT PLANTEGNING

Nøstet i striplet med rød bunn slik det stod tidligere. Nytt nøst må trekkes inn 2,5 m på grunn av dårlige grunnforhold (bare evje), og er samme størrelse som det gamle.

Det tidligere nøstet hadde en takvinkel på 45 grader. Se vedlagte bilder. Nytt nøst for en takvinkel på 35 grader.