


E 1

Her er døren flyttet fra nord/øste til sør/vest

MOT SØR/VEST

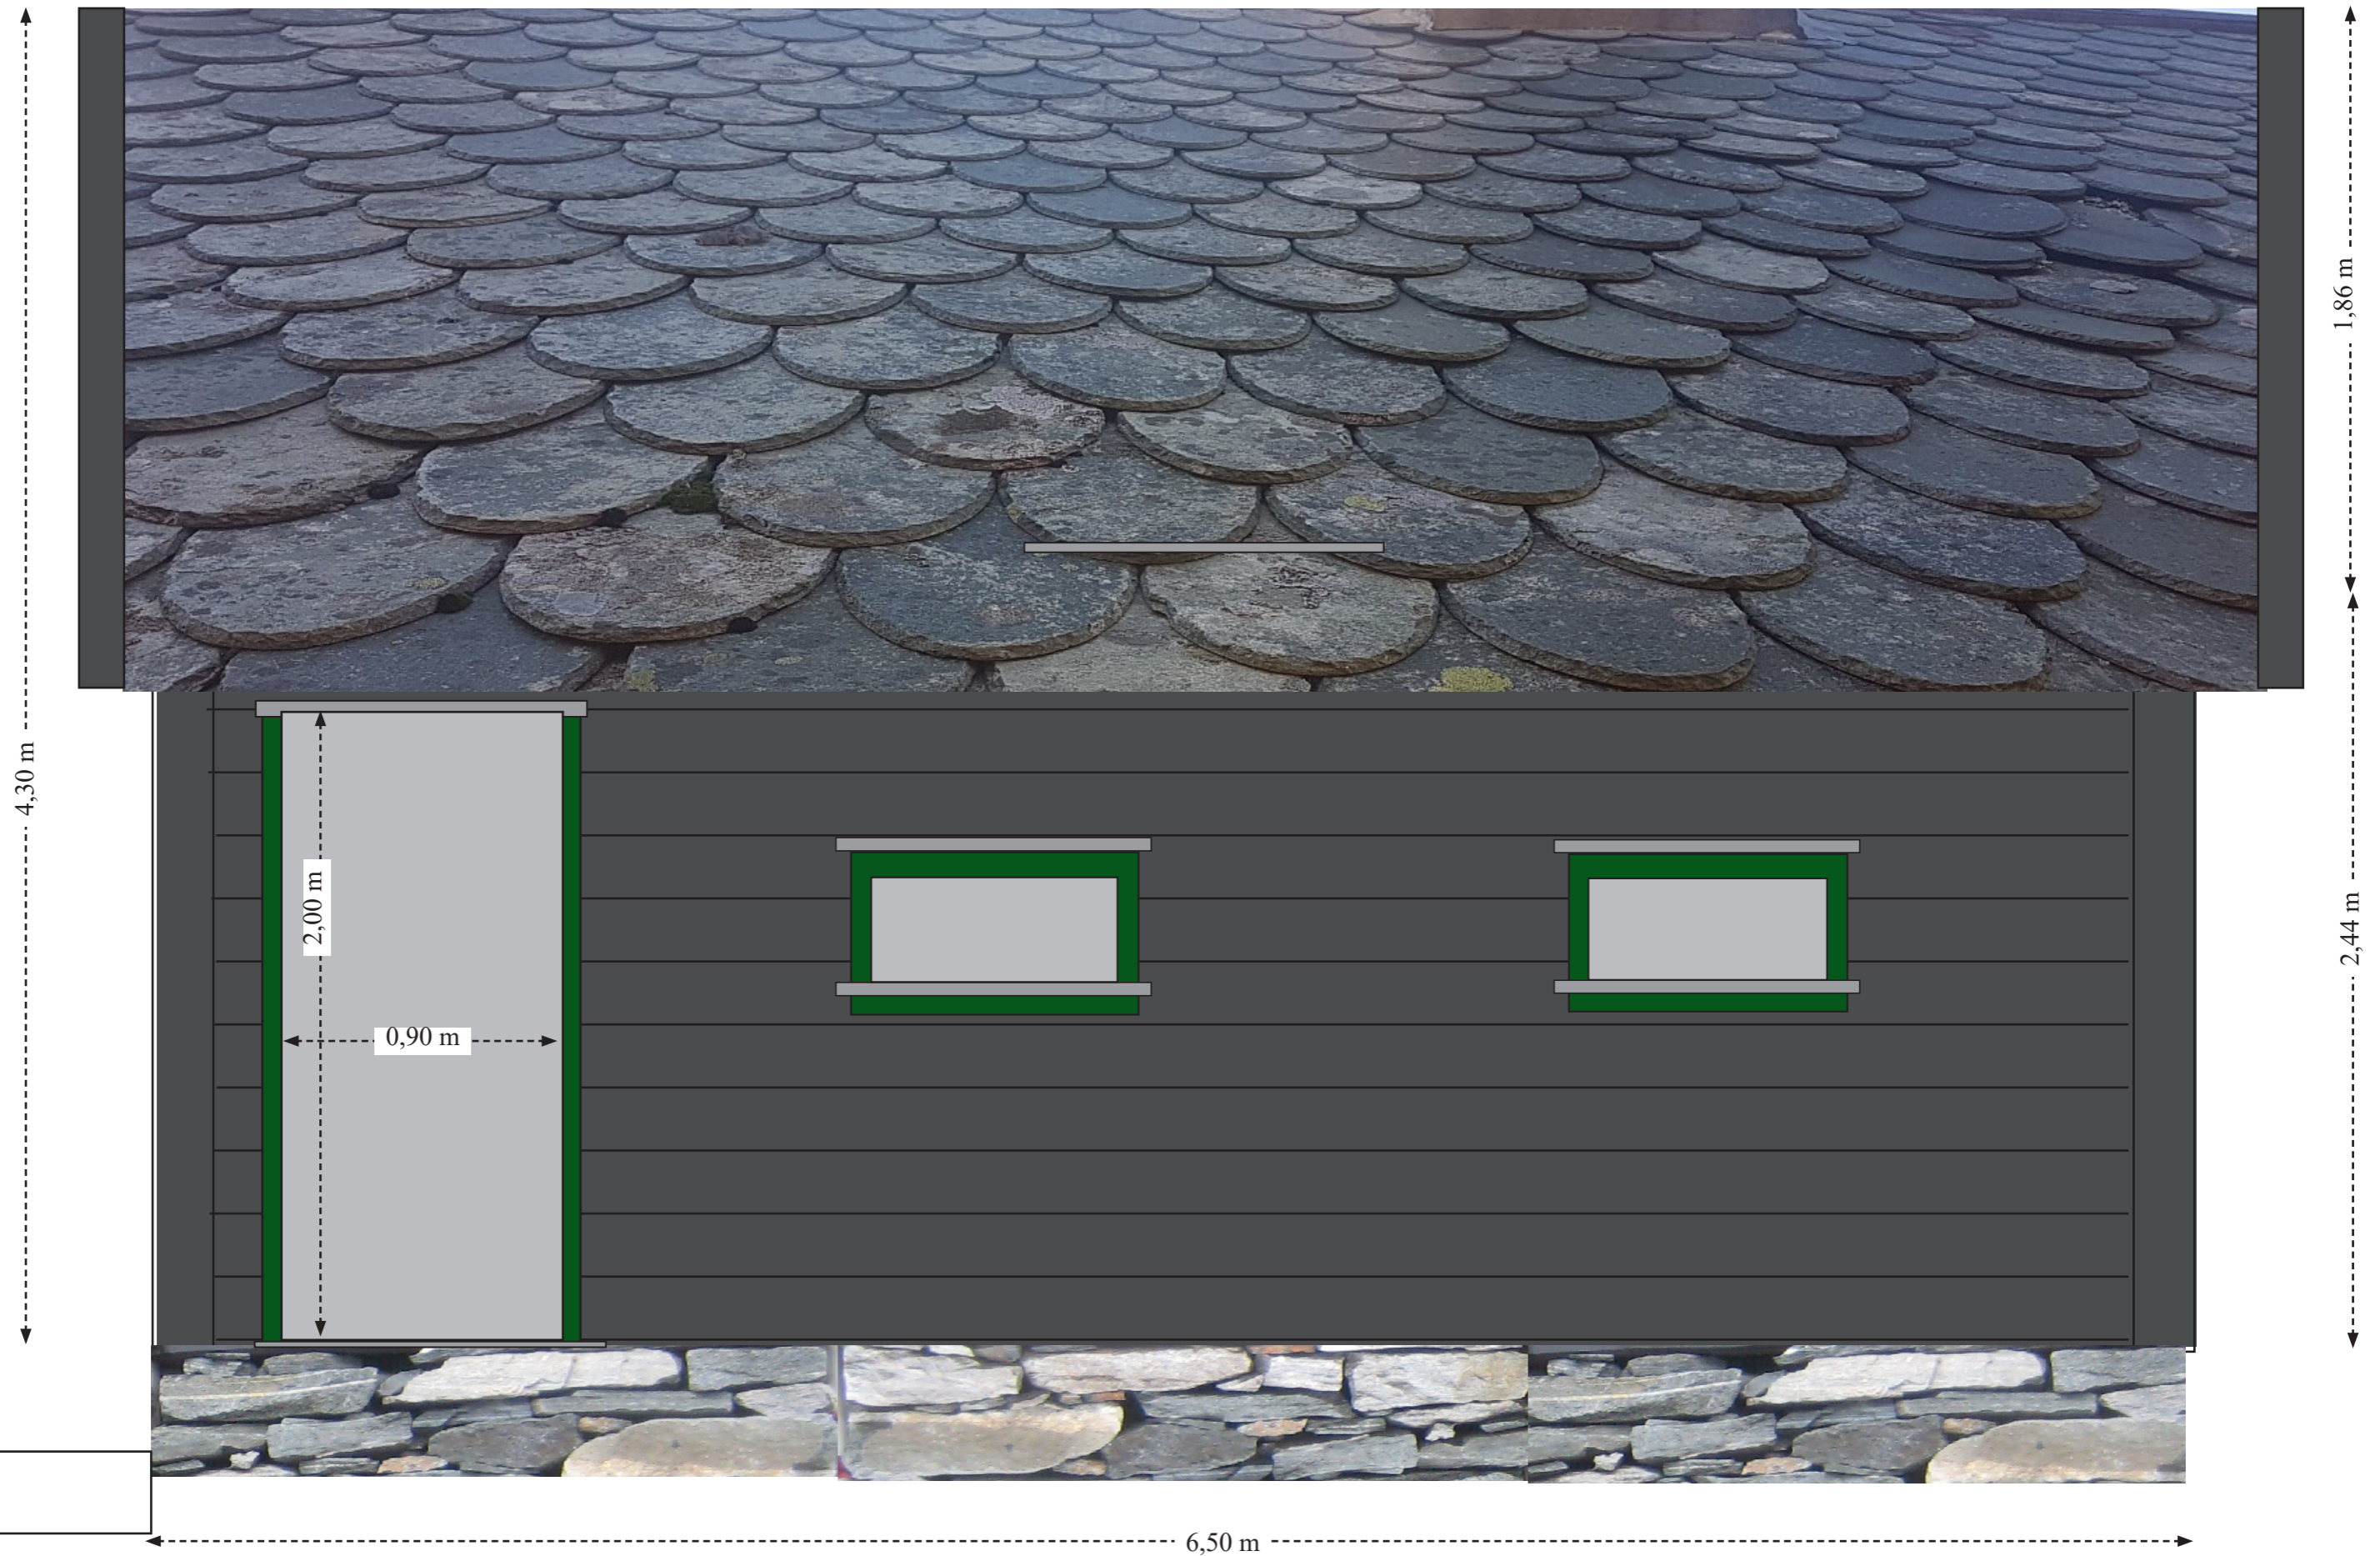

E 2


MOT NORD/VEST



E 3

Her er døren flyttet fra nord/øste til sør/vest

MOT NORD/ØST

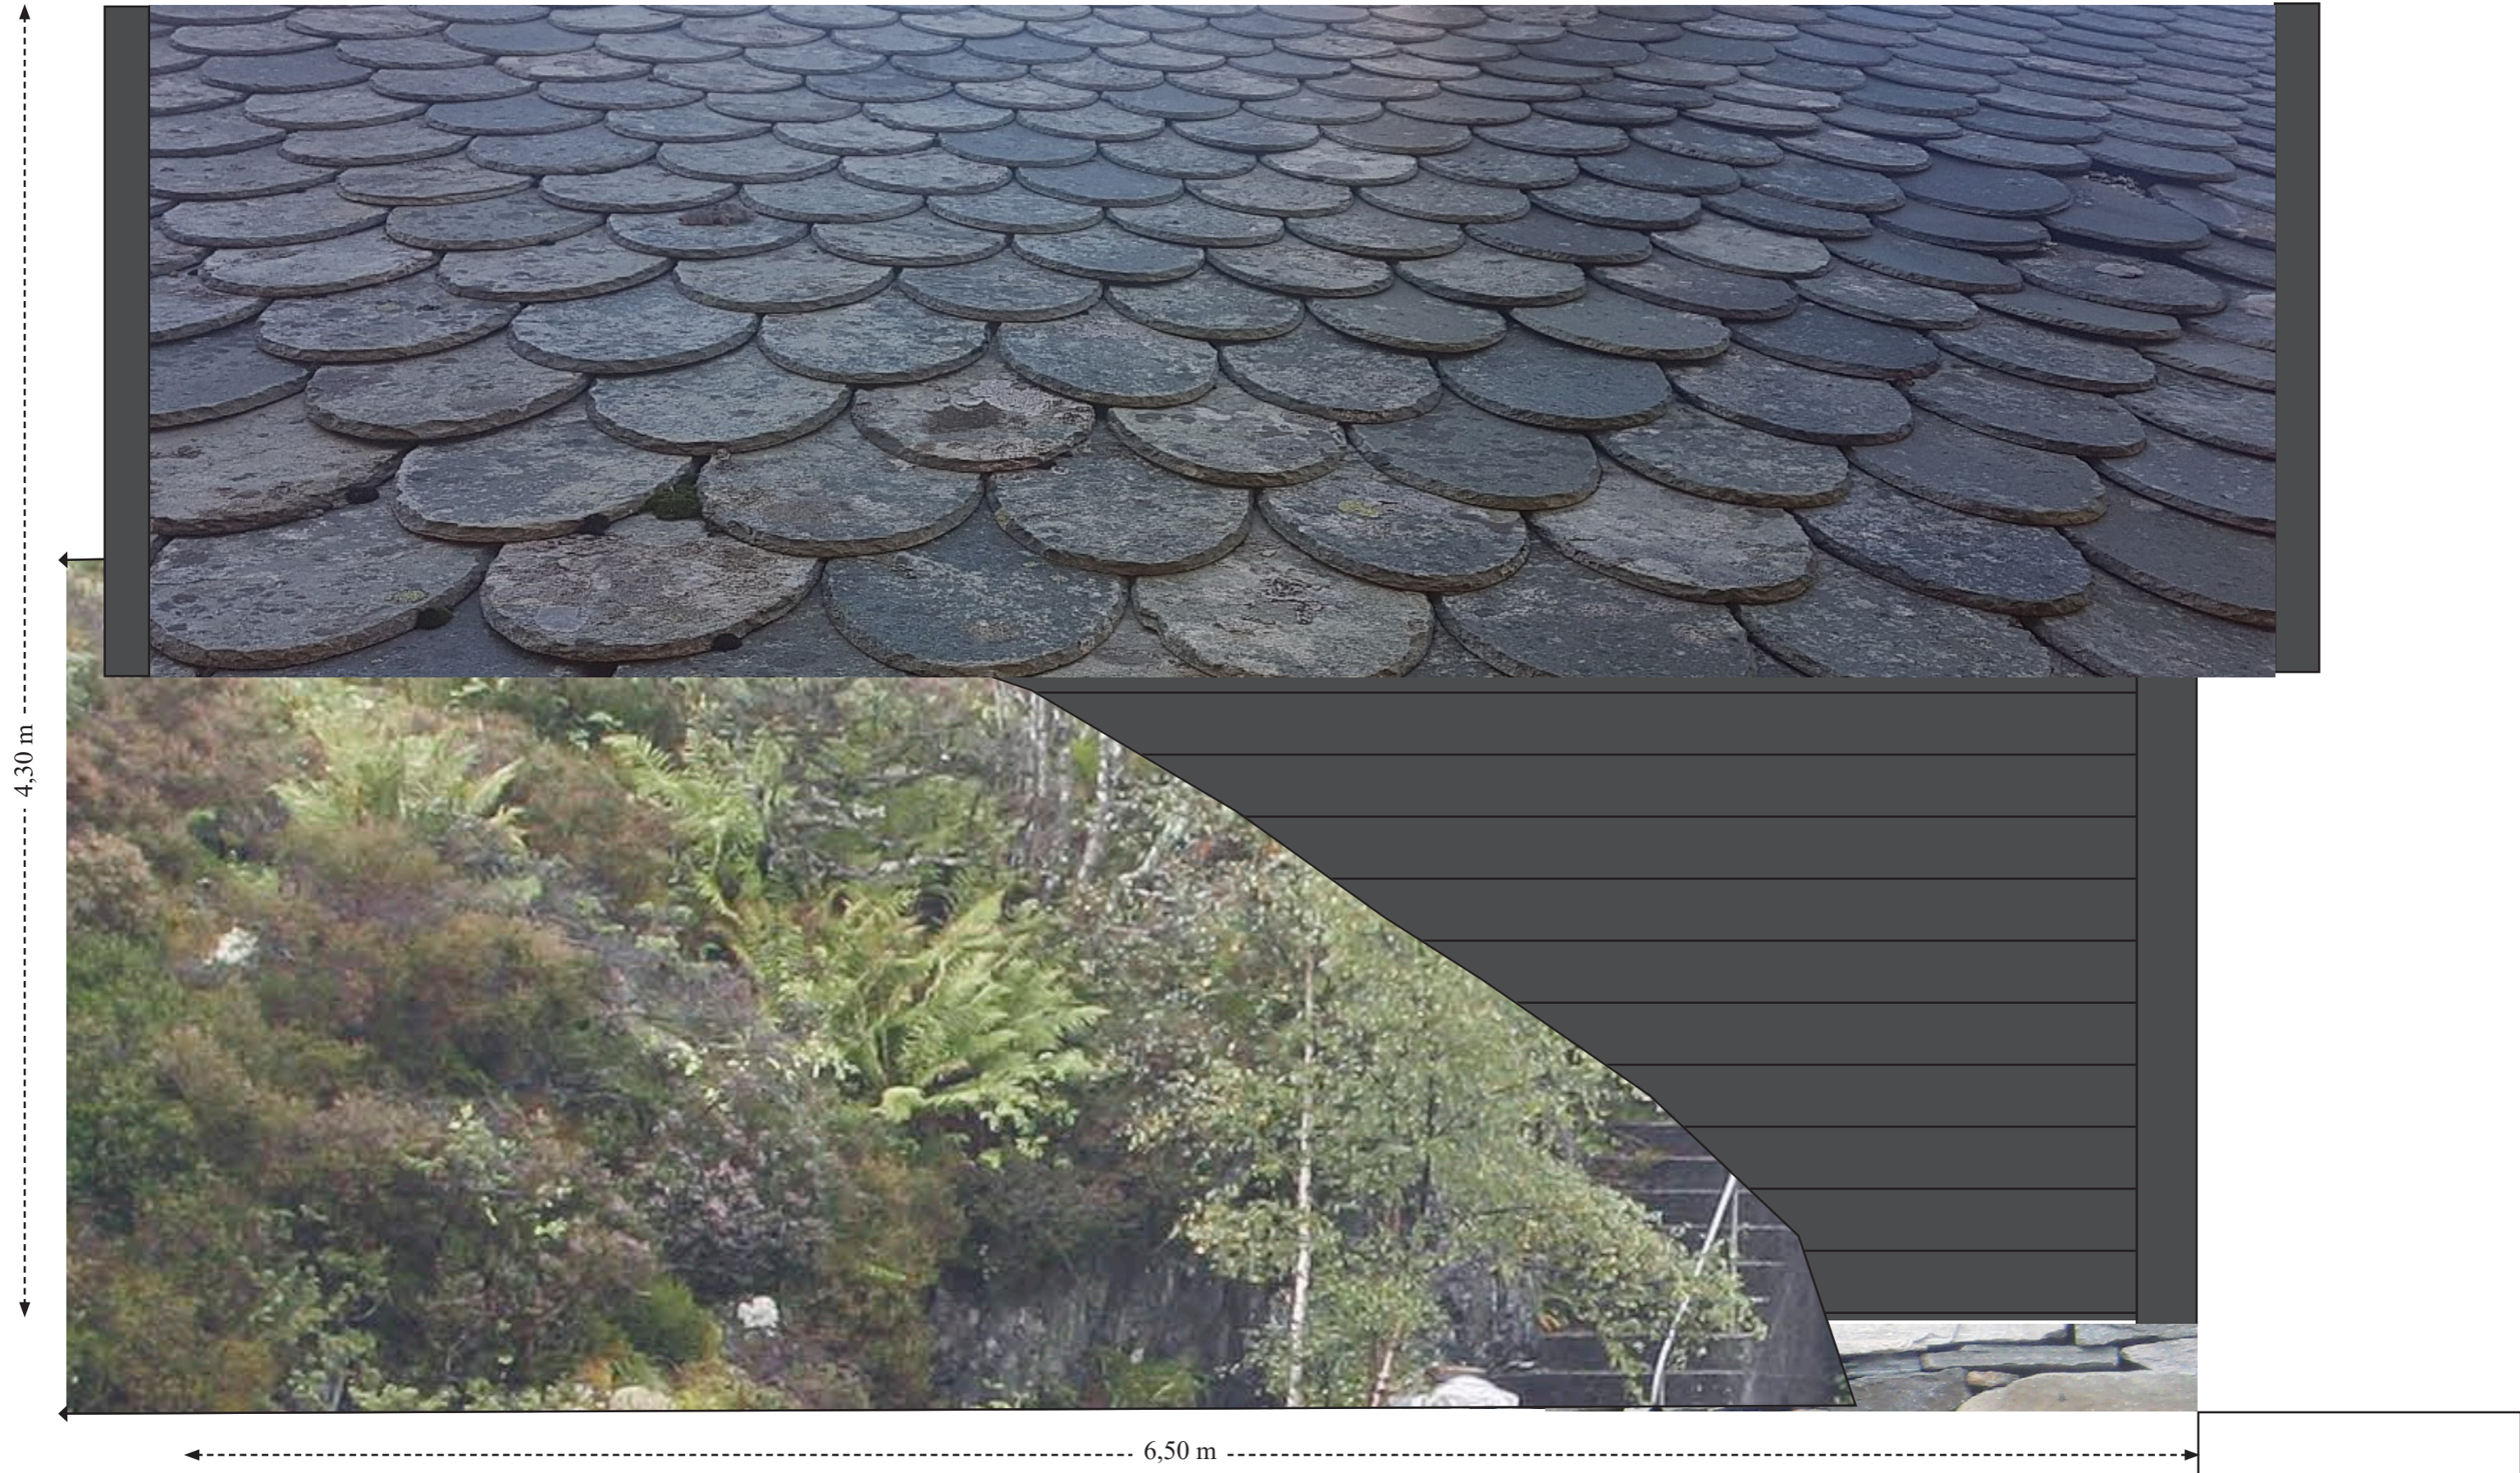

E 4

MOT SYD/ØST

