


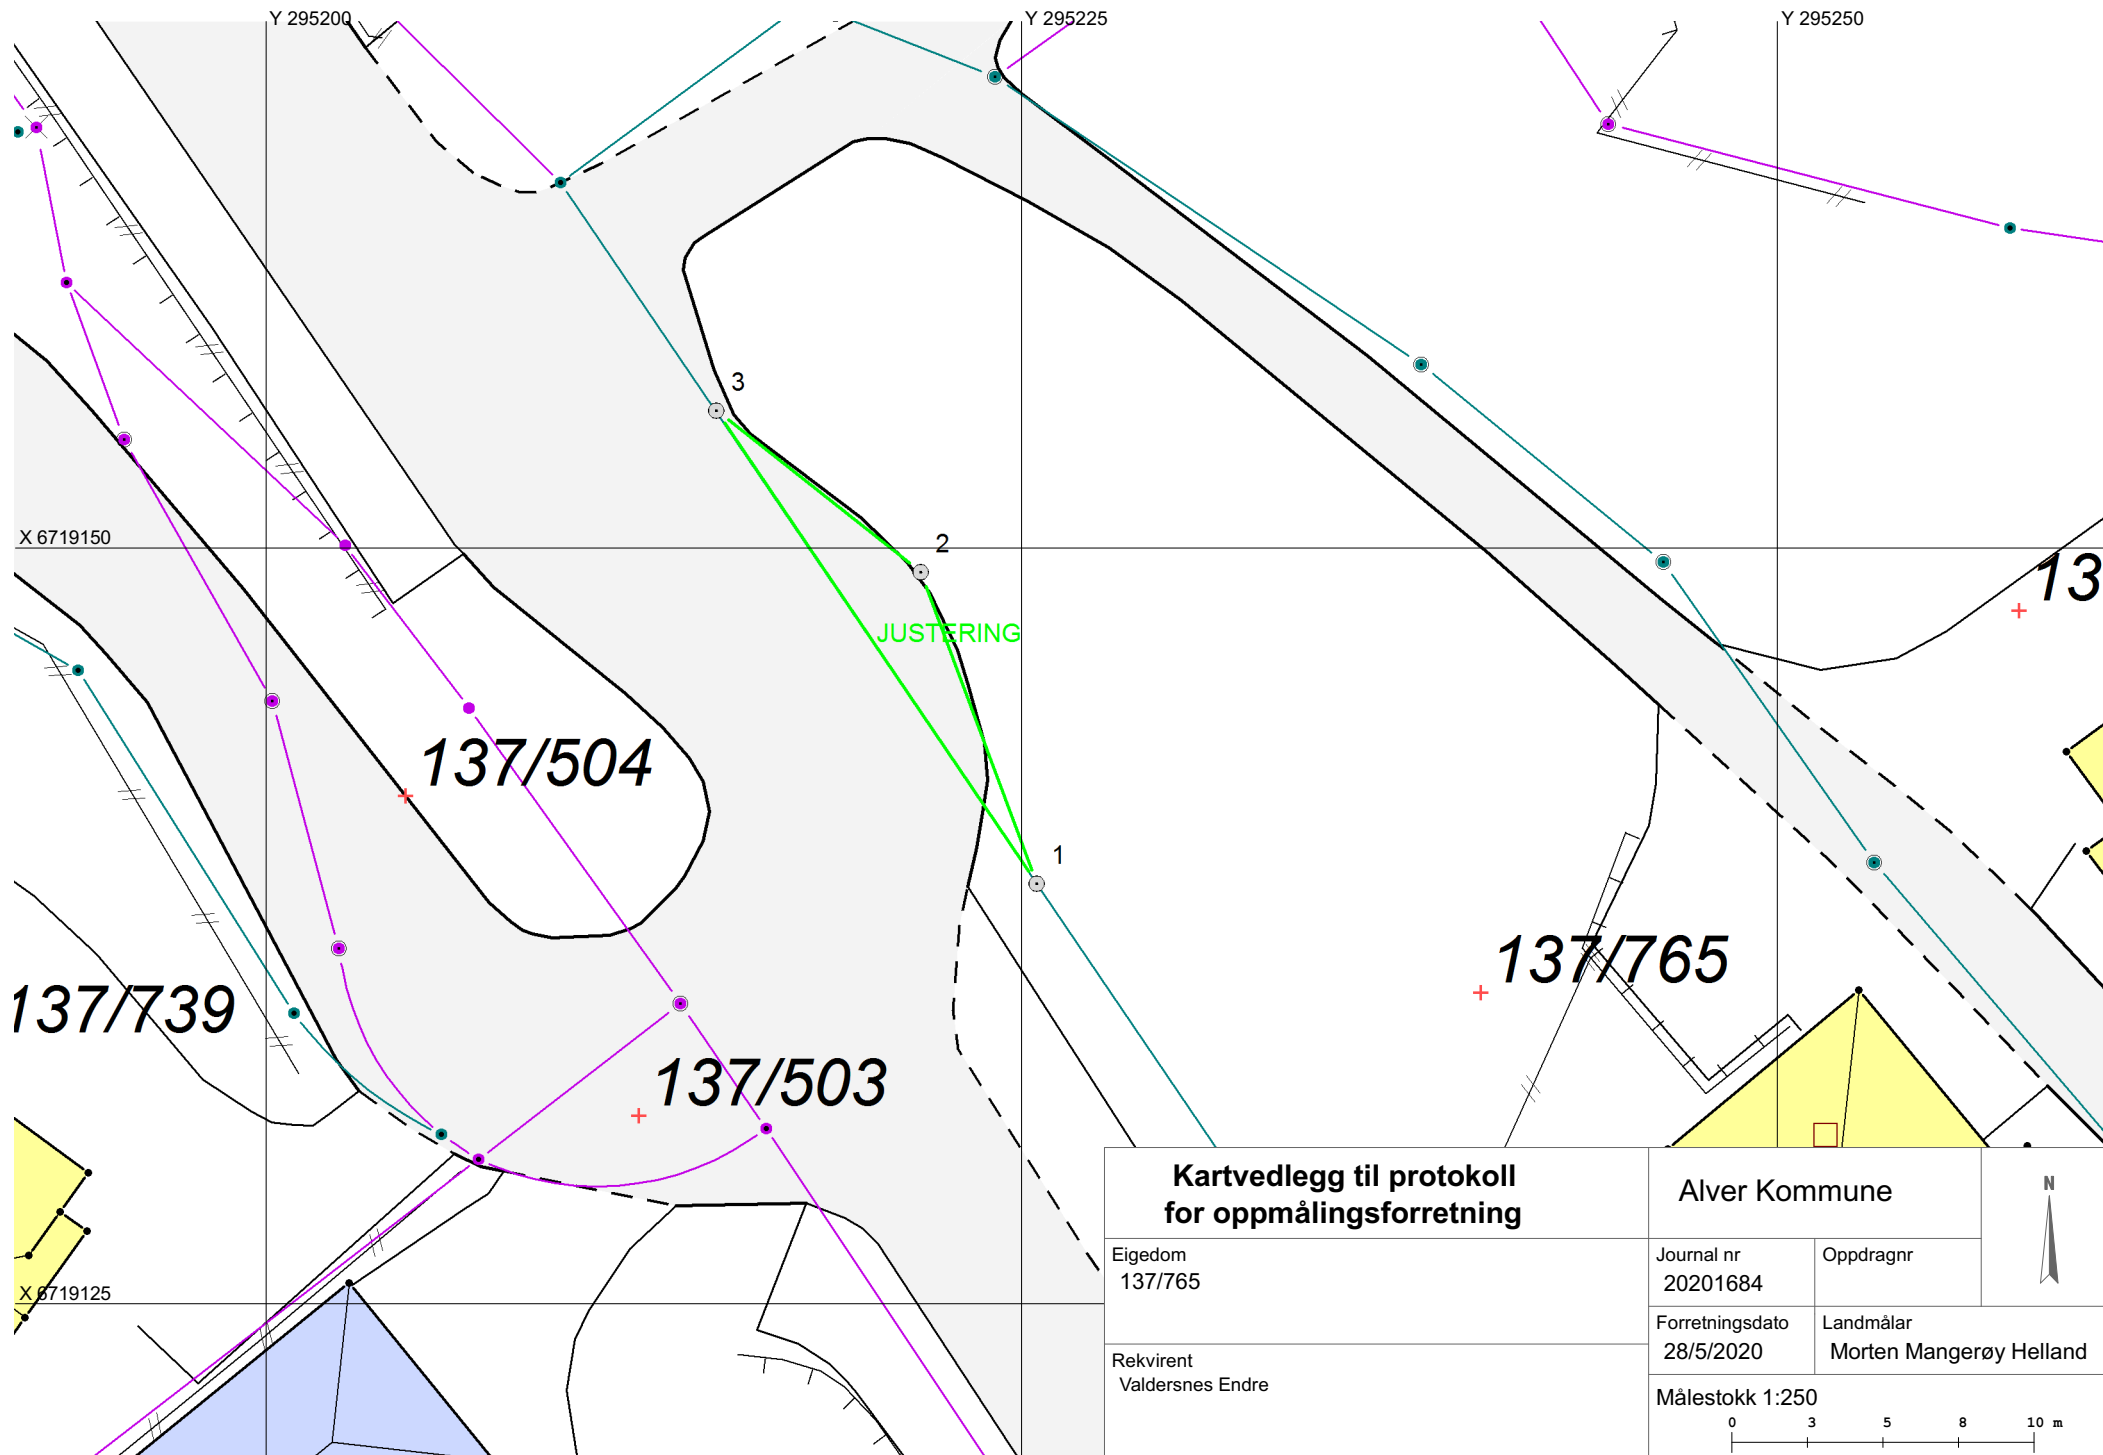

Kartvedlegg til protokoll for oppmålingsforretning		Alver Kommune		N 
Eigedom 137/765		Journal nr 20201684	Oppdragnr	
		Forretningsdato 28/5/2020	Landmålar Morten Mangerøy Helland	
Rekvirent Valdersnes Endre		Målestokk 1:250		
		0 3 5 8 10 m		