
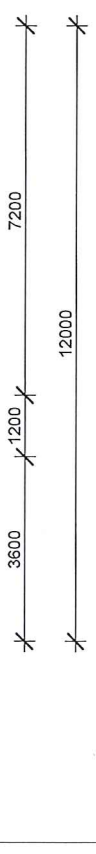


Plan 2

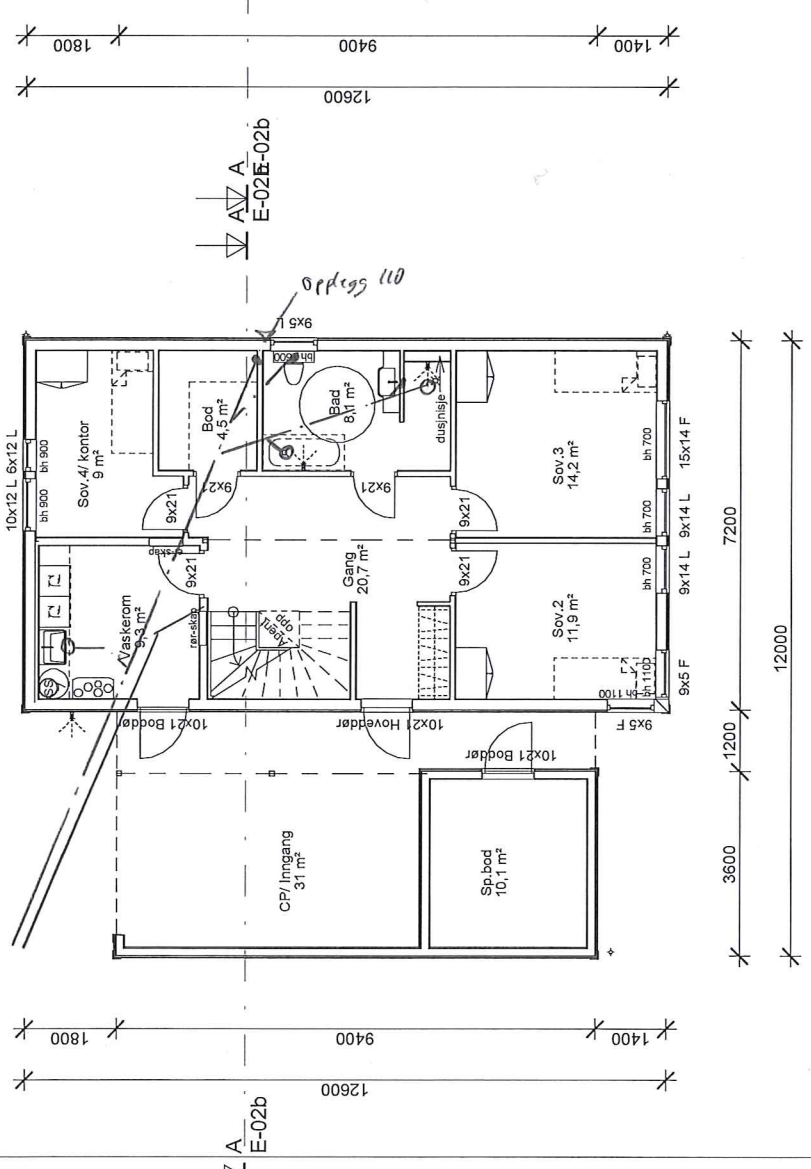

Plan 1

207,8 BRA

Prosjektnummer og prosjektnavn	Runde
Tiltskriver	Thor Arne Frotjold og Sandra Stang Pletten
Byggeplassinio	Langhøyane 70, 5963 Manger
gnr	445 bnr.480
TEGNING	Plan 1+2

FLORVAAG HUS


Florvaag Huse AS, Minde allé 43,
Postboks 6144 Postterminalen, NO-5962 BERGEN

© Tegningene er utført av ansatte i Florvaag Huse AS og er vernet i henhold til lovverket om patenter. Ingen delvis bruk, utlåning og utveksling er tillatt uten skriftlig godkjenning fra Florvaag Huse AS.

REV	DATO	REVISJONEN GJØR	REV	DATO	REVISJONEN GJØR
0104.05.20		Dusi, utebod, nisje, vindu			
		Revisjonen gjelder			

PROG	PRØM	BYA	TEGN
161.3	135.8	E-02	MALETT/OKK
52	207.8	1:100	DATO
52	207.8	15.04.20	TEGNER
		45.1	CM

NOTATER/ANM.
NB! 520,706 NB! 531,131 NB! 532,242 NB! 532,242
• Høydeplanlegging • Sikring med rødn ved trykkløst • Gjenstander • Murte vegger

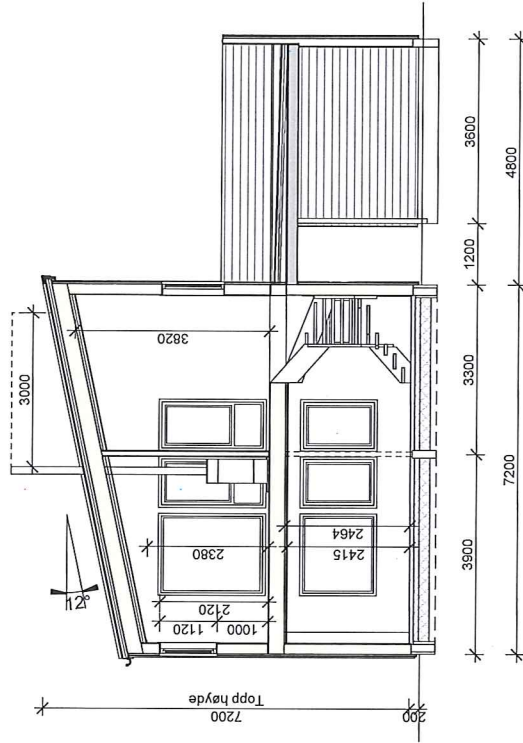

BRA	m ²
Plan 1	82,9m ²
Plan 2	82,9m ²
Garasje/ inng./ bod	42,0m ²
Totalt	207,8m²
P.rom	161,3m ²
BYA tot.	135,8m ²
BYA bolig	90,7m ²
BYA utv.	45,1m ²
(inkl.gar.+bod)	
Tomt:	1080,7m ²

REV	DATE	REVISJONEN GJØRER	REV.	DATE
01	04.05.20	Dusj, utebod, nisse, vindu		
		Revisjonen gjelder		

PROJ	BYA	TEGN.NR.
161,3	135,8	E-029
207,8	207,8	MALESJØRK.
	207,8	1 : 100
		DATE:
	45,1	15.04.20
		TEGNER:
		CM

NOTISER/ANM.
<p>Merkelegger:</p> <ul style="list-style-type: none"> • Se også egne detaljer! • Sliking med innsyn ved nybygg • Borettingsbøker • Møte vegger
<p>NBB 532.706</p> <p>NBB 532.127</p> <p>NBB 532.242</p>


FLORVAAG HUS

Florvaag Hus AS, Minda alle 43,
Postboks 5144, Postterminalen, NO-5852 BERGEN



Prosjektnummer og prosjekthavn
Runde

Tilakshaver
Thor Arne Frotjold og Sandra Stang Pletten

Byggeplassinio
Langhøyane 70, 5963 Manger
gnr. 445 bnr.480

TEGNING
Snitt & Illustrasjon

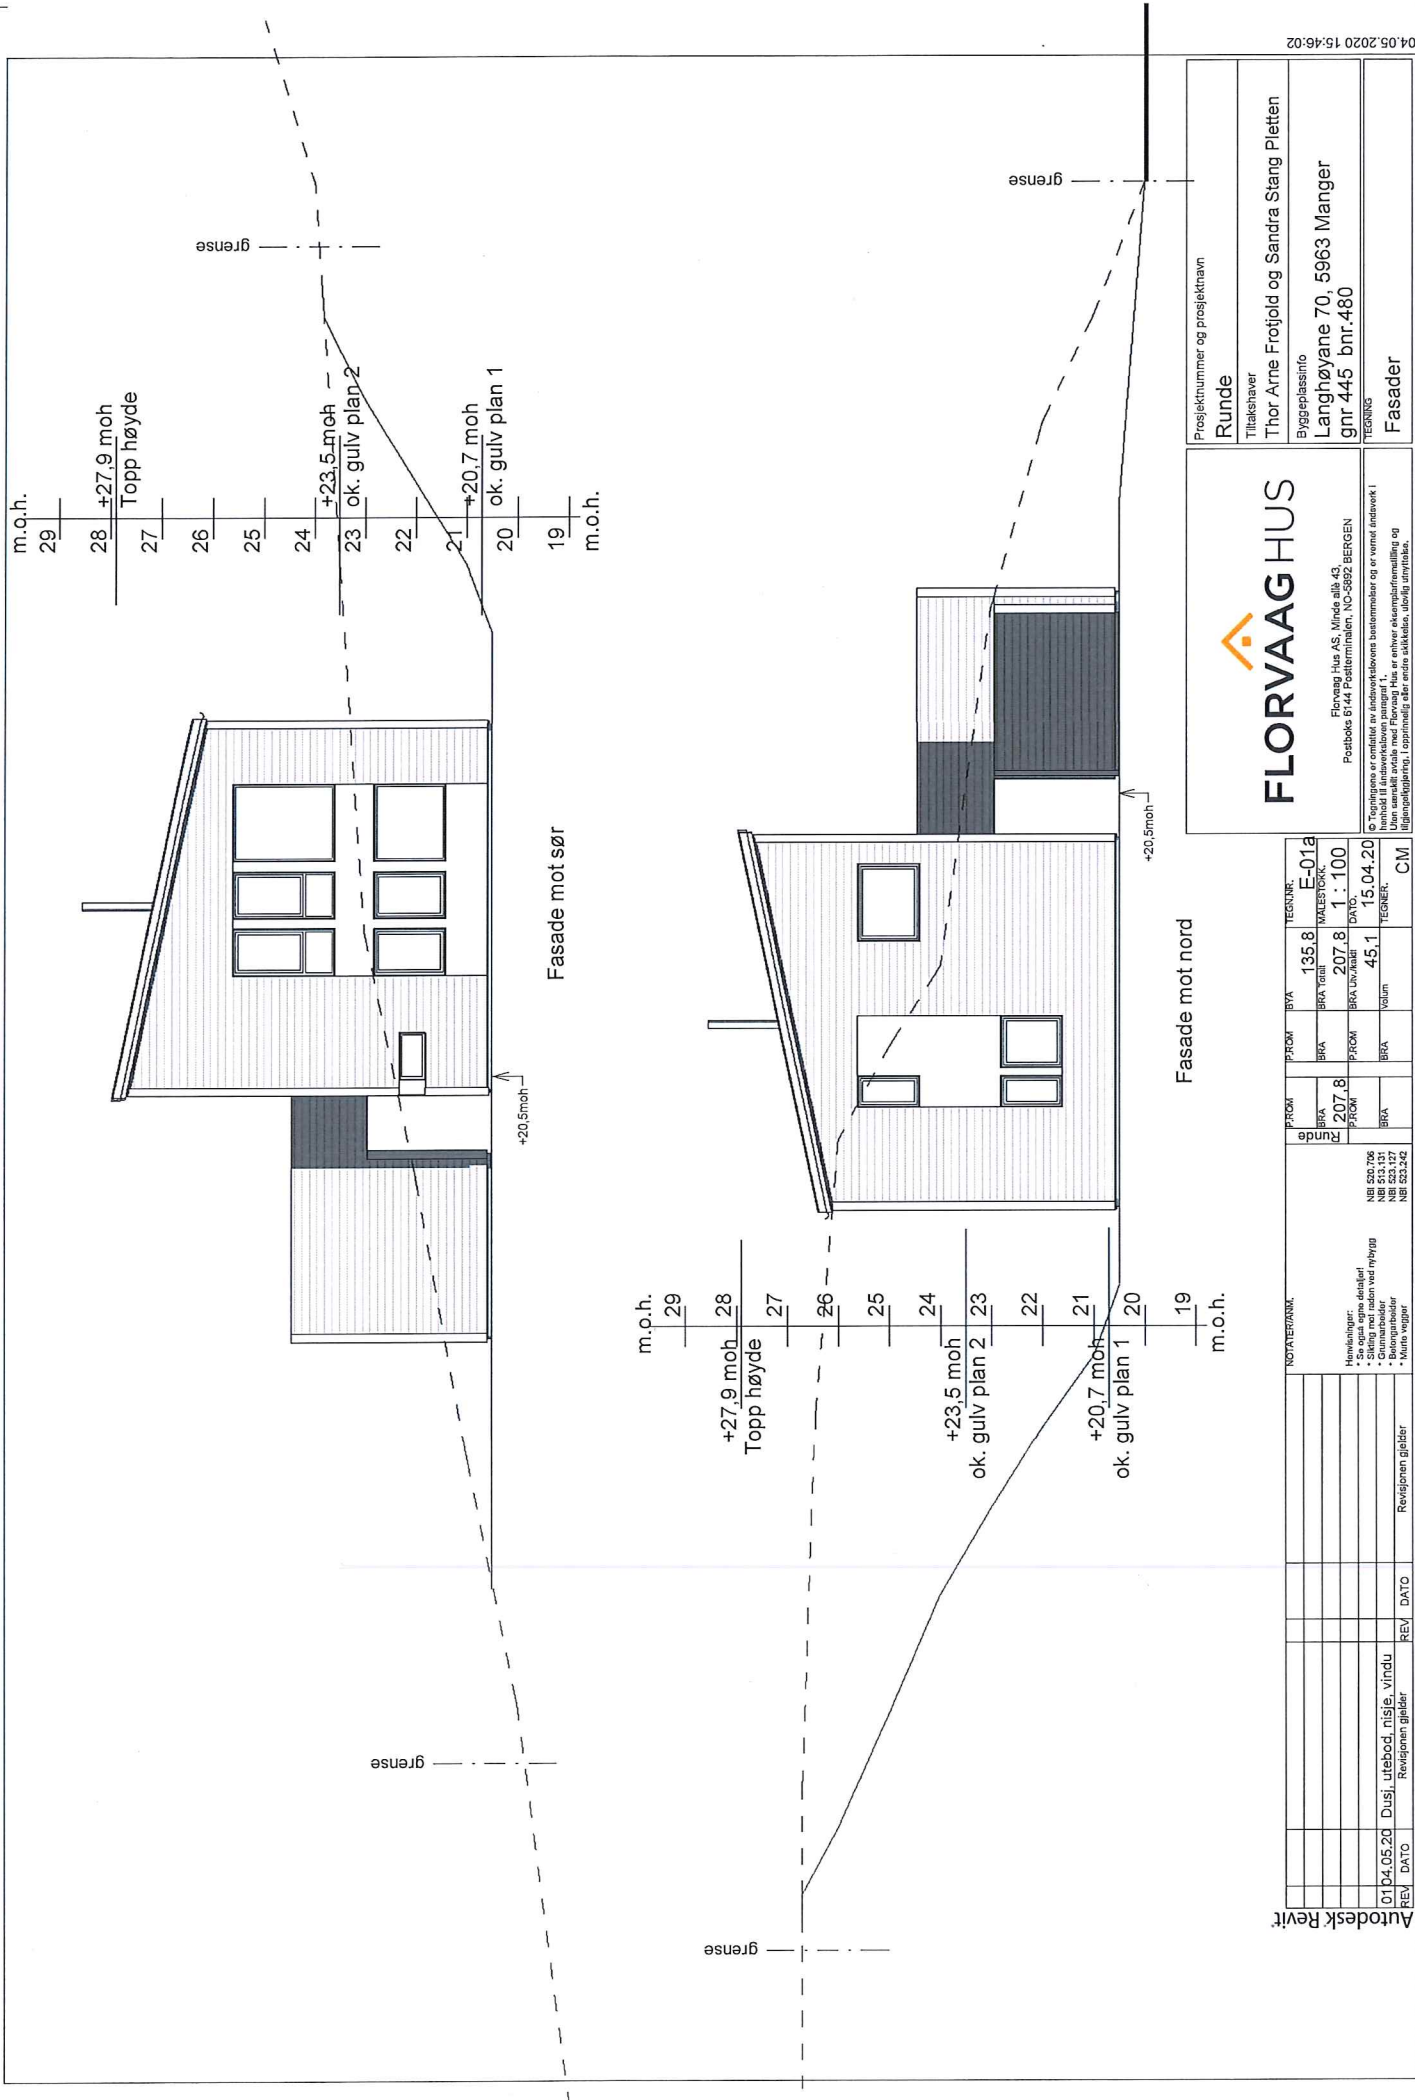

Prosjektnummer og prosjektnavn	Runde
Tiltaksnavn	Thor Arne Frotjold og Sandra Stang Pletten
Byggeplassinfo	Langhøyane 70, 5963 Manger
	gnr 445 bnr.480
TEGNING	Fasader

FLORVAAG HUS

Florvaag Hus AS, Minde allé 43,
Postboks 6144 Postterminalen, NO-5962 BERGEN

© Tegningene er eierrett av åsvekkelovens bestemmelser og er vernet i lovverk 1
henholdt til åsvekkeloven paragraf 1.
Den enkelte må ikke kopiere eller offentliggjøre tegningene uten tillatelse fra tegneren.


TEGNER:			CM


REVISJON	REVISJON	REVISJON	REVISJON	REVISJON
01	04.05.20	Dussj. uteløst, nisse, vindu		
REV. DATO	REV. DATO	REV. DATO	REV. DATO	REV. DATO


Autodesk Revit

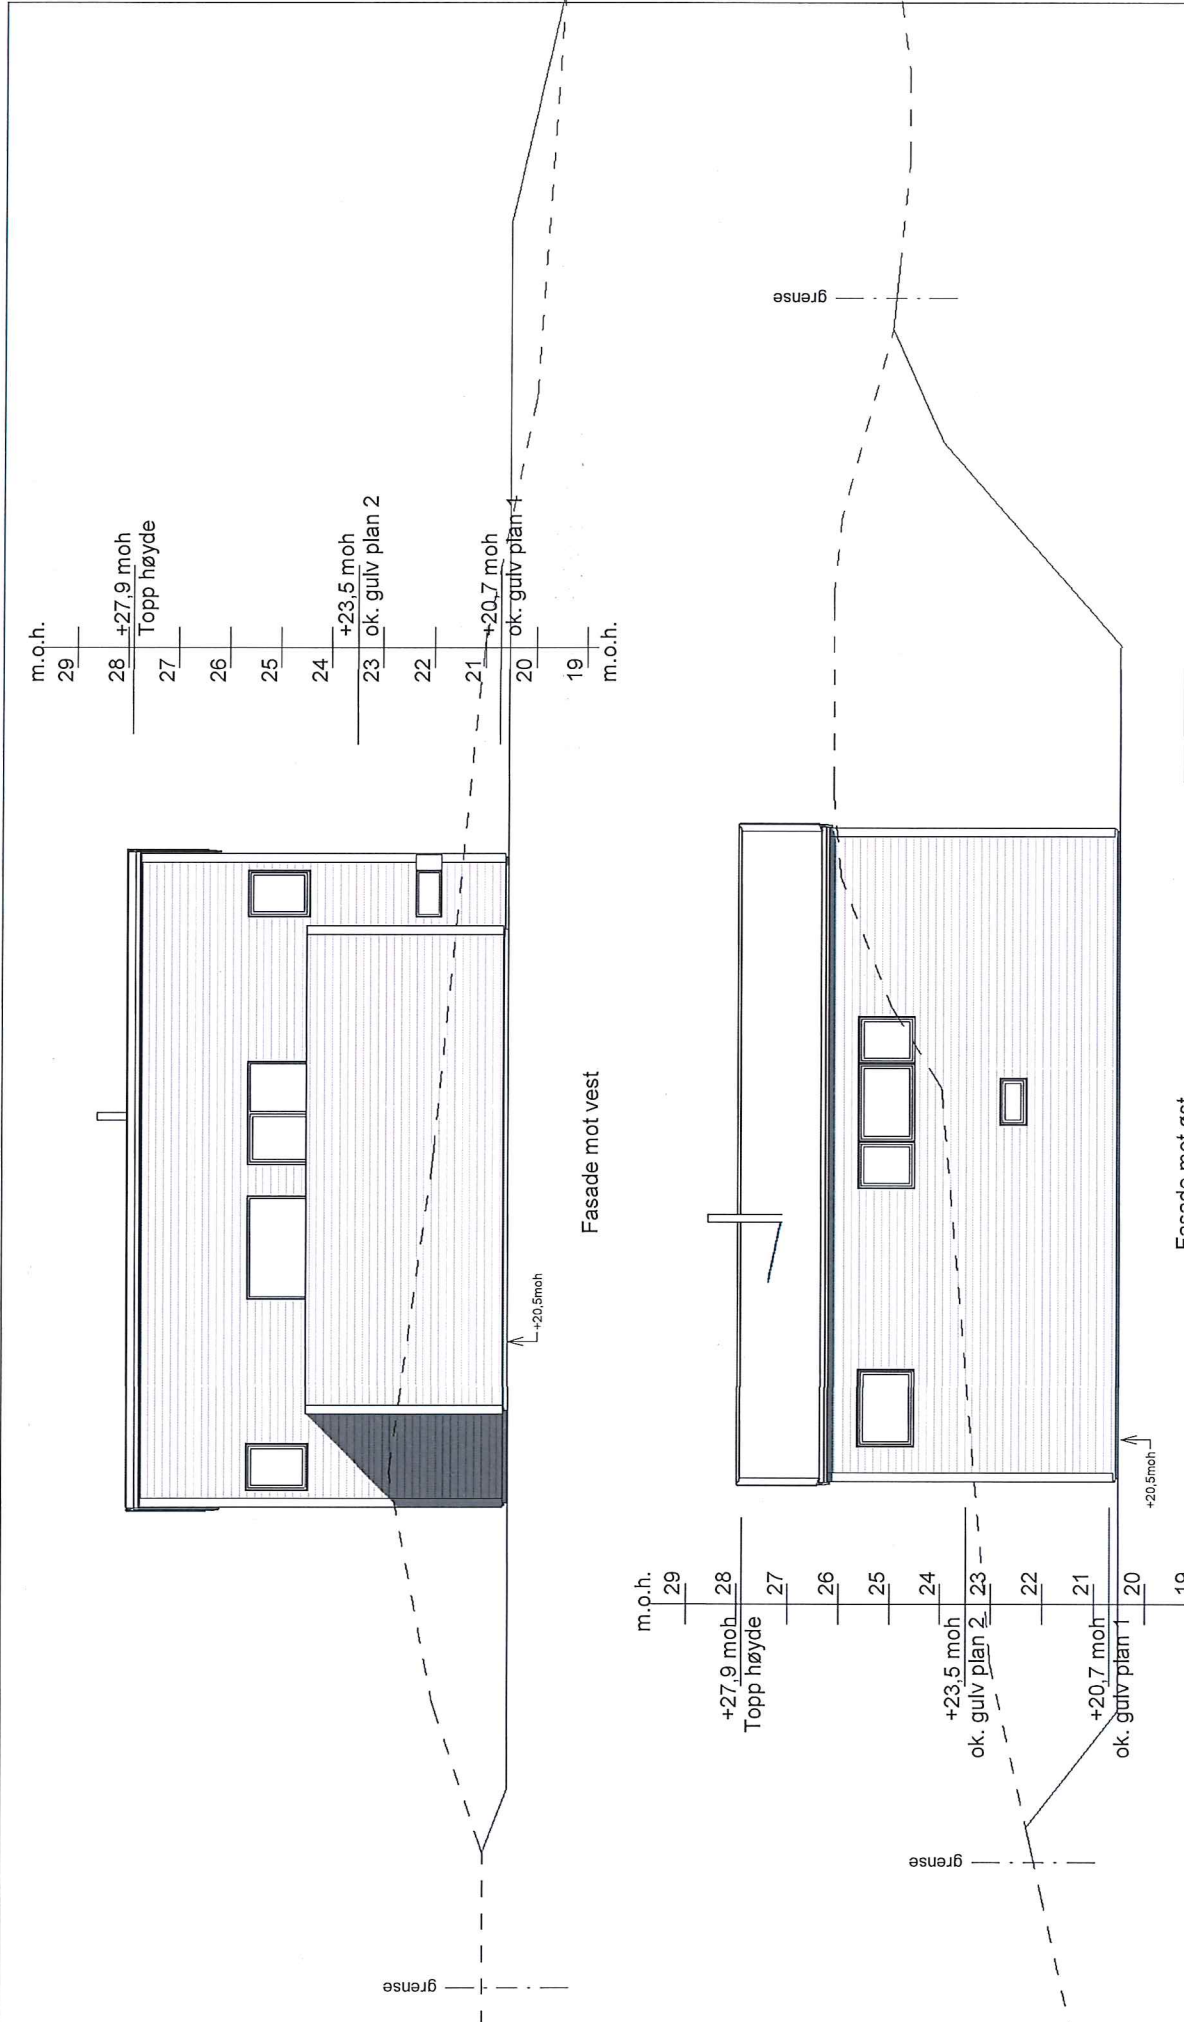

Prosjektnummer og prosjektname Runde	
Tiltakshaver Thor Arne Frotjold og Sandra Stang Pletten	
Byggeplassinno Langhøyane 70, 5963 Manger gnr 445 bnr.480	
TEGNING Fasader	

FLORVAAG HUS

Florvaag Hus AS, Minde alle 43,
Postboks 6144 Postterminalen, NO-5892 BERGEN

© Tegningene er omfattet av andrettslovens bestemmelser og er vernet i henhold til andrettsloven paragraf 1.

REV	DATE	REVISJONEN GJELDER	DATE	REV	REVISJONEN GJELDER
01	04.05.20	Dusj, utebod, nisje, vindu			
		Revisjonen gjelder			

NOTISER/ANM.	PROJOM	BYA	TEGN.NR.
Høydeplaner • Skisse • Skilting mot naboen vest ryhopp • Støttemur • Murta vegger	161,3	135,8	E-01b
	BR	BR	MALESTOKK:
	207,8	207,8	1 : 100
	PROJOM	BR	DATE:
		45,1	15.04.20
			TEGNEN:
			CM

