




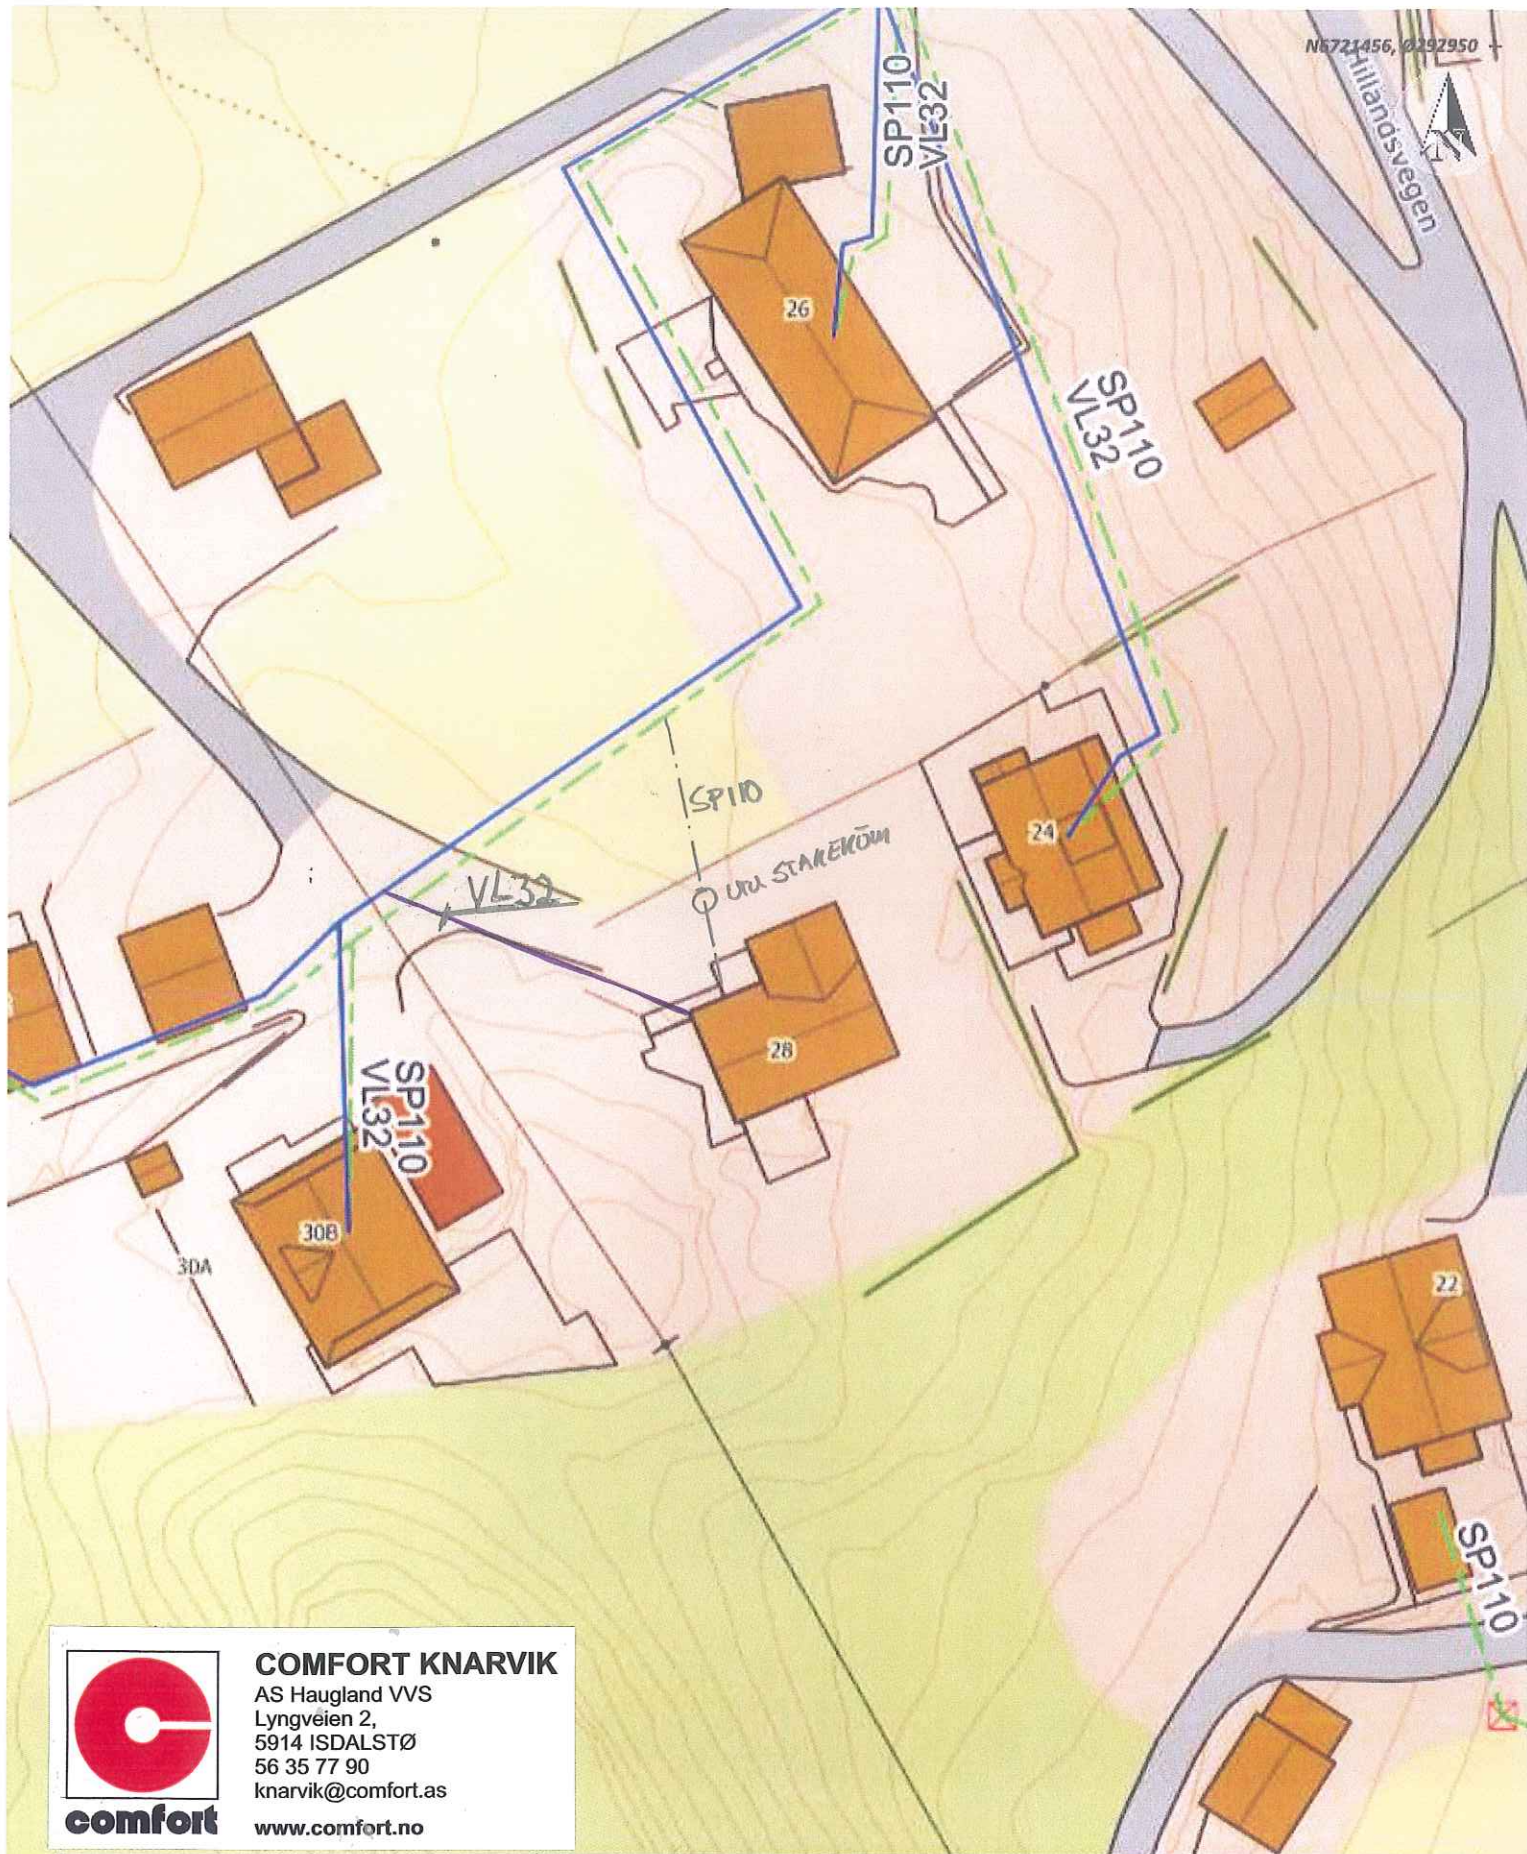

COMFORT KNARVIK
AS Haugland VVS
Lyngveien 2,
5914 ISDALSTØ
56 35 77 90
knarvik@comfort.as
www.comfort.no

Situasjonskart - 134 / 175 ASTA SKÅR HILLANDSVEGEN 28 5911 ALVERSUND		Dato: 19-06-2020 Målestokk: 1:500 15m
--	--	--