

# Kartvedlegg til protokoll for oppmålingsforretning

Alver Kommune

N

Eigedom  
327/149

Saks nr  
202010190


Oppdragnr

Rekvirent  
Holmås Stein

Forretningsdato  
22/6/2020

Landmålar  
Kjell Rune Standal

Målestokk 1:500

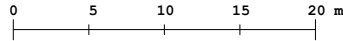

Beskriving/avtalar:

