
Fra: Amundsen, Toril <toril.amundsen@multiconsult.no>
Sendt: onsdag 24. juni 2020 15:22
Til: Ingrid Raniseth; Postmottak Alver
Kopi: Odd Martin Kartveit Sundsbø
Emne: RE: Frekhaugkrysset fv564 fv 244
Vedlegg: Sosifeil på dobbelgeometri.JPG; Lay_R02-1 A1 23.06.20.pdf; Lay_R02-2 A1 23.06.20.pdf; PlanID 125620170003 Frekhaugkrysset 23.06.sos; PlanID 125620170003 Frekhaugkrysset 23.06.TXT; Føresegner_-_Frekhaugkrysset_fv564_fv244 med gul turkis markering.docx; 617038-PLAN-_RAP-02_20200428.pdf; Føresegner_-_Frekhaugkrysset_fv564_fv244 .pdf; Føresegner_-_Frekhaugkrysset_fv564_fv244 .docx

Hei, sender vedlagt revidert plankart (pdf og sosi-filer)
Vedlagte bilde-fil er tilbakemelding fra kartverket vedrørende feil på hensynsoner i sosi-kontroll.
Støysoner er i vedlagte sosi-fil polygoner, noe som gjør at det er doble linjer i planforslaget (sammenfallende linje mellom gul og rød støysoner).

Endring i plankartet med holdeplass ved Sagstad skole medførte at det er mindre endring i føresegnene til R-planen (markert med turkis). Vedlagt føresegner med markering av endringer og revidert i word versjon samt PDF av revidert versjon.
Planrapporten er oppdatert iht til endring i plankart og føresegner, vedlagt PDF-fil.

Reviderte dokumenter er datert 23.06.2020.

Vennlig hilsen
TORIL AMUNDSEN
Arealplanlegger / Oppdragsleder


(+47) 55 62 33 75 | toril.amundsen@multiconsult.no
www.multiconsult.no

Multiconsult

From: Ingrid Raniseth <ingrid.raniseth@alver.kommune.no>
Sent: tirsdag 23. juni 2020 10:31
To: Amundsen, Toril <toril.amundsen@multiconsult.no>
Subject: SV: Frekhaugkrysset fv564 fv 244

Plankart

- *Arealplan-id må endras til 1256 2017 0003 i teiknforklaringa*
- *Arealplanid i sosi-fil må sjå slik ut: ..NASJONALAREALPLANID
...PLANID 125620170003
...KOMM 4631*
- Støysoner er utenfor RpOmråde ved røde linjer.

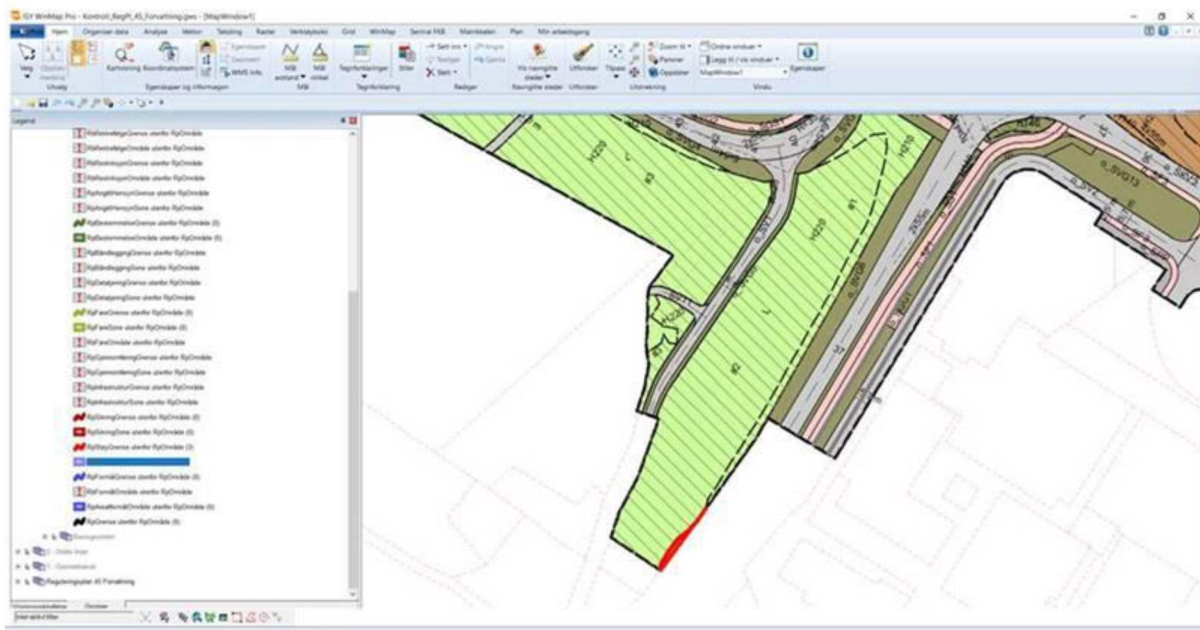

Med helsing

Ingrid Raniseth | Rådgevar planforvaltning

Telefon: 56 17 11 73

Innbyggjarservice: +47 56 37 50 00

www.alver.kommune.no



Fra: Amundsen, Toril [<mailto:toril.amundsen@multiconsult.no>]

Sendt: 27. mai 2020 09:18

Til: Ingrid Raniseth

Kopi: Odd Martin Kartveit Sundsbø

Emne: Frekhaugkrysset fv564 fv 244

Hei, viser til tlf samtale og sender vedlagt revidert plankart i PDF og sosi, føresegner med gulmarkering av endringar og planomtale.

Revidert VA-notat er sendt per e-post 12.03.2020. Merknadsoppsummeringa for offentlig ettersyn er tatt inn i planomtale kapittel 12.

I forhold til **ny veileder av 20.04.2020, Produktspesifikasjon del 1.2** er det **endring i føresegnene** som sikrar gyldigheit av midlertidig bygge- og anleggsområde og at dato for når planen trår ikraft vert lagt inn.

Viser til §5.1 punkt c. *Viser til side 3 i veiledaren – Bruk av GyldigTilDato.*

I tegneprogrammet (dwg-fil av reguleringsplanen) er det lagt inn dato på vedtak og gyldighet + 10 år.

Vi ser at det i tekst-fila til sosi-fil ikkje vises datoar lagt inn i teikneprogrammet. Tekst-fila er redigerbar og dato i samsvar med vedtak av reguleringsplan kan leggjast inn. For at det skal vera iht veileidar og samsvar med sosi-fil av plan, har vi foreslått endring i føresegn §5.1.

Under bilete frå tekstfil til venstre og bilete frå teikneprogram til høgre.

Revidert plankart er slik vi vurderer det i samsvar med veileidar jf. punkter side 4 i veiledaren:

Veileder av 20.04.2020, Produktspesifikasjon del 1.2	Planforslag Frekhaugkrysset ID201400003
<i>Det må lages en planavgrensning som er lik bestemmelsesområdet (se illustrasjon 4) og det må gjennomføres en planprosess sammen med hoveddelen av planen for øvrig.</i>	Alt areal til midlertidig bygge- og anleggsområde er innanfor plangrensa til reguleringsplanen
<i>Arealformålet under bestemmelsesområdet skal fremstilles i henhold til gjeldende lov. Nytt planområde må dekke det aktuelle bestemmelsesområde slik at en får fastsett arealformål i ny reguleringsplan.</i>	Arealformål under midlertidig bygg- og anleggsområde er gitt Rp-formål, areal var KP-areal.
<i>Bestemmelsesområde for midlertidige bygge- og anleggsområder skal framstilles med skravur som angitt i tegnereglene i NPAD del 2</i>	Bestemmelsesområdet er iht tegnereglene i NPAD del 2, framstilt med skravur
<i>Bestemmelsesområdet skal ha samme nasjonal arealplan-ID, som planen det er vedtatt som en del av.</i>	PlanID for bestemmelsesområdet som for planforslaget 20170003.

Venleg helsing

TORIL AMUNDSEN

Arealplanlegger / Oppdragsleder

(+47) 55 62 33 75 | toril.amundsen@multiconsult.no

www.multiconsult.no