

NOTAT

Prosjekt : Løypetona 3

Prosjekt nr. : 973

Notat vedr. : Saksgang VA-anlegg

Notat nr. : 1

Dato/tid : 29.06.20

Kort beskrivelse av hva saken omhandler:


Forveksling ved tilkopling av spillvann til overvannskum.

Vårt prosjekteringsgrunnlag var situasjonsplan fra forrige prosjekt.

Der var det avsatt tilkoblingspunkt for spillvann og tappevann som vi prosjekterte ut fra.

Avsatt tilkoblingspunkt i arbeidsgrunnlaget ble ikke funnet og utførende entreprenør konstaterte at tilkoblingspunkt for spillvann var flyttet bort til eksisterende kommunal vannledningskum. I det nye punktet som ble konstatert som tilkoblingspunkt var det allerede avsatt egen inspeksjonskum tilrettelagt for tilkopling. Derfor ble situasjonsplan omprosjektert etter denne tilbakemeldingen.

Aktuelle inspeksjonskum var heller ikke med i vårt grunnlag for eksisterende situasjonsplan. I arbeidsgrunnlaget var bare eksisterende kommunal vannledningskum angitt.

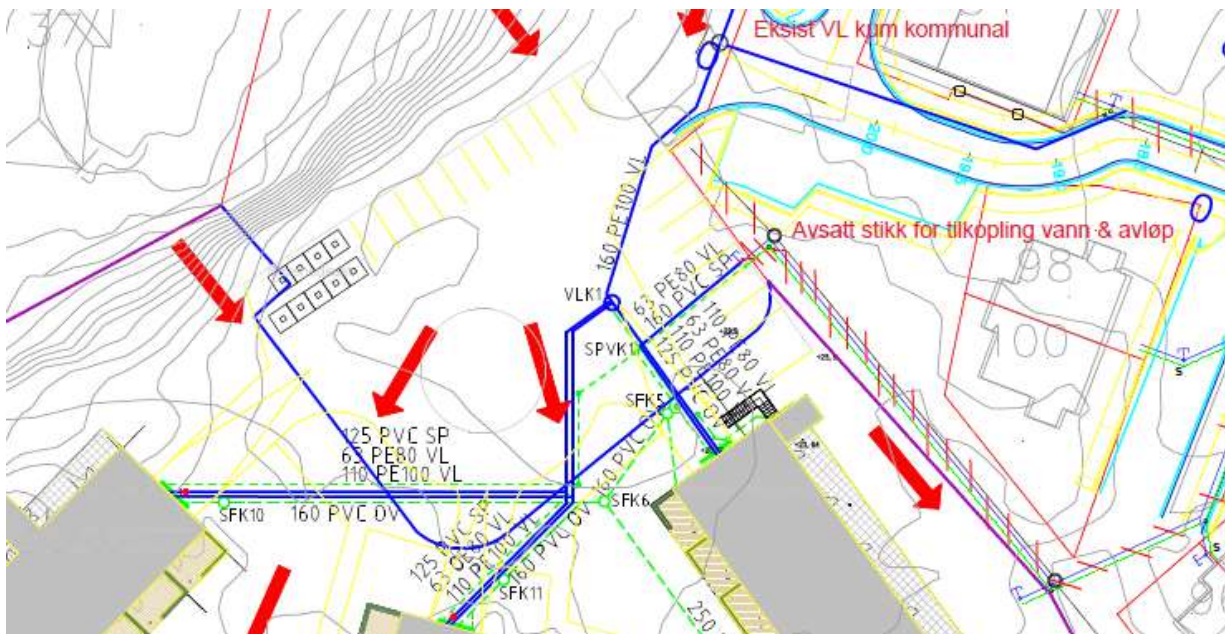

Utsnitt far vedlagt tegning 973-000va B

Med vennlig hilsen
Roy Levi Haukeland

MILJØCONSULT AS